
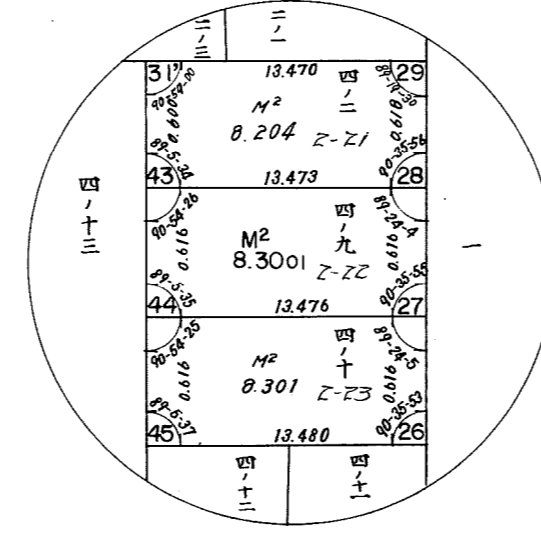
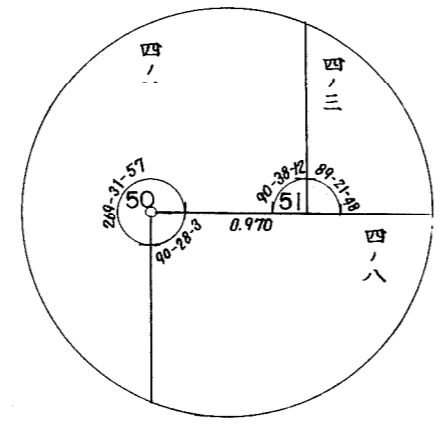


取扱注意
この資料は、土地区画整理事業に伴う換地処分時の測量
成果（日本測地系）ですので、あくまで参考資料として
取り扱ってください。

確定測量原図 六甲換地区 57 街区

縮尺 三百分之一

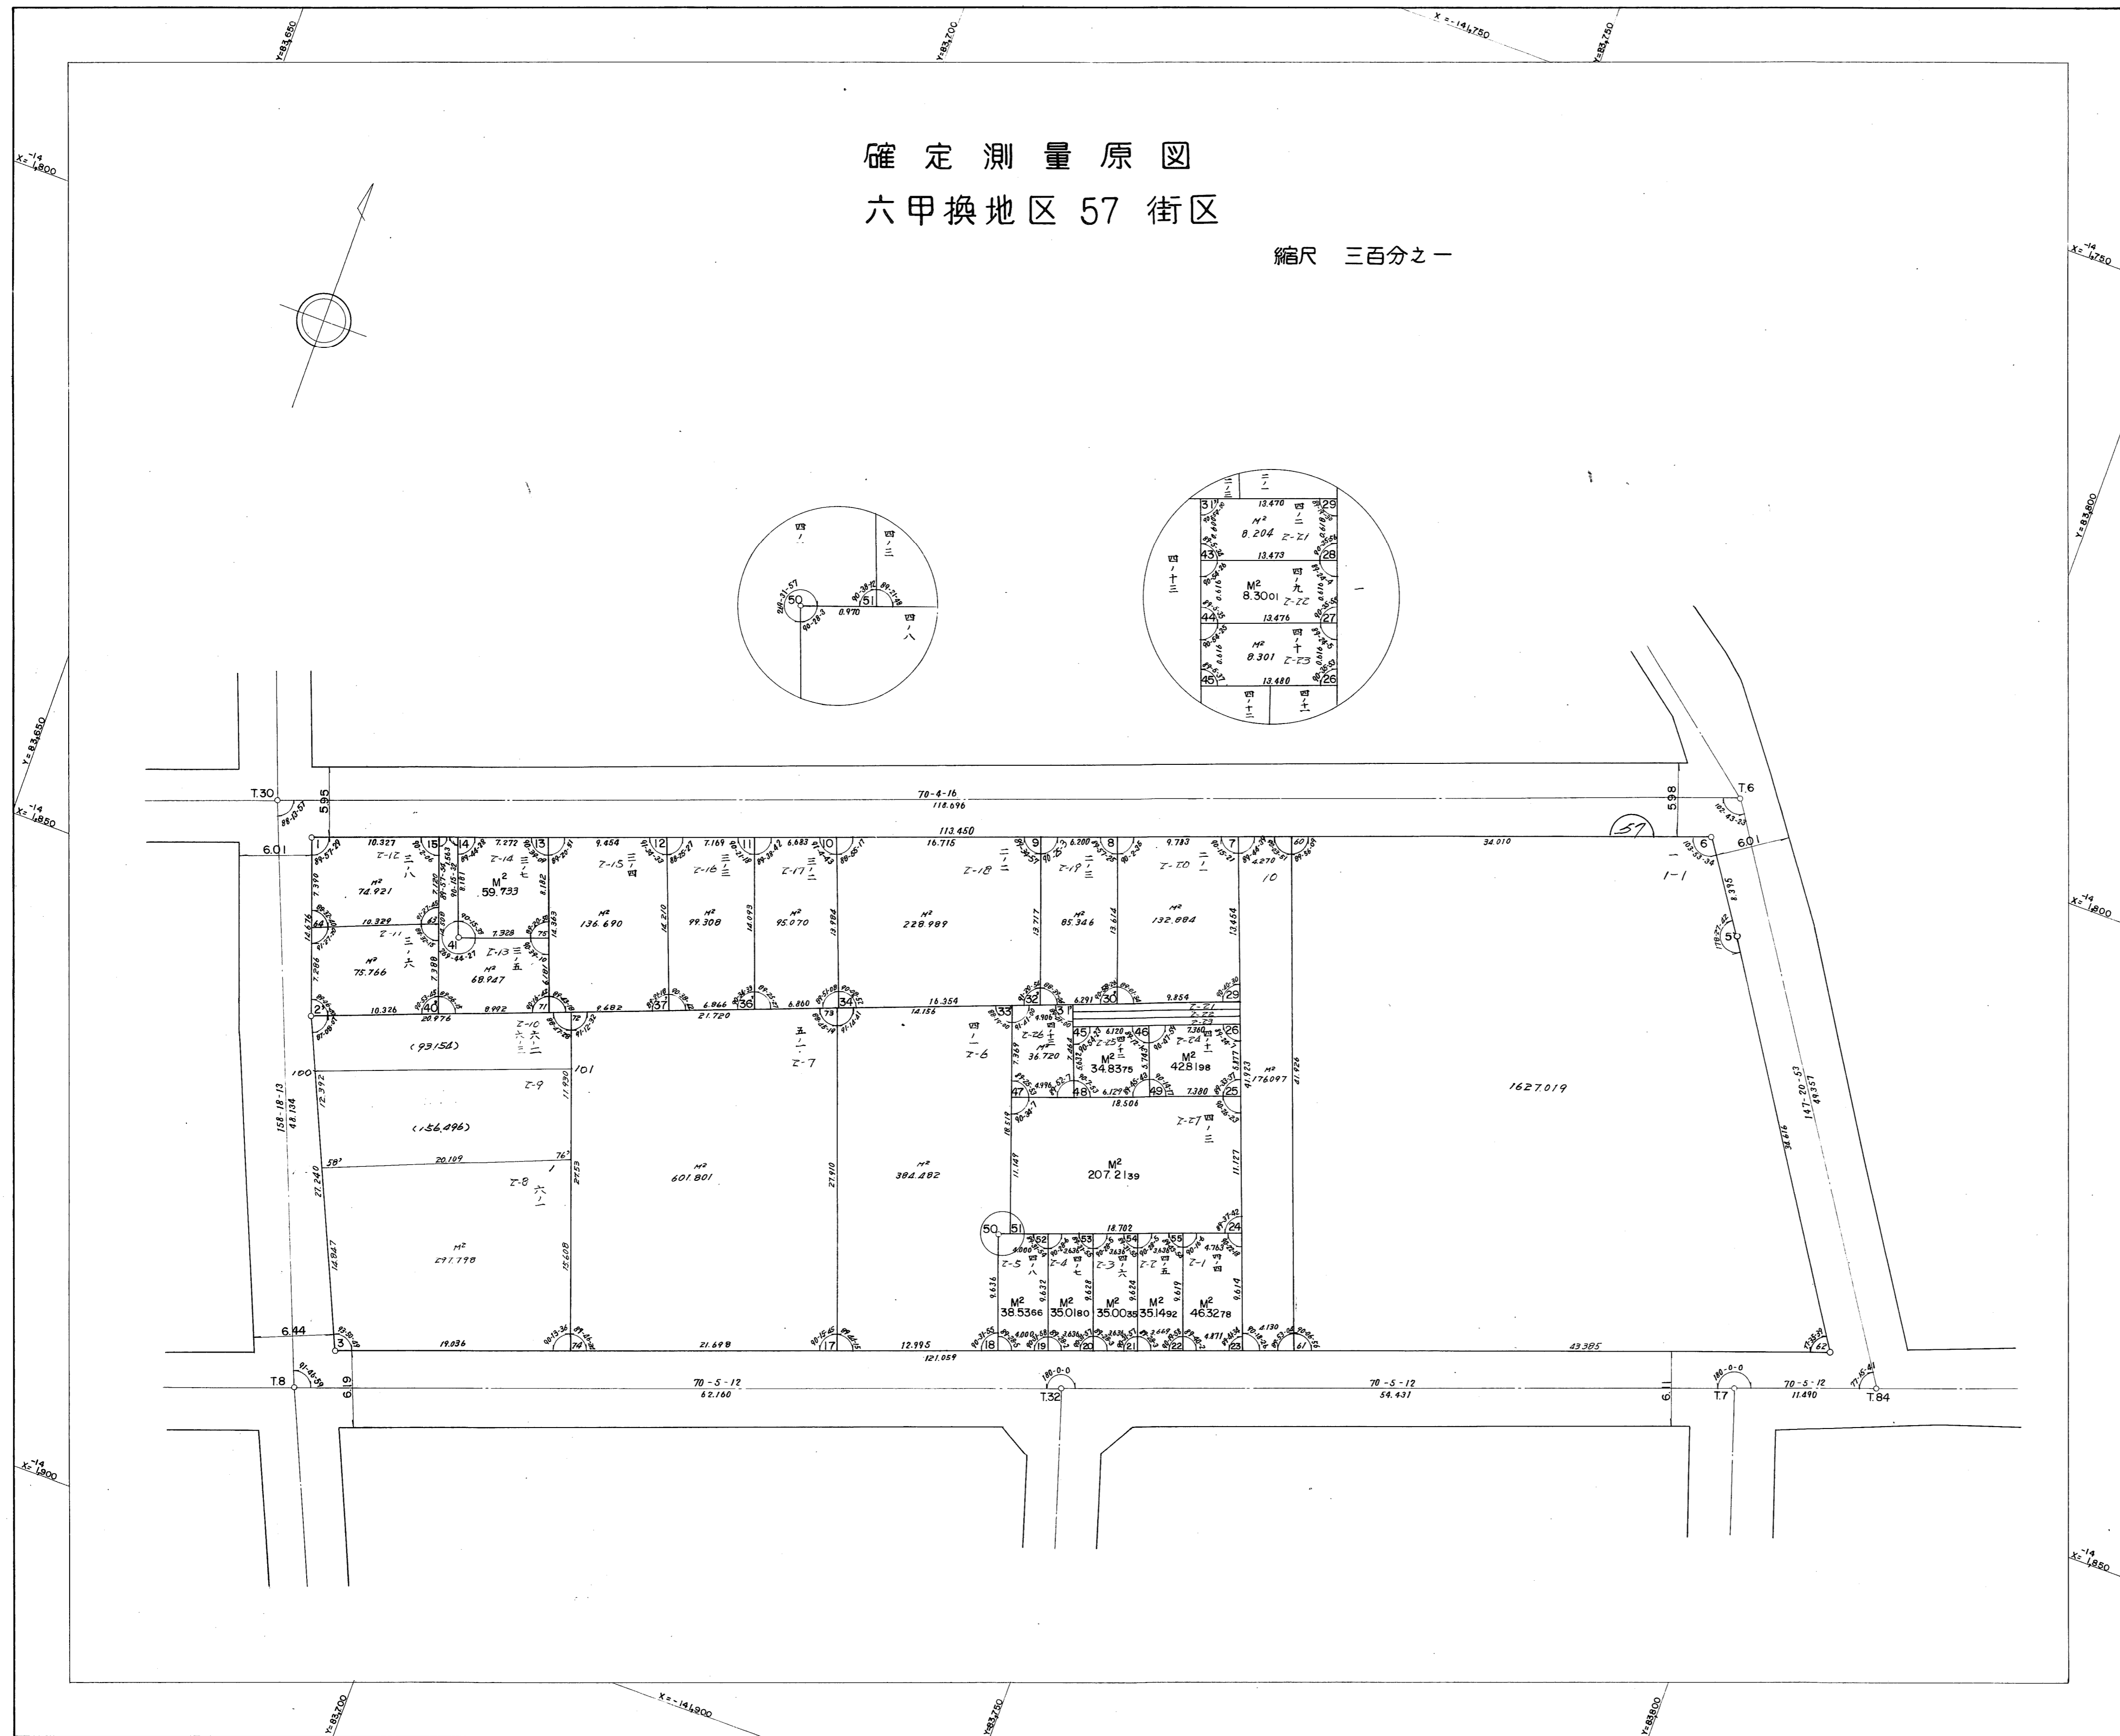

X=14800

X=14850

X=14900


