



取扱注意  
この資料は、土地区画整理事業に伴う換地処分書の測量  
成果（日本測地系）ですので、あくまで参考資料として  
取り扱ってください。

# 確定測量原図 六甲換地区 55 街区

縮尺 三百分之一

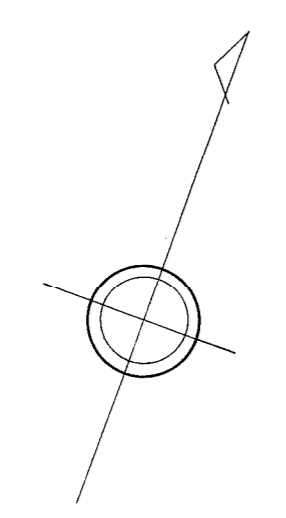

副  
羽  
線  
25.00

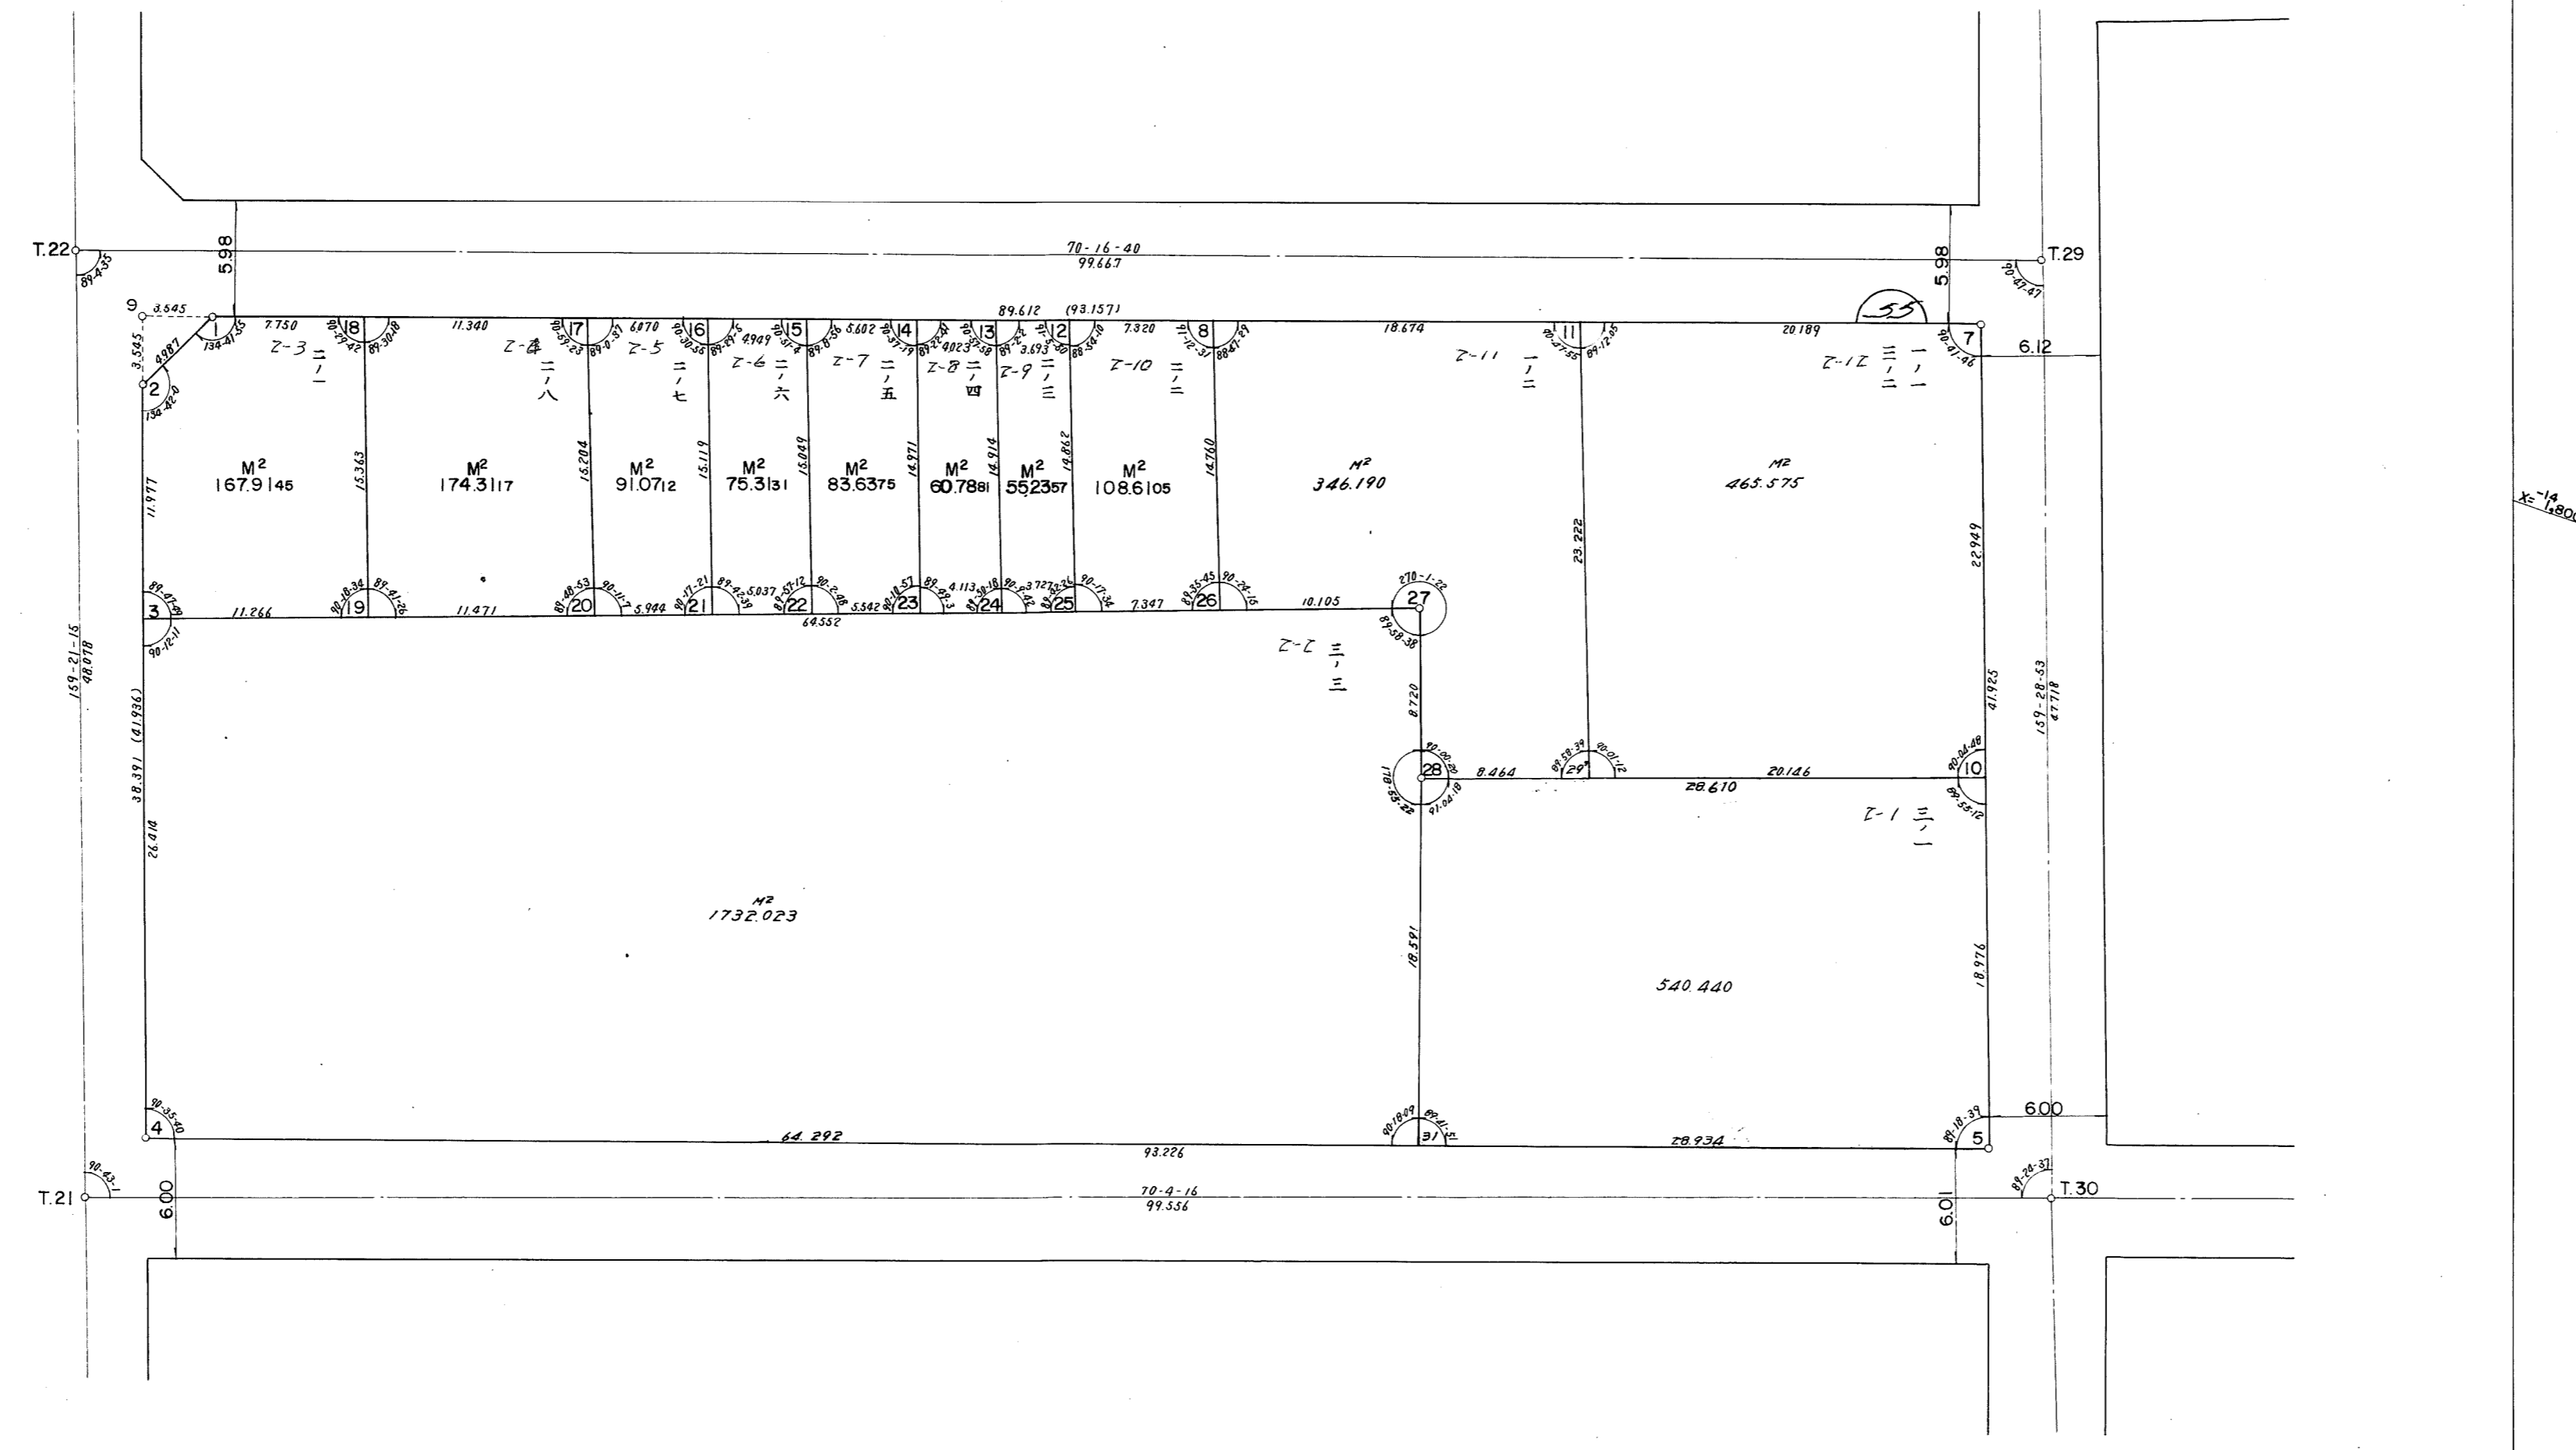

X=14800


T.22

T.21

T.29

T.30