



松本地区震災復興土地区画整理事業 松本地区 2 街区 面地出来形確認測量原図

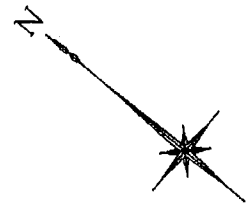

縮尺 1:250

四、二付近接図

F4396	13.224	F4396
89-02-13	1.803	90-14-27
90-03-31		89-44-49
9326	13.224	9310

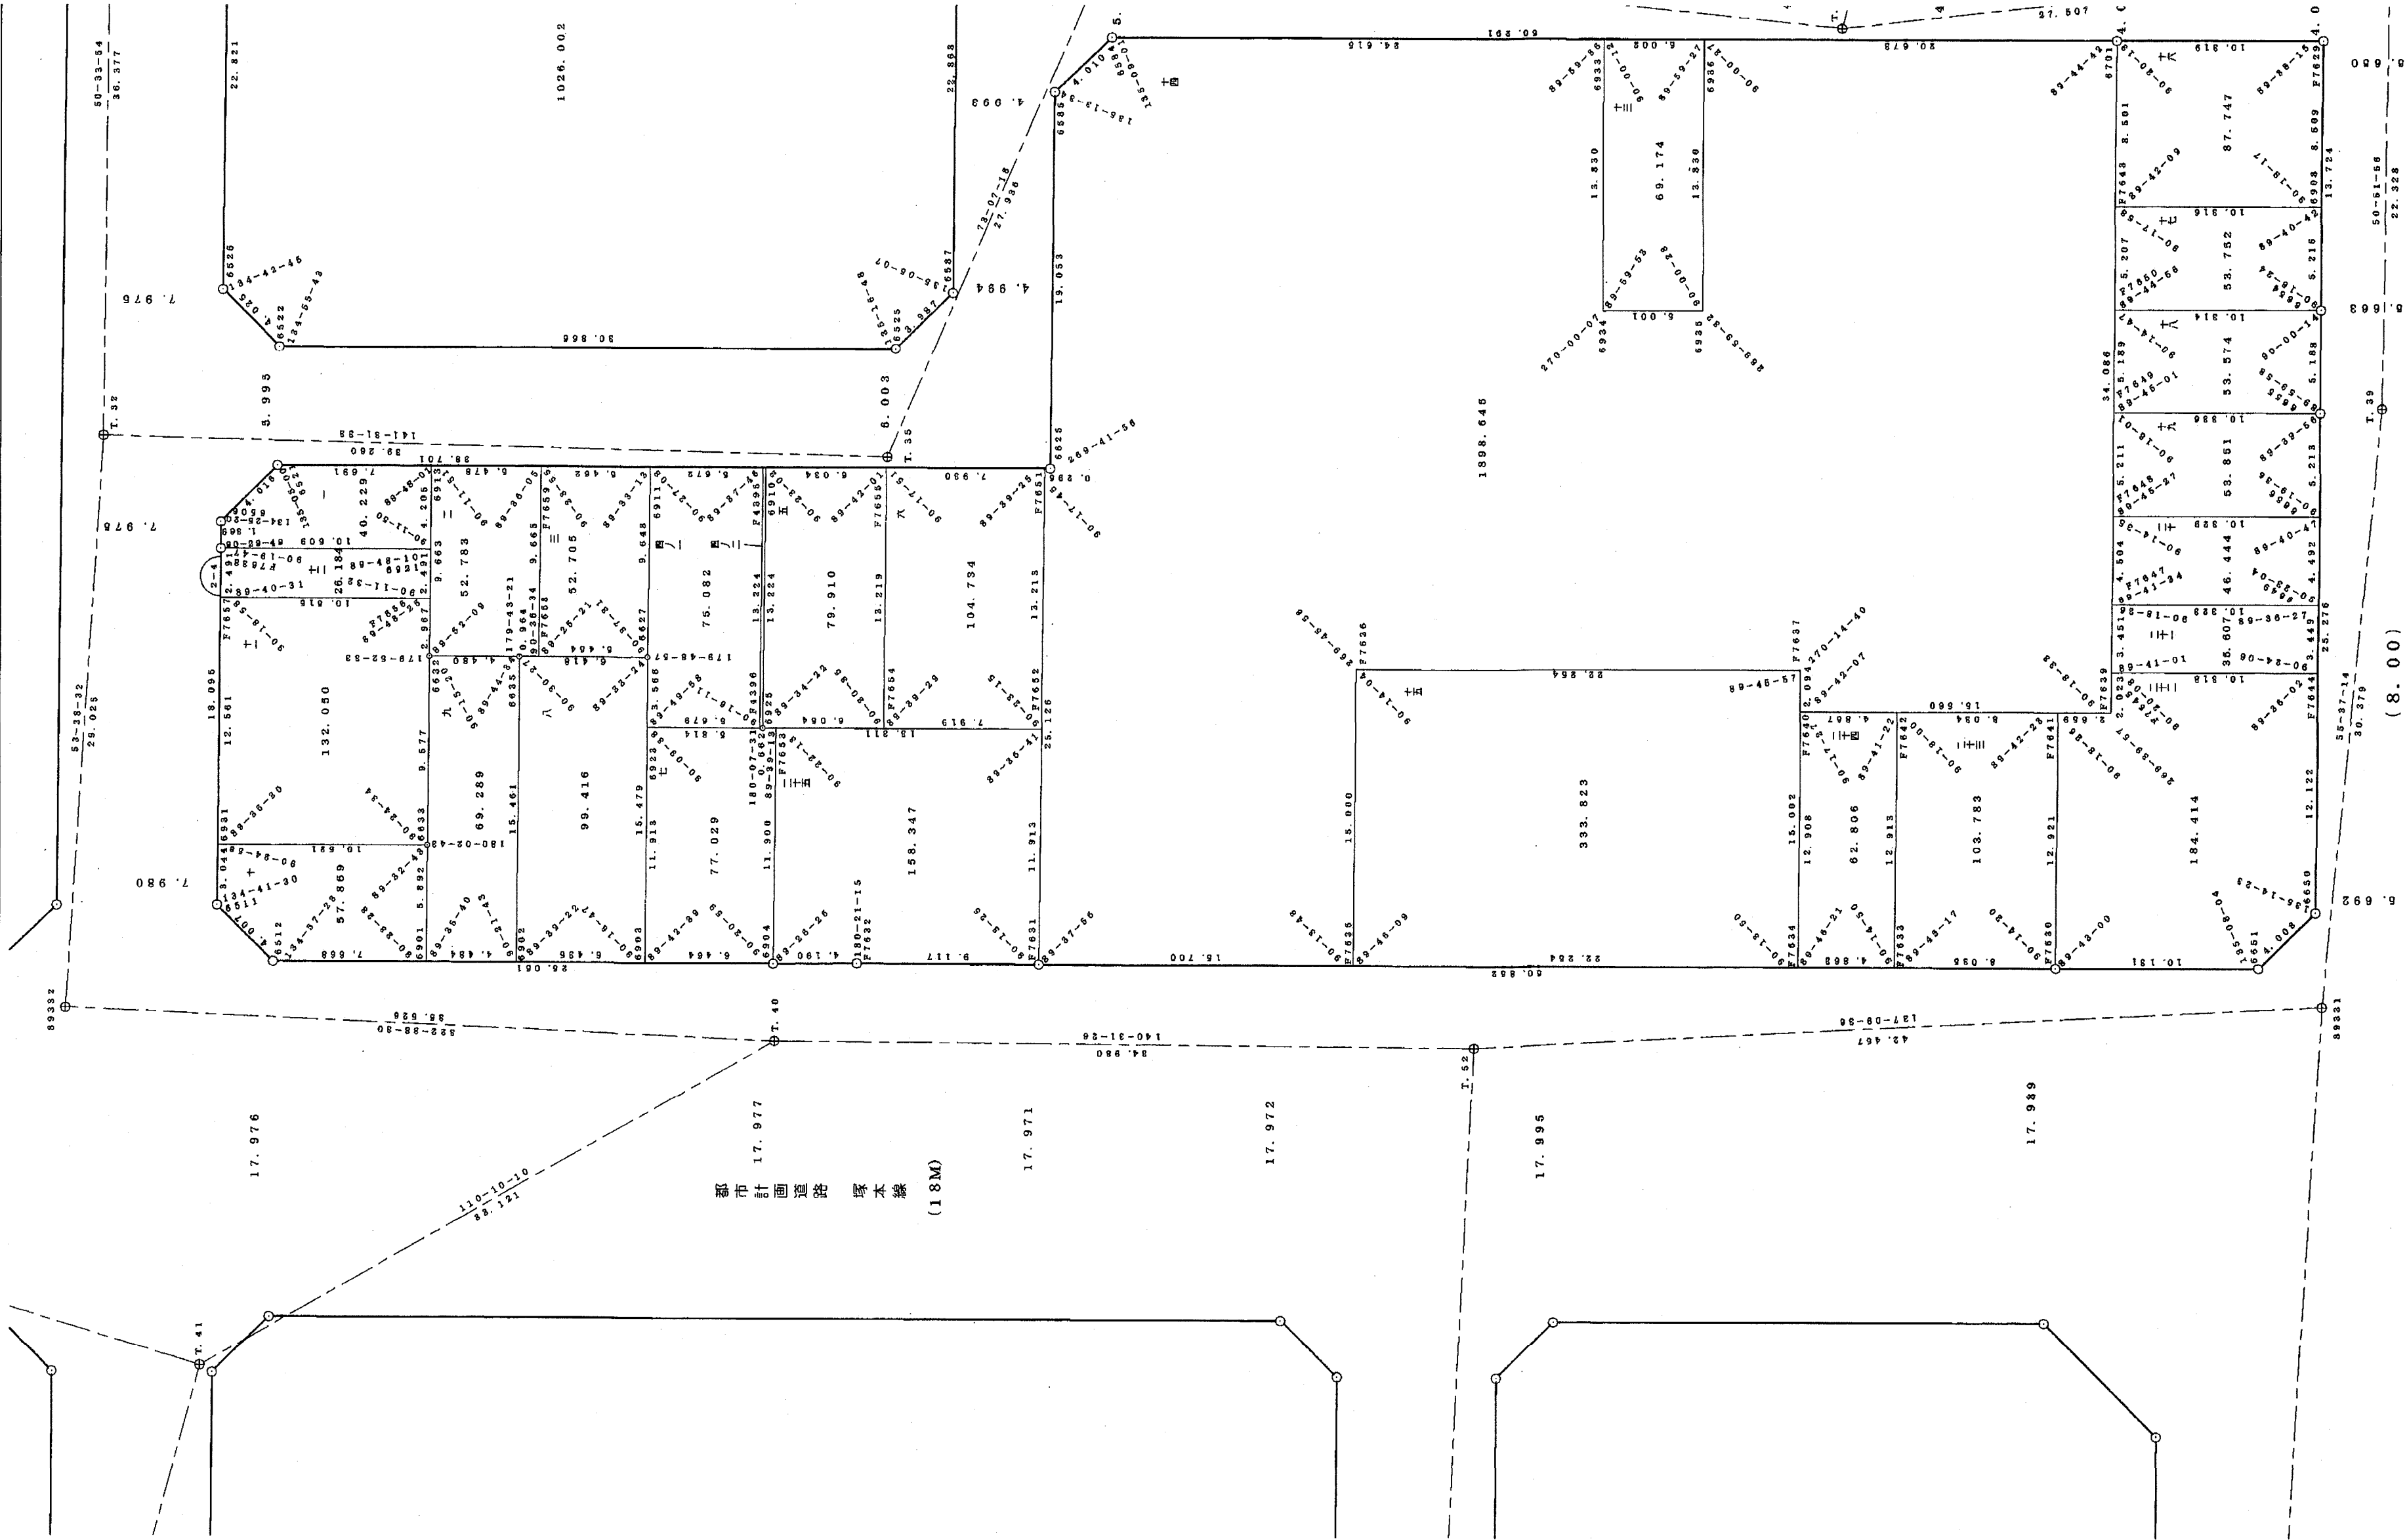

取扱注意
この資料は、土地区画整理事業に伴う換地処分時の測量成果（世界測地系）ですので、あくまで参考資料として取り扱ってください。