

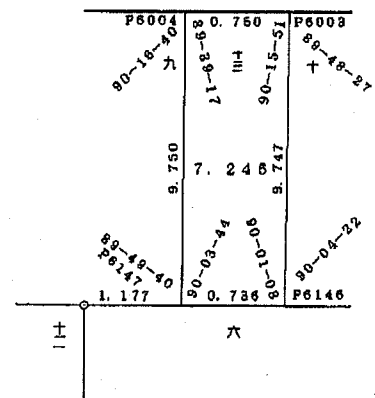


この資料は、土地区画整理事業に伴う換地処分時の測量成果（世界測地系）ですので、あくまで参考資料として取り扱ってください。

3-3
十三付近略図

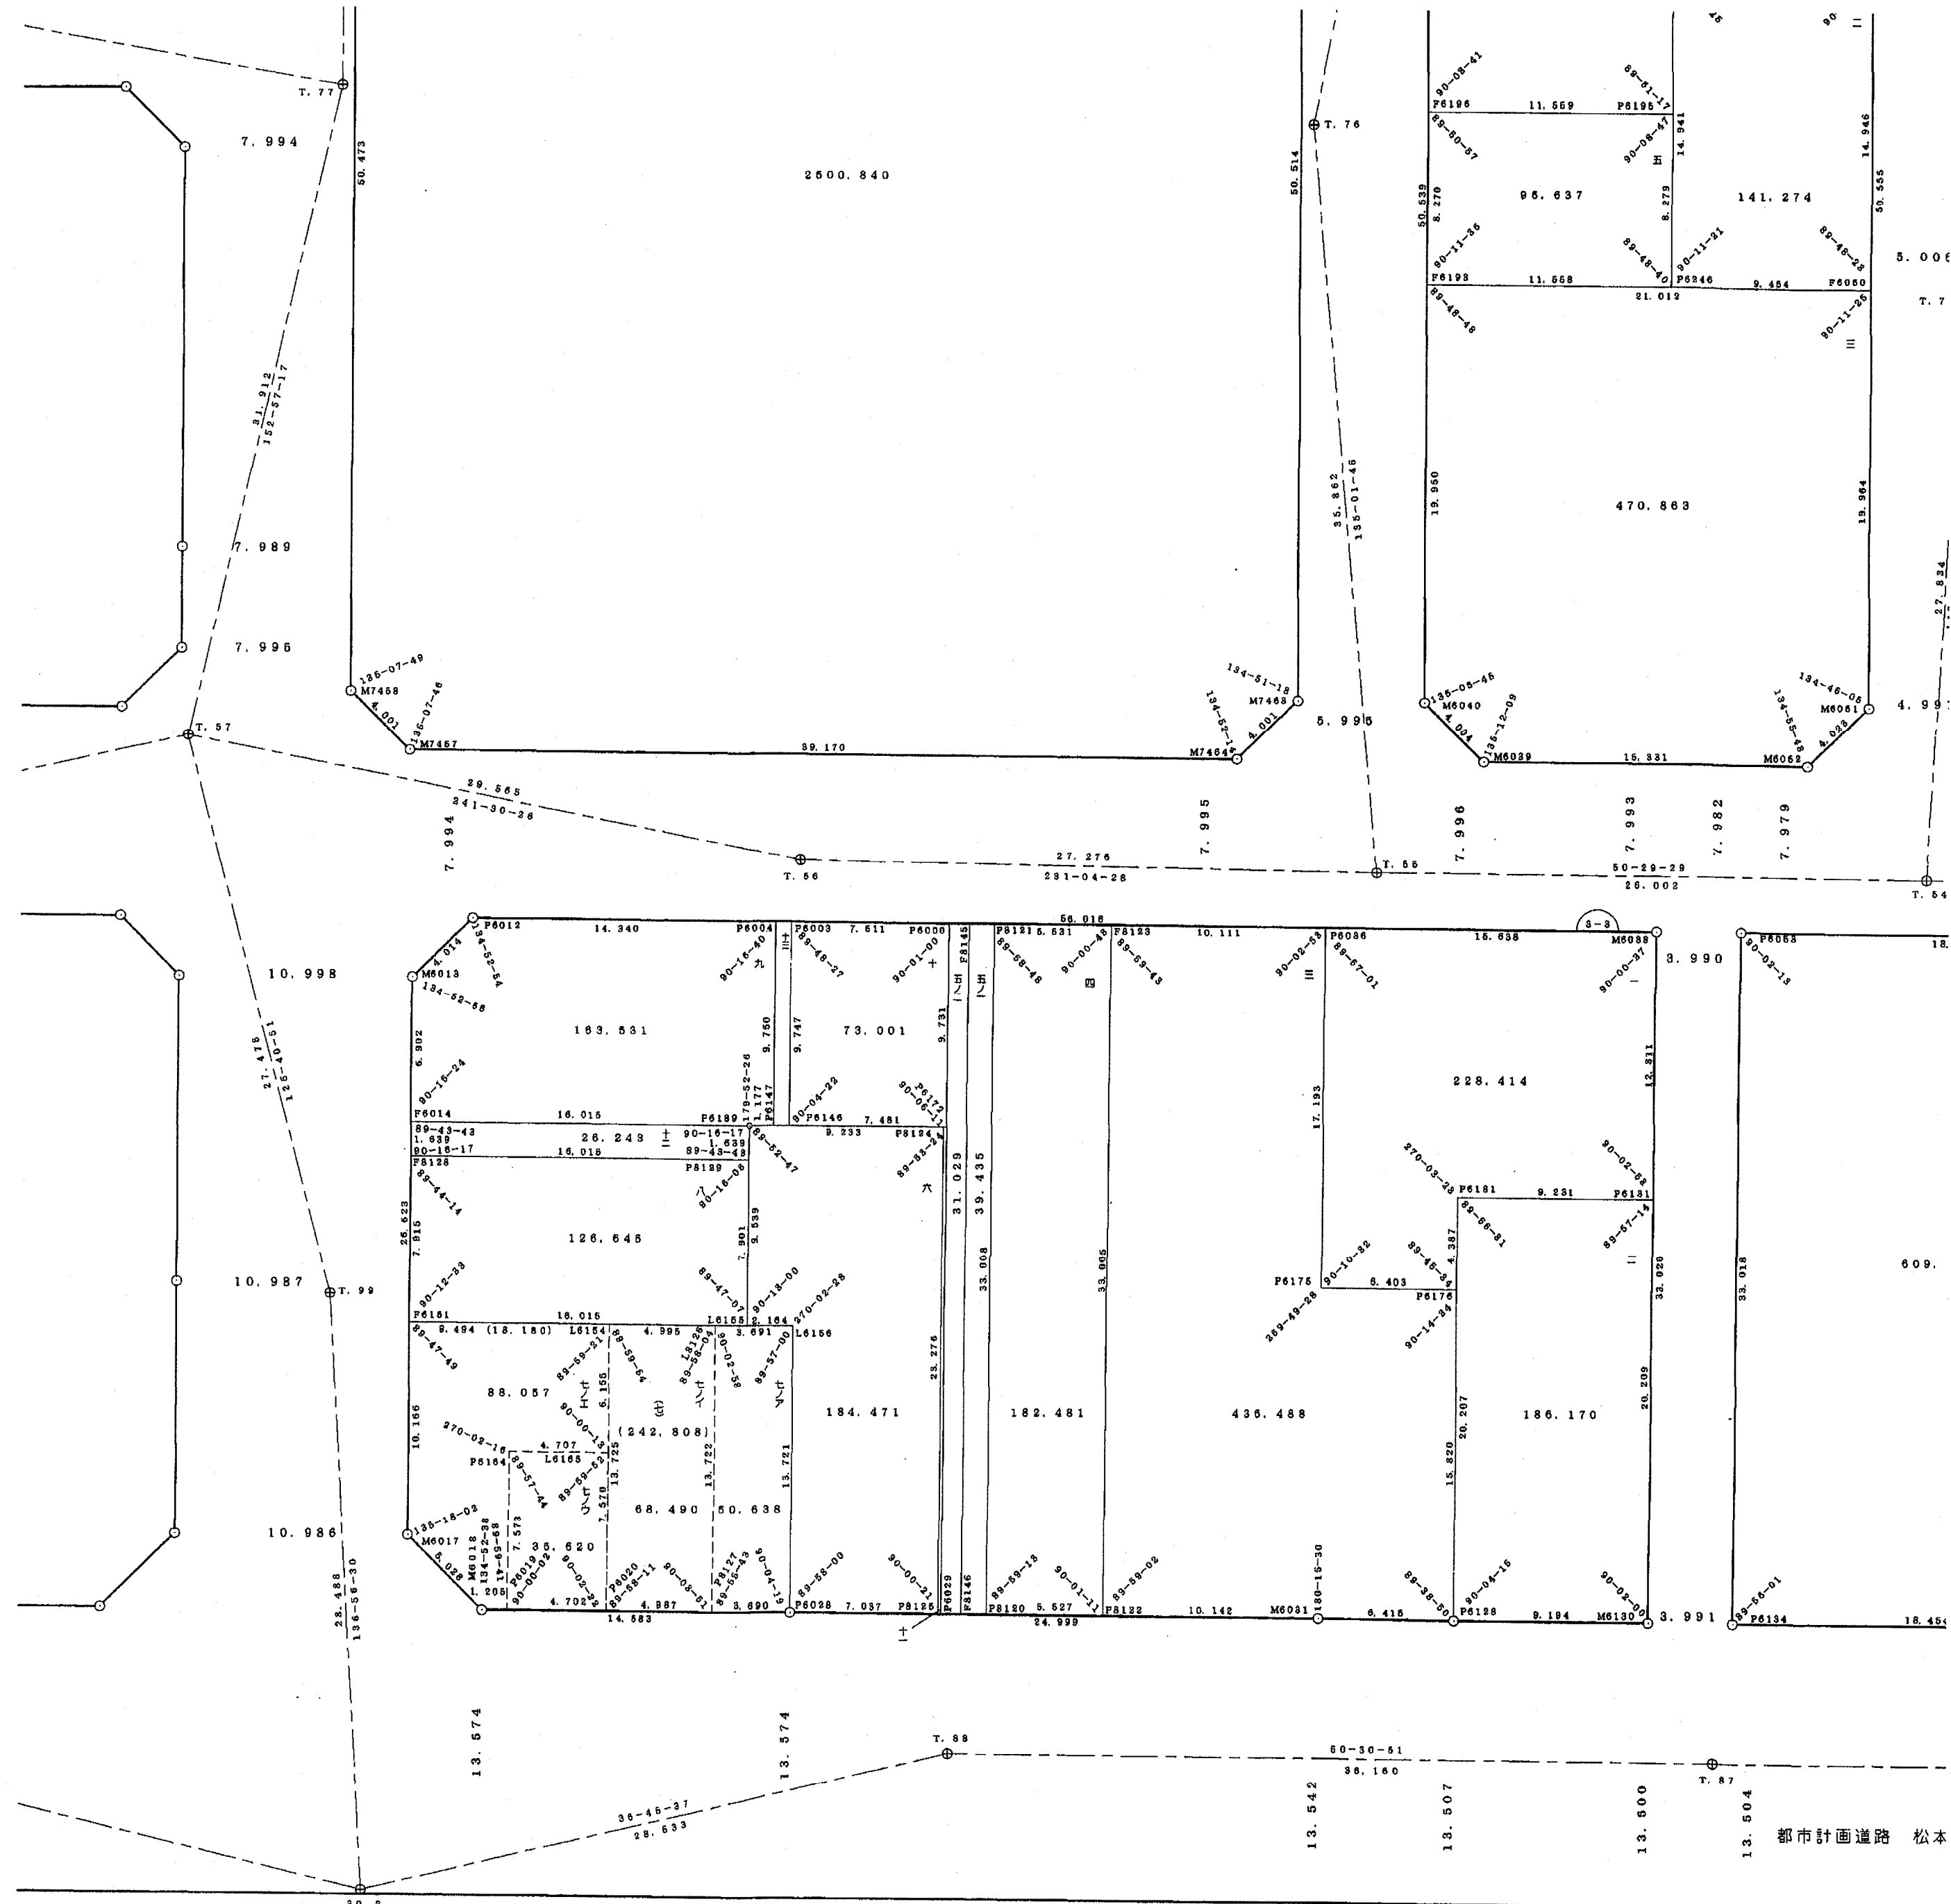

3-3
十一付近略図

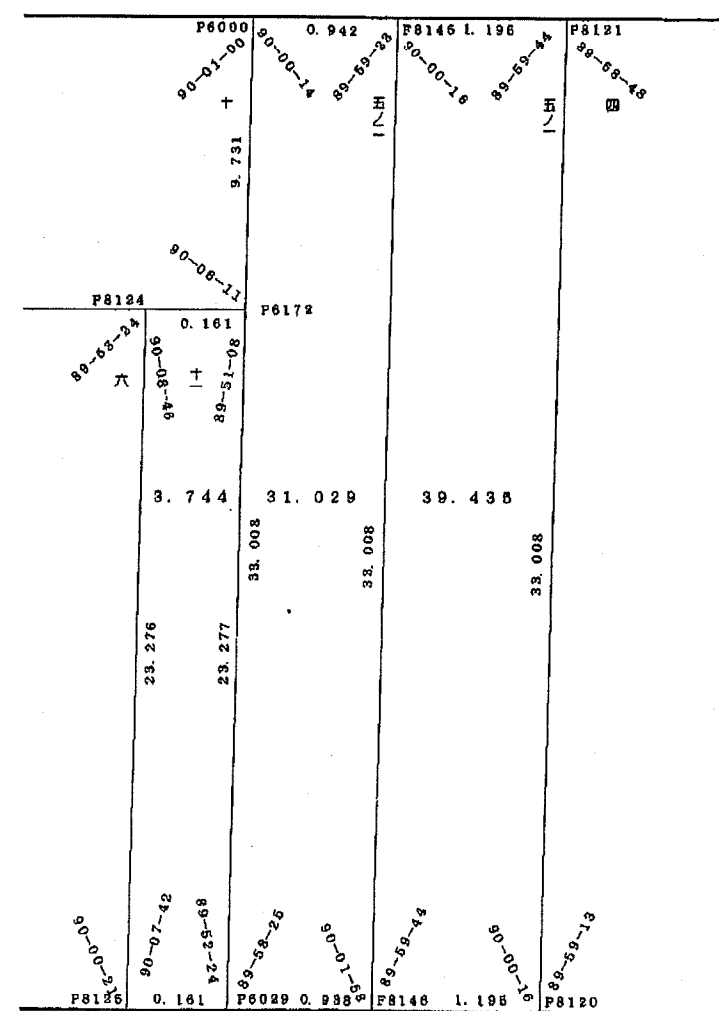

市計画道路 松本