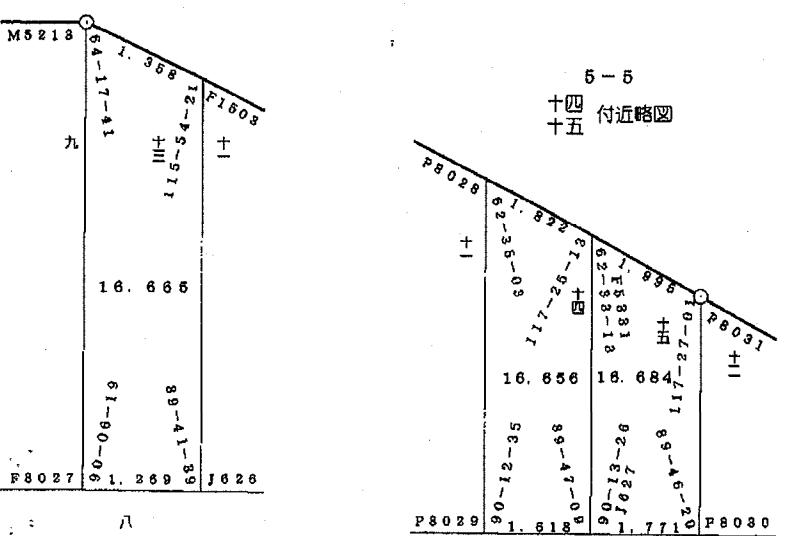


## 取扱注意

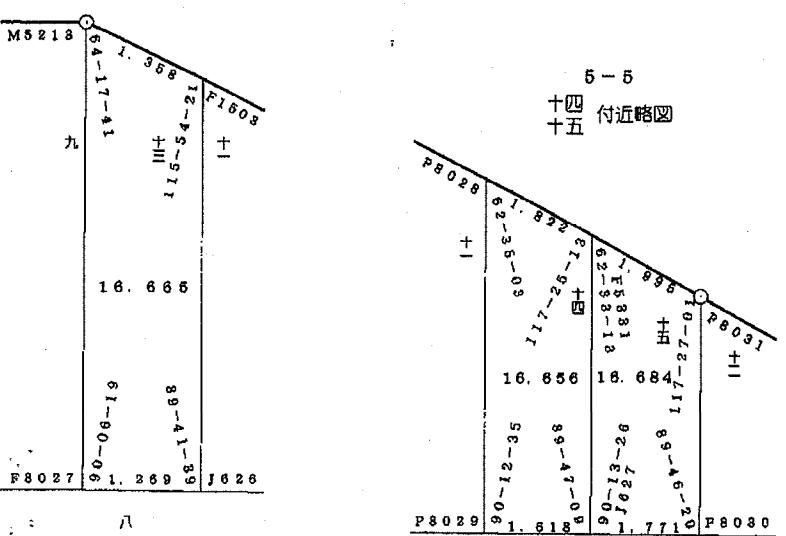
この資料は、土地区画整理事業に伴う換地処分時の測量成果（世界測地系）ですので、あくまで参考資料として取り扱ってください。

二十二付近略図

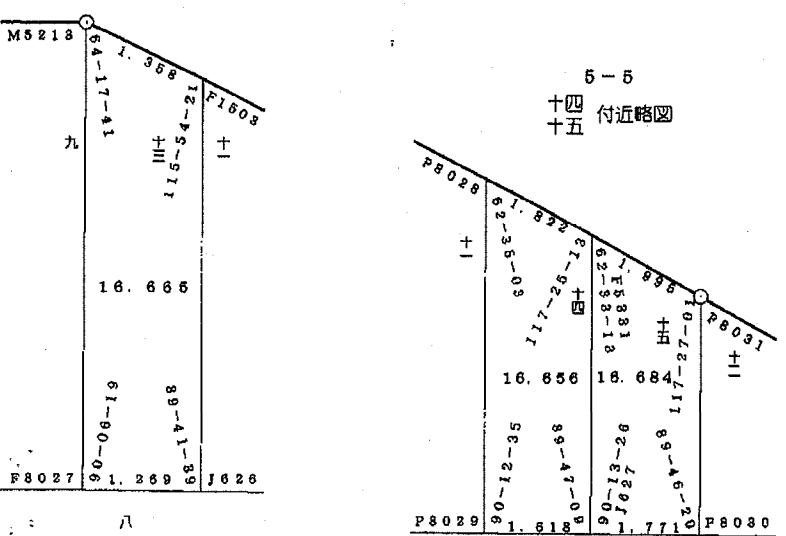
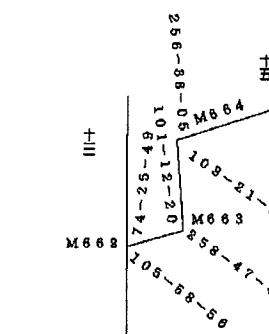
## 松本地区震災復興土地区画整理事業 松本地区 5 街区 地形出来形確認測量原図

5-5  
十三付近略図

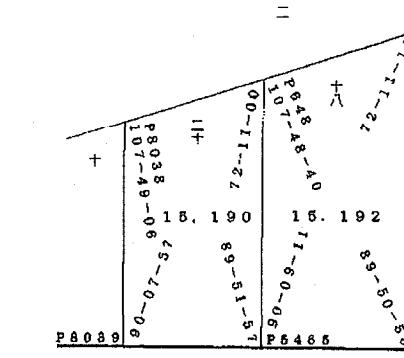
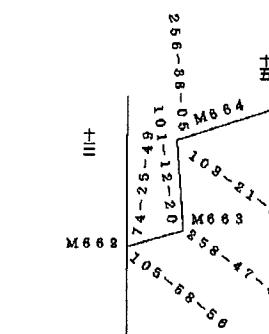
十五付近略図



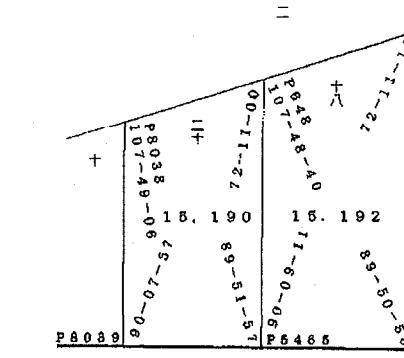
五付近略図

5-1  
十五付近略図

五付近略図

5-1  
十八付近略図

十八付近略図



縮尺 1:250

