



松本地区震災復興土地地区画整理事業 松本地区 7 街区 画地出来形確認測量原図

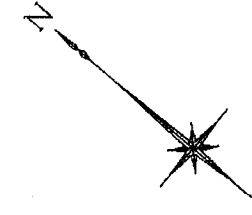

縮尺 1:250

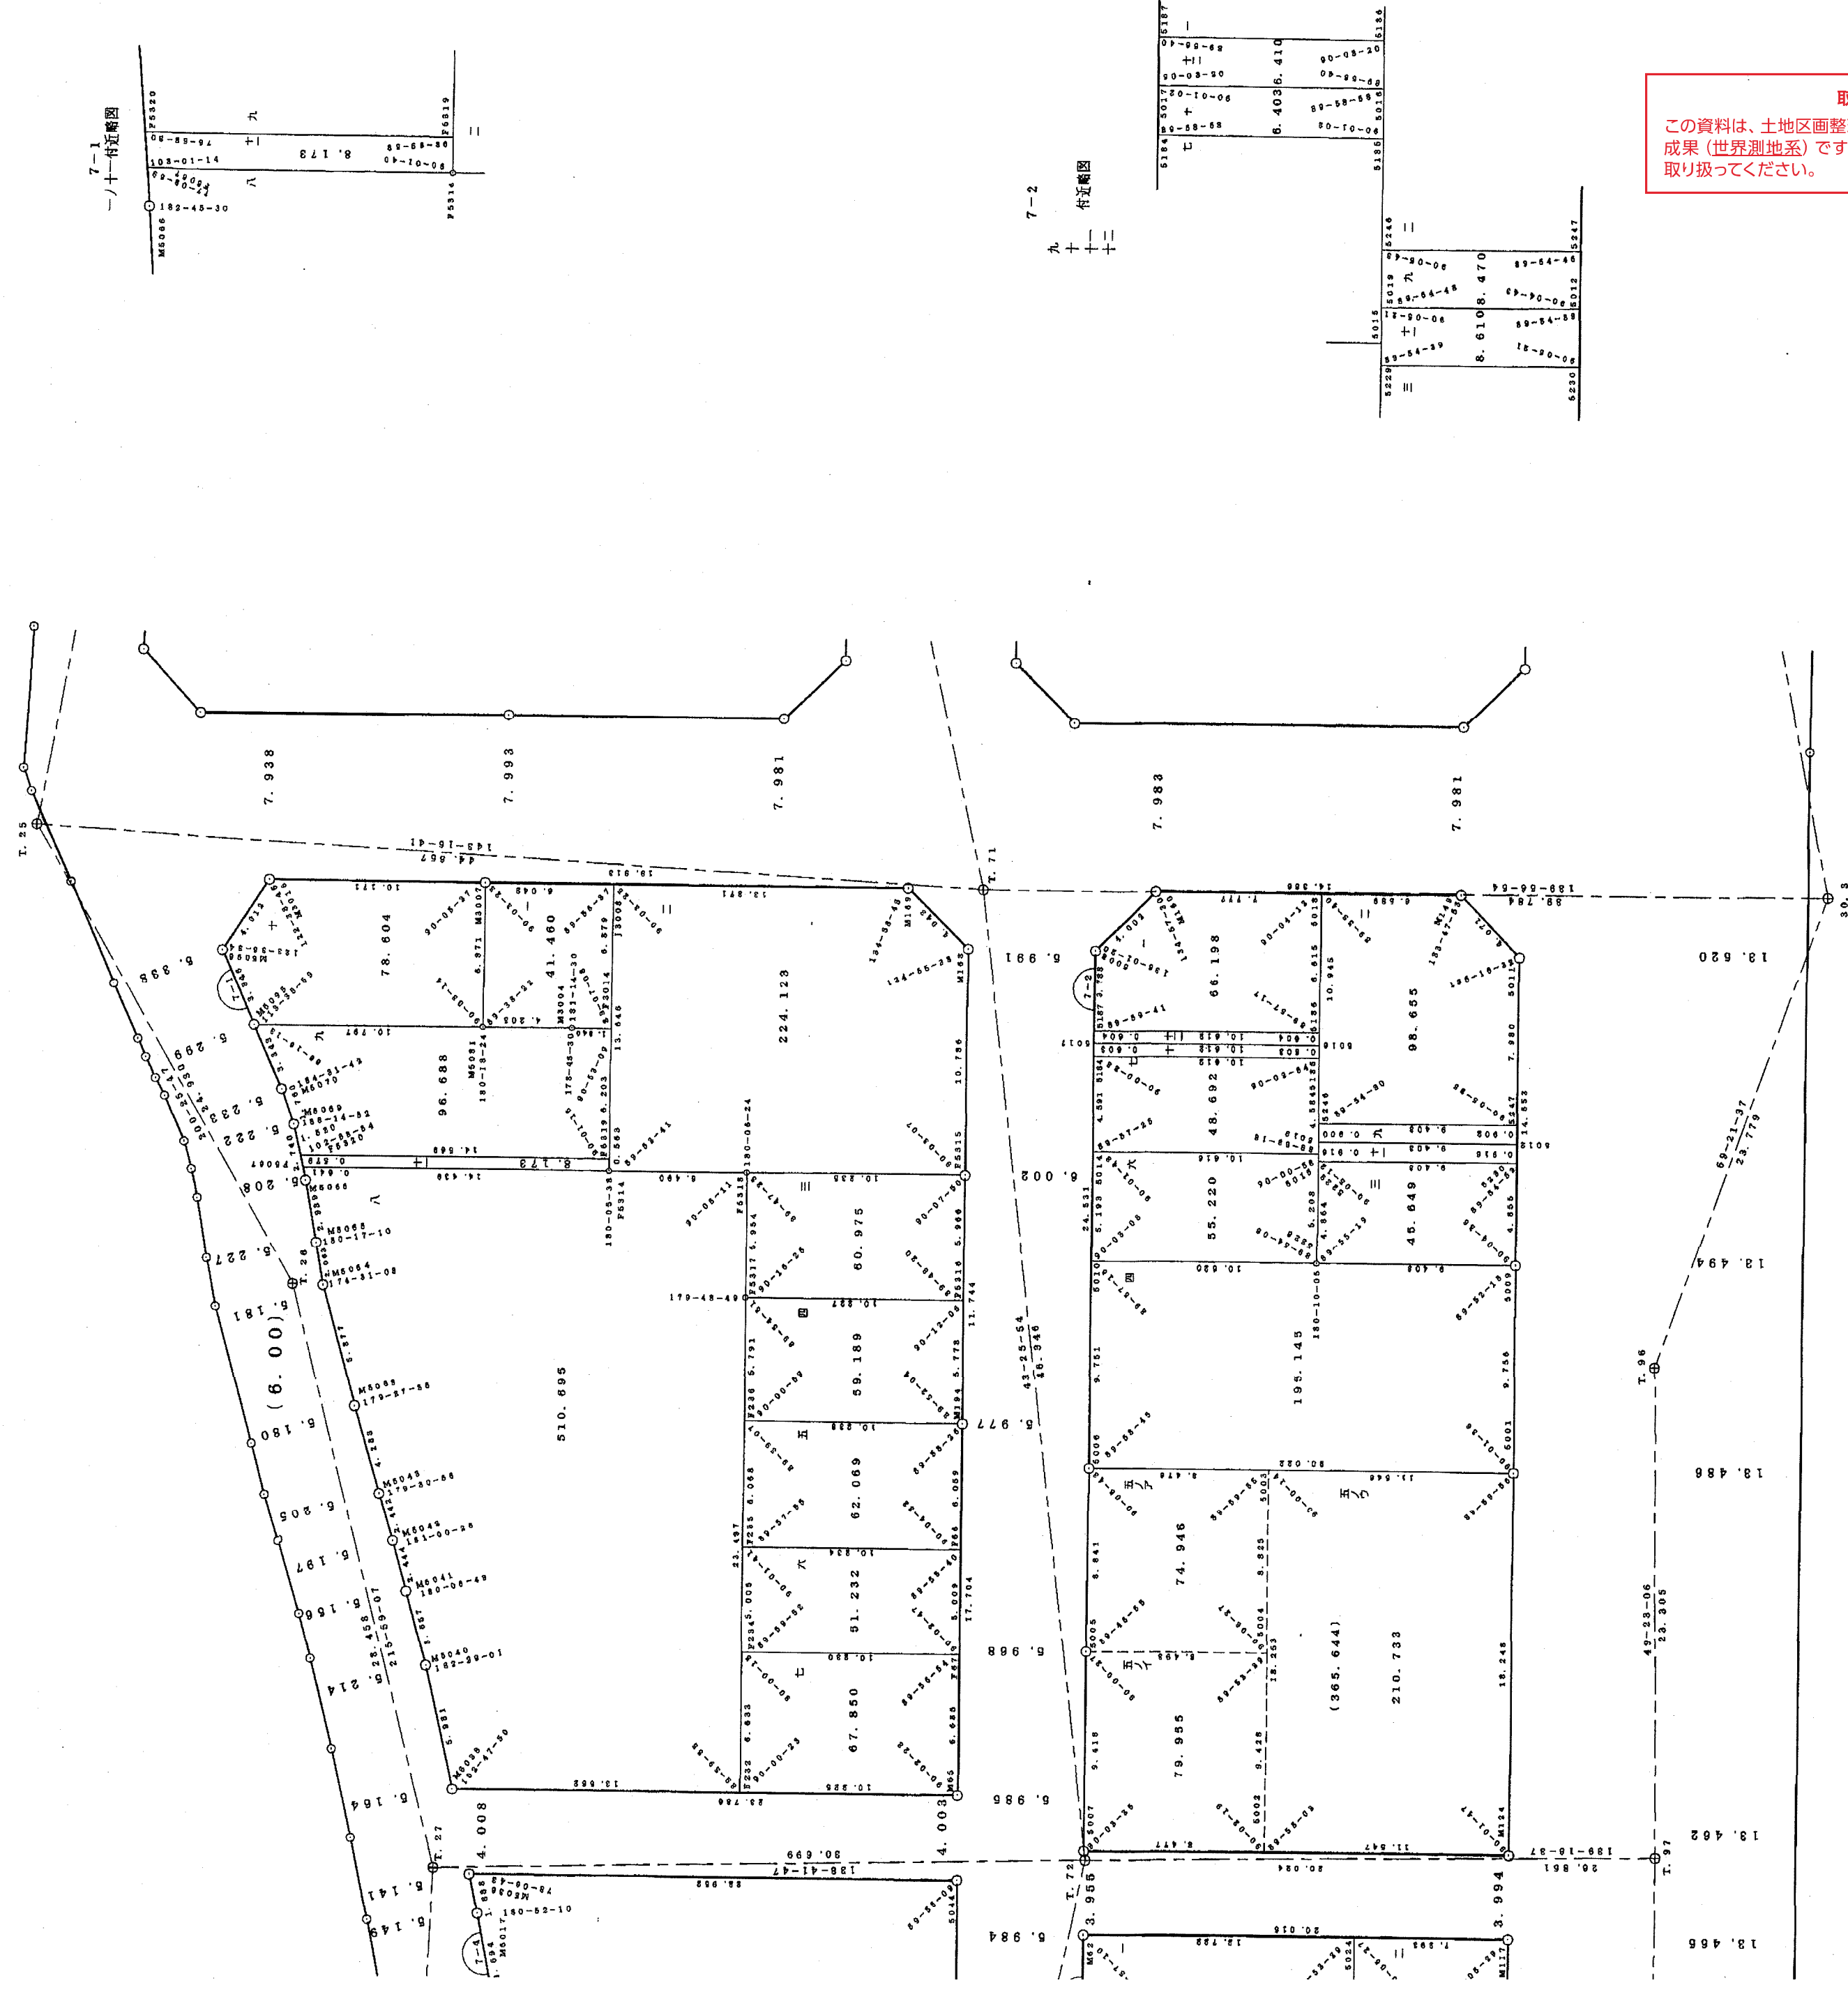

取扱注意

この資料は、土地区画整理事業に伴う換地処分時の測量成果（世界測地系）ですので、あくまで参考資料として取り扱ってください。

地積は m^2 ・辺長は m を示