
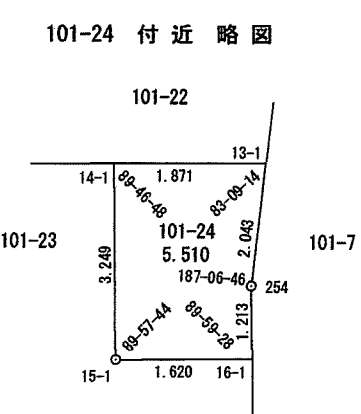


新長田駅北地区 30-1(1/2) 街区画地出来形確認測量原図

取扱注意
この資料は、土地区画整理事業に伴う換地処分時の測量成果（世界測地系）ですので、あくまで参考資料として取り扱ってください。

地番区域 神戸市長田区松野通三丁目 番号 縮尺 1:250 平面直角座標系 第V 作成年月日 平成23年 3月28日

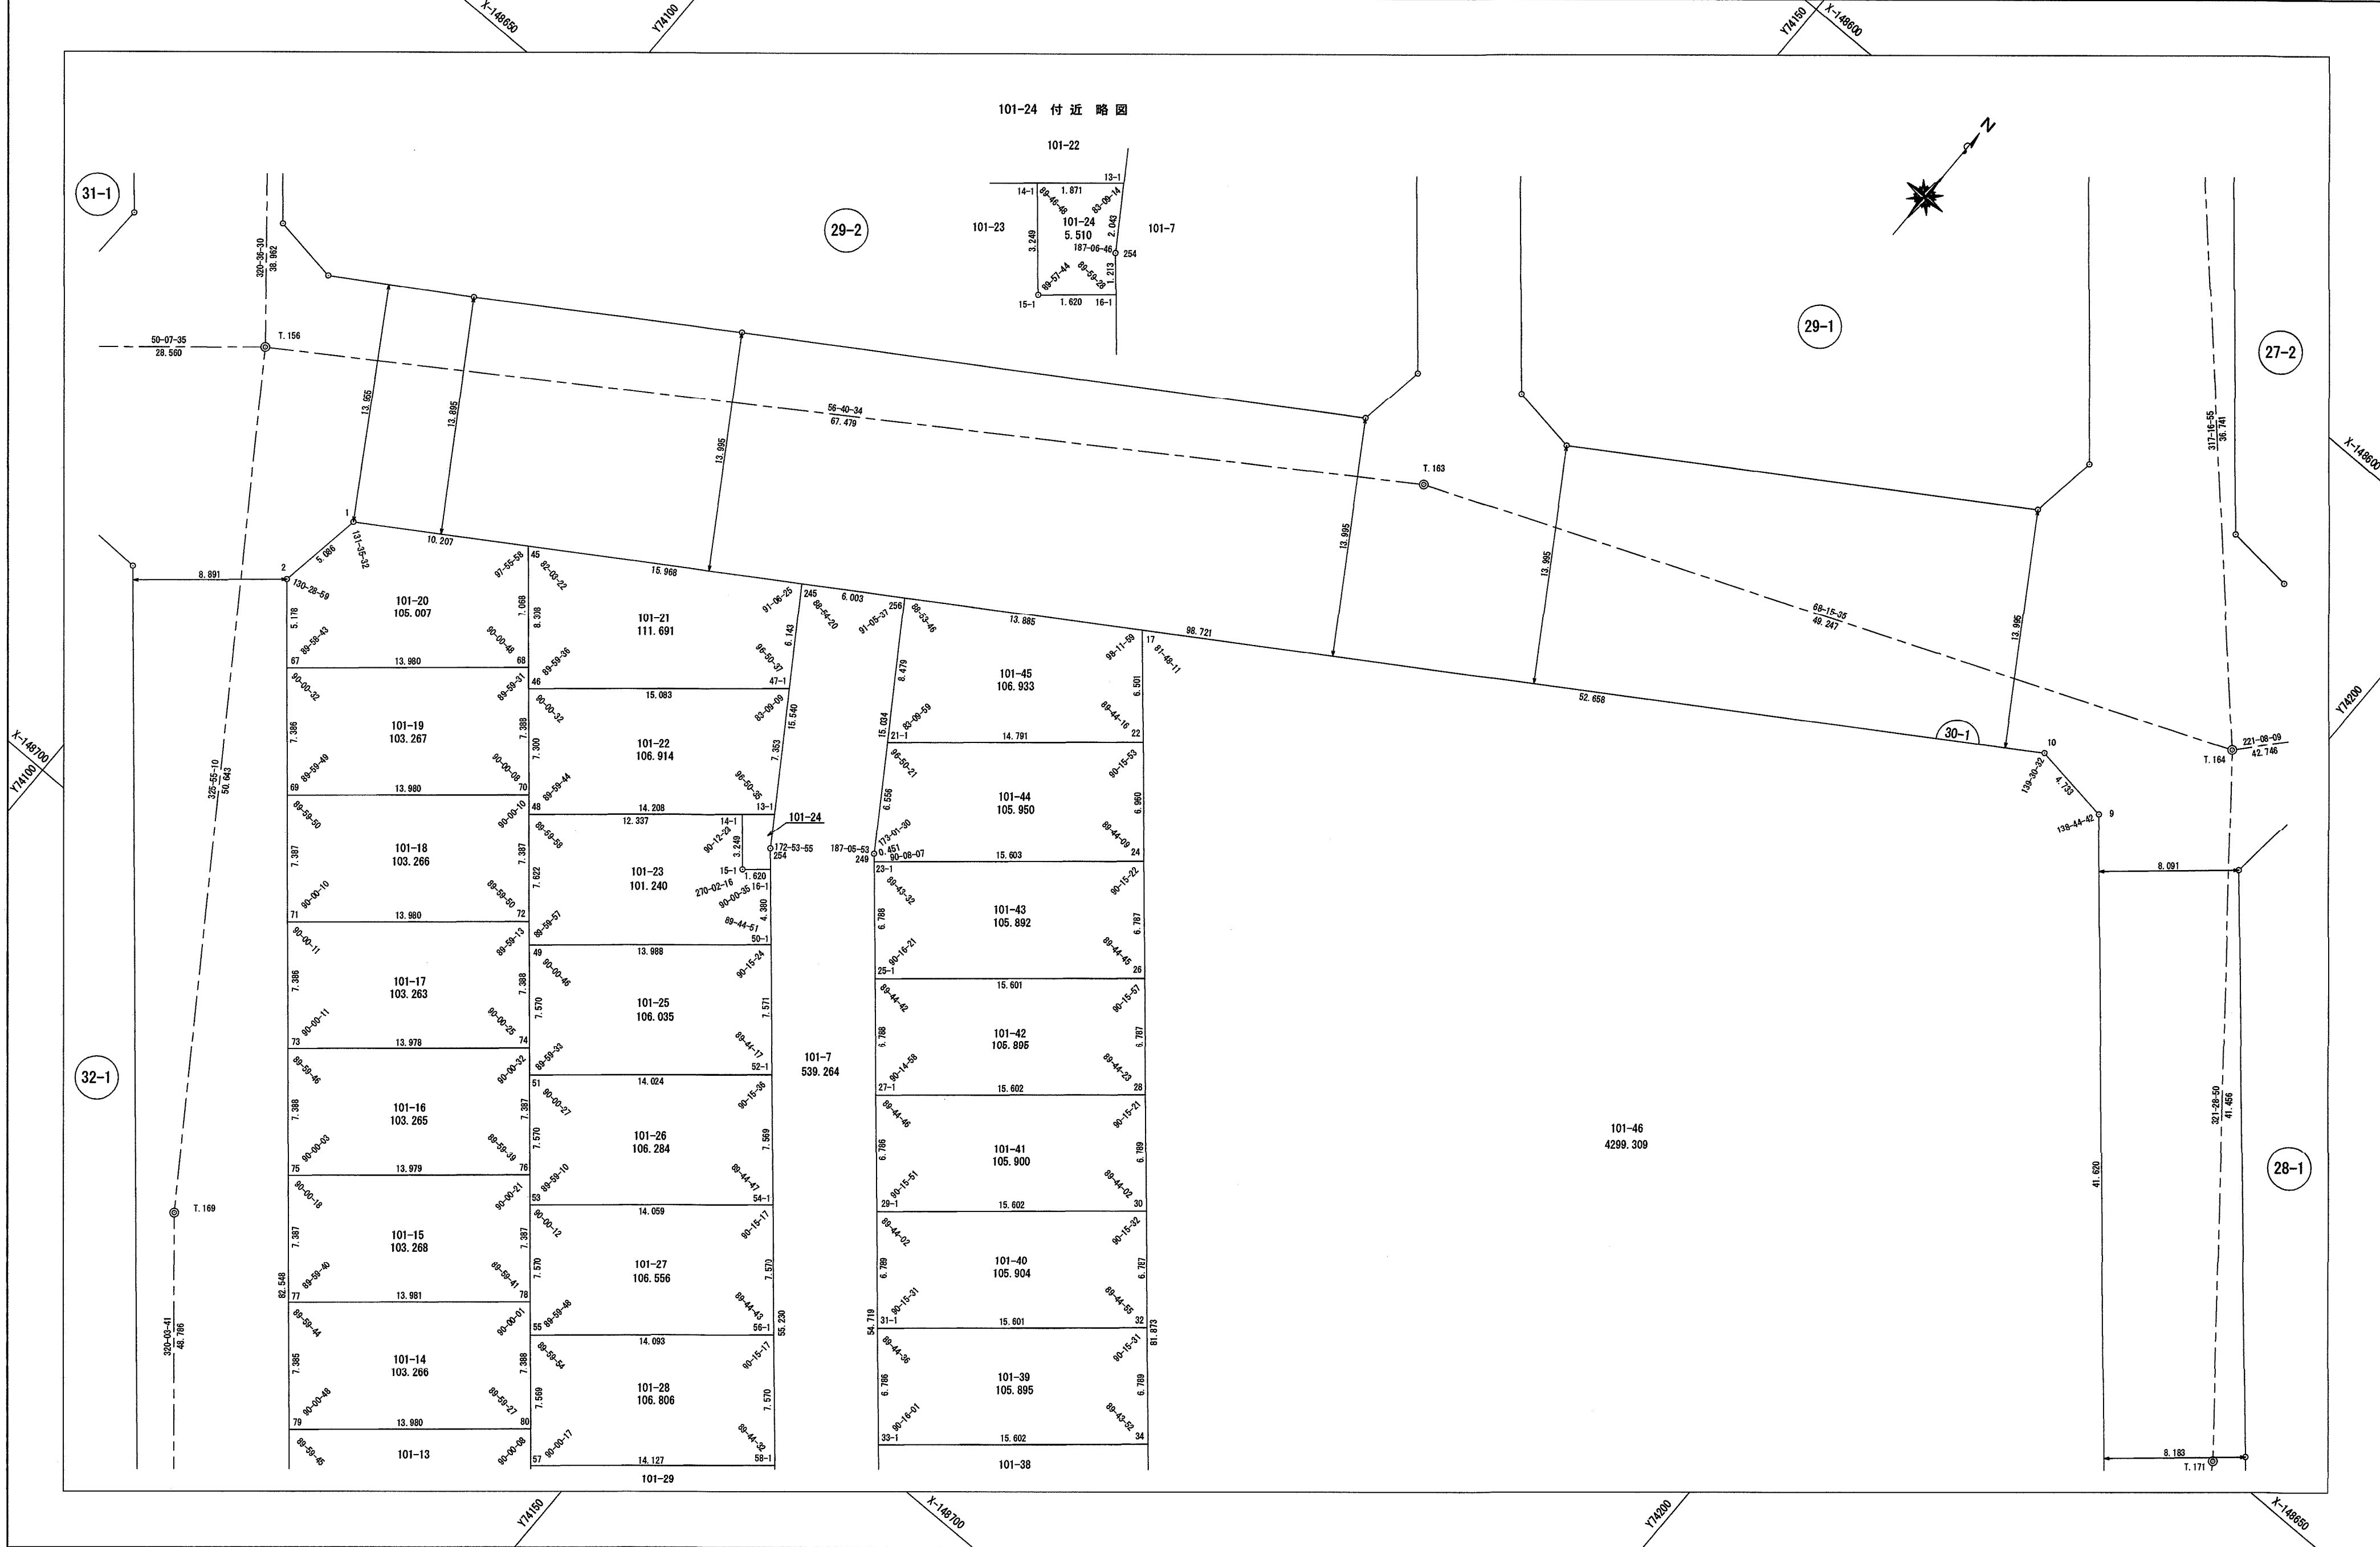

作業機関 玉野総合コンサルタント株式会社

計画機関 神戸市