


新長田駅北地区 31-2,31-3街区画地出来形確認測量原図

地番区域 神戸市長田区松野通四丁目 番号 縮尺 1:250 平面直角座標系 第V 作成年月日 平成23年 3月28日

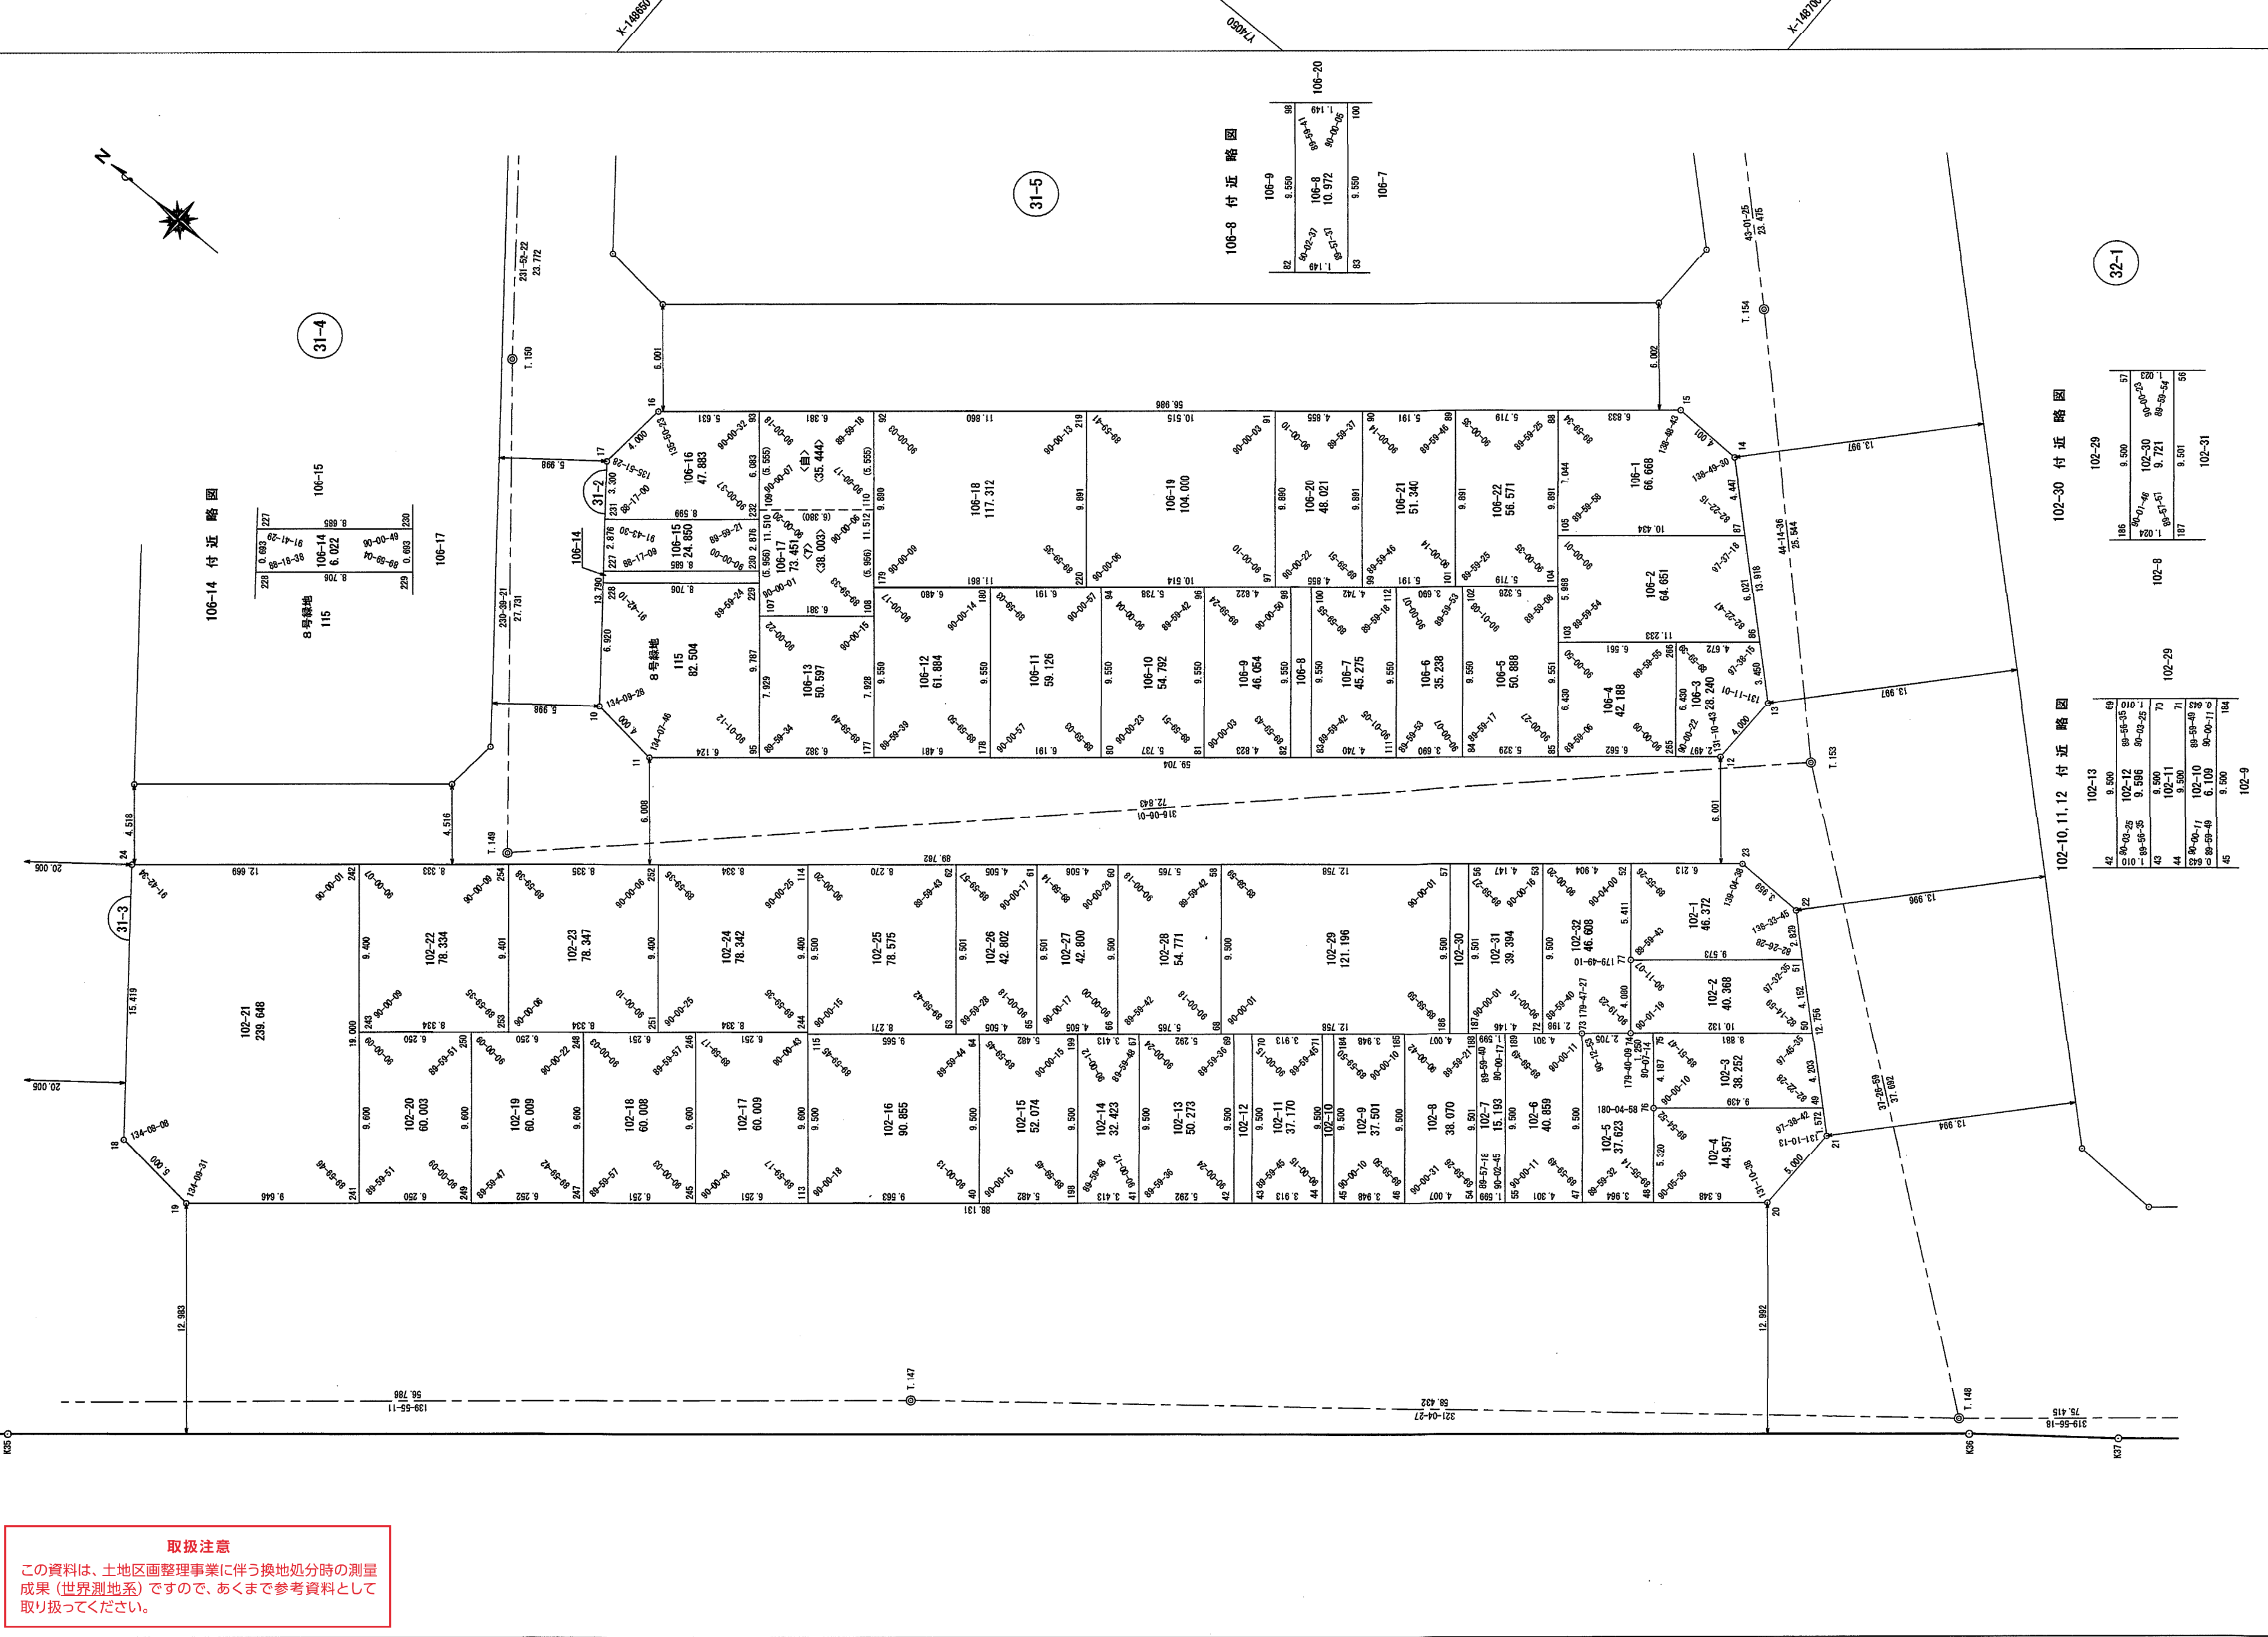

106-14 付近略図

227	8号緑地	106-15
228	8号緑地	106-14

106-8 付近略図

82	106-9
83	106-8

102-30 付近略図

102-29	102-30

102-10,11,12 付近略図

102-13	102-14

「この座標は、世界測地系を用いています」

「この測量成果は、国土地理院長の承認及び助言を得て同院所管の測量標及び測量成果を使用して得たものである（承認番号）平 20 近公 第 25 号」