


新長田駅北地区 32-1(1/2) 街区画地出来形確認測量原図

地番区域	神戸市長田区松野通四丁目	番号		縮尺	1 : 250	平面直角座標系	第 V	作成年月日	平成23年 3月28日
------	--------------	----	--	----	---------	---------	-----	-------	-------------

取扱注意
この資料は、土地区画整理事業に伴う換地処分時の測量成果（世界測地系）ですので、あくまで参考資料として取り扱ってください。

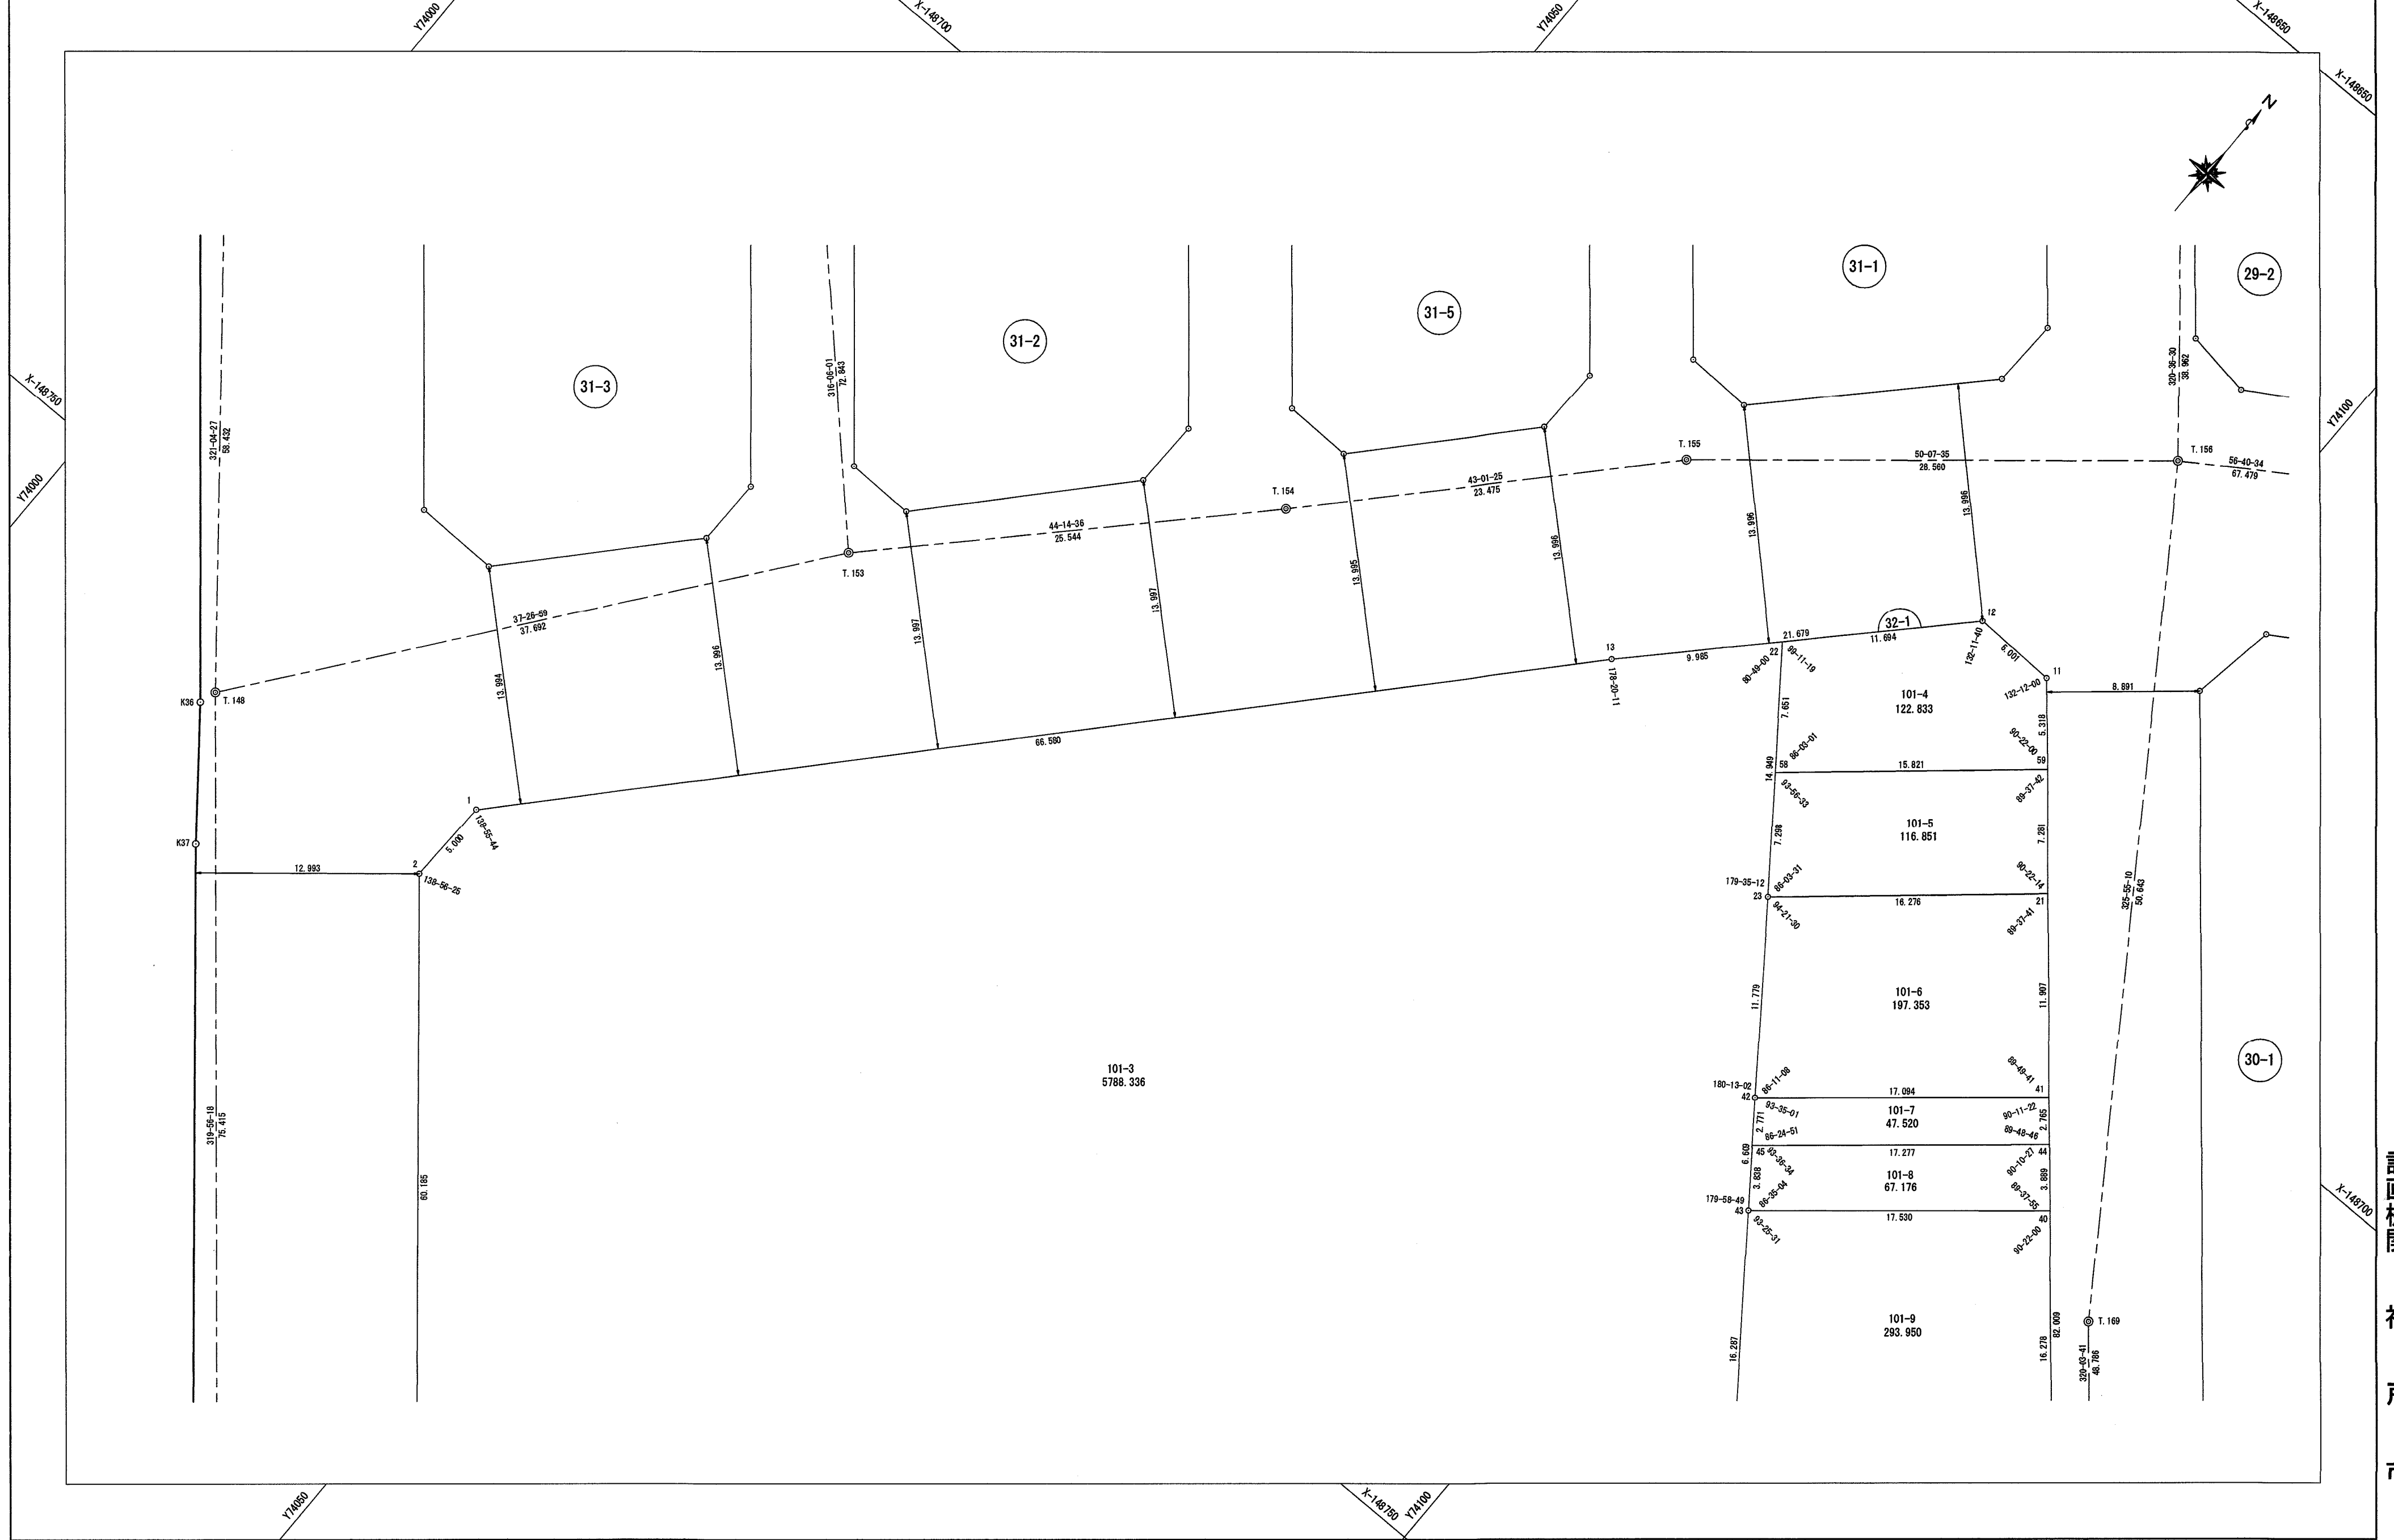

作業機関 玉野総合コンサルタント株式会社

計画機関 神戸市