


確定測量原図
換地区 0 街区
縮尺 1:300

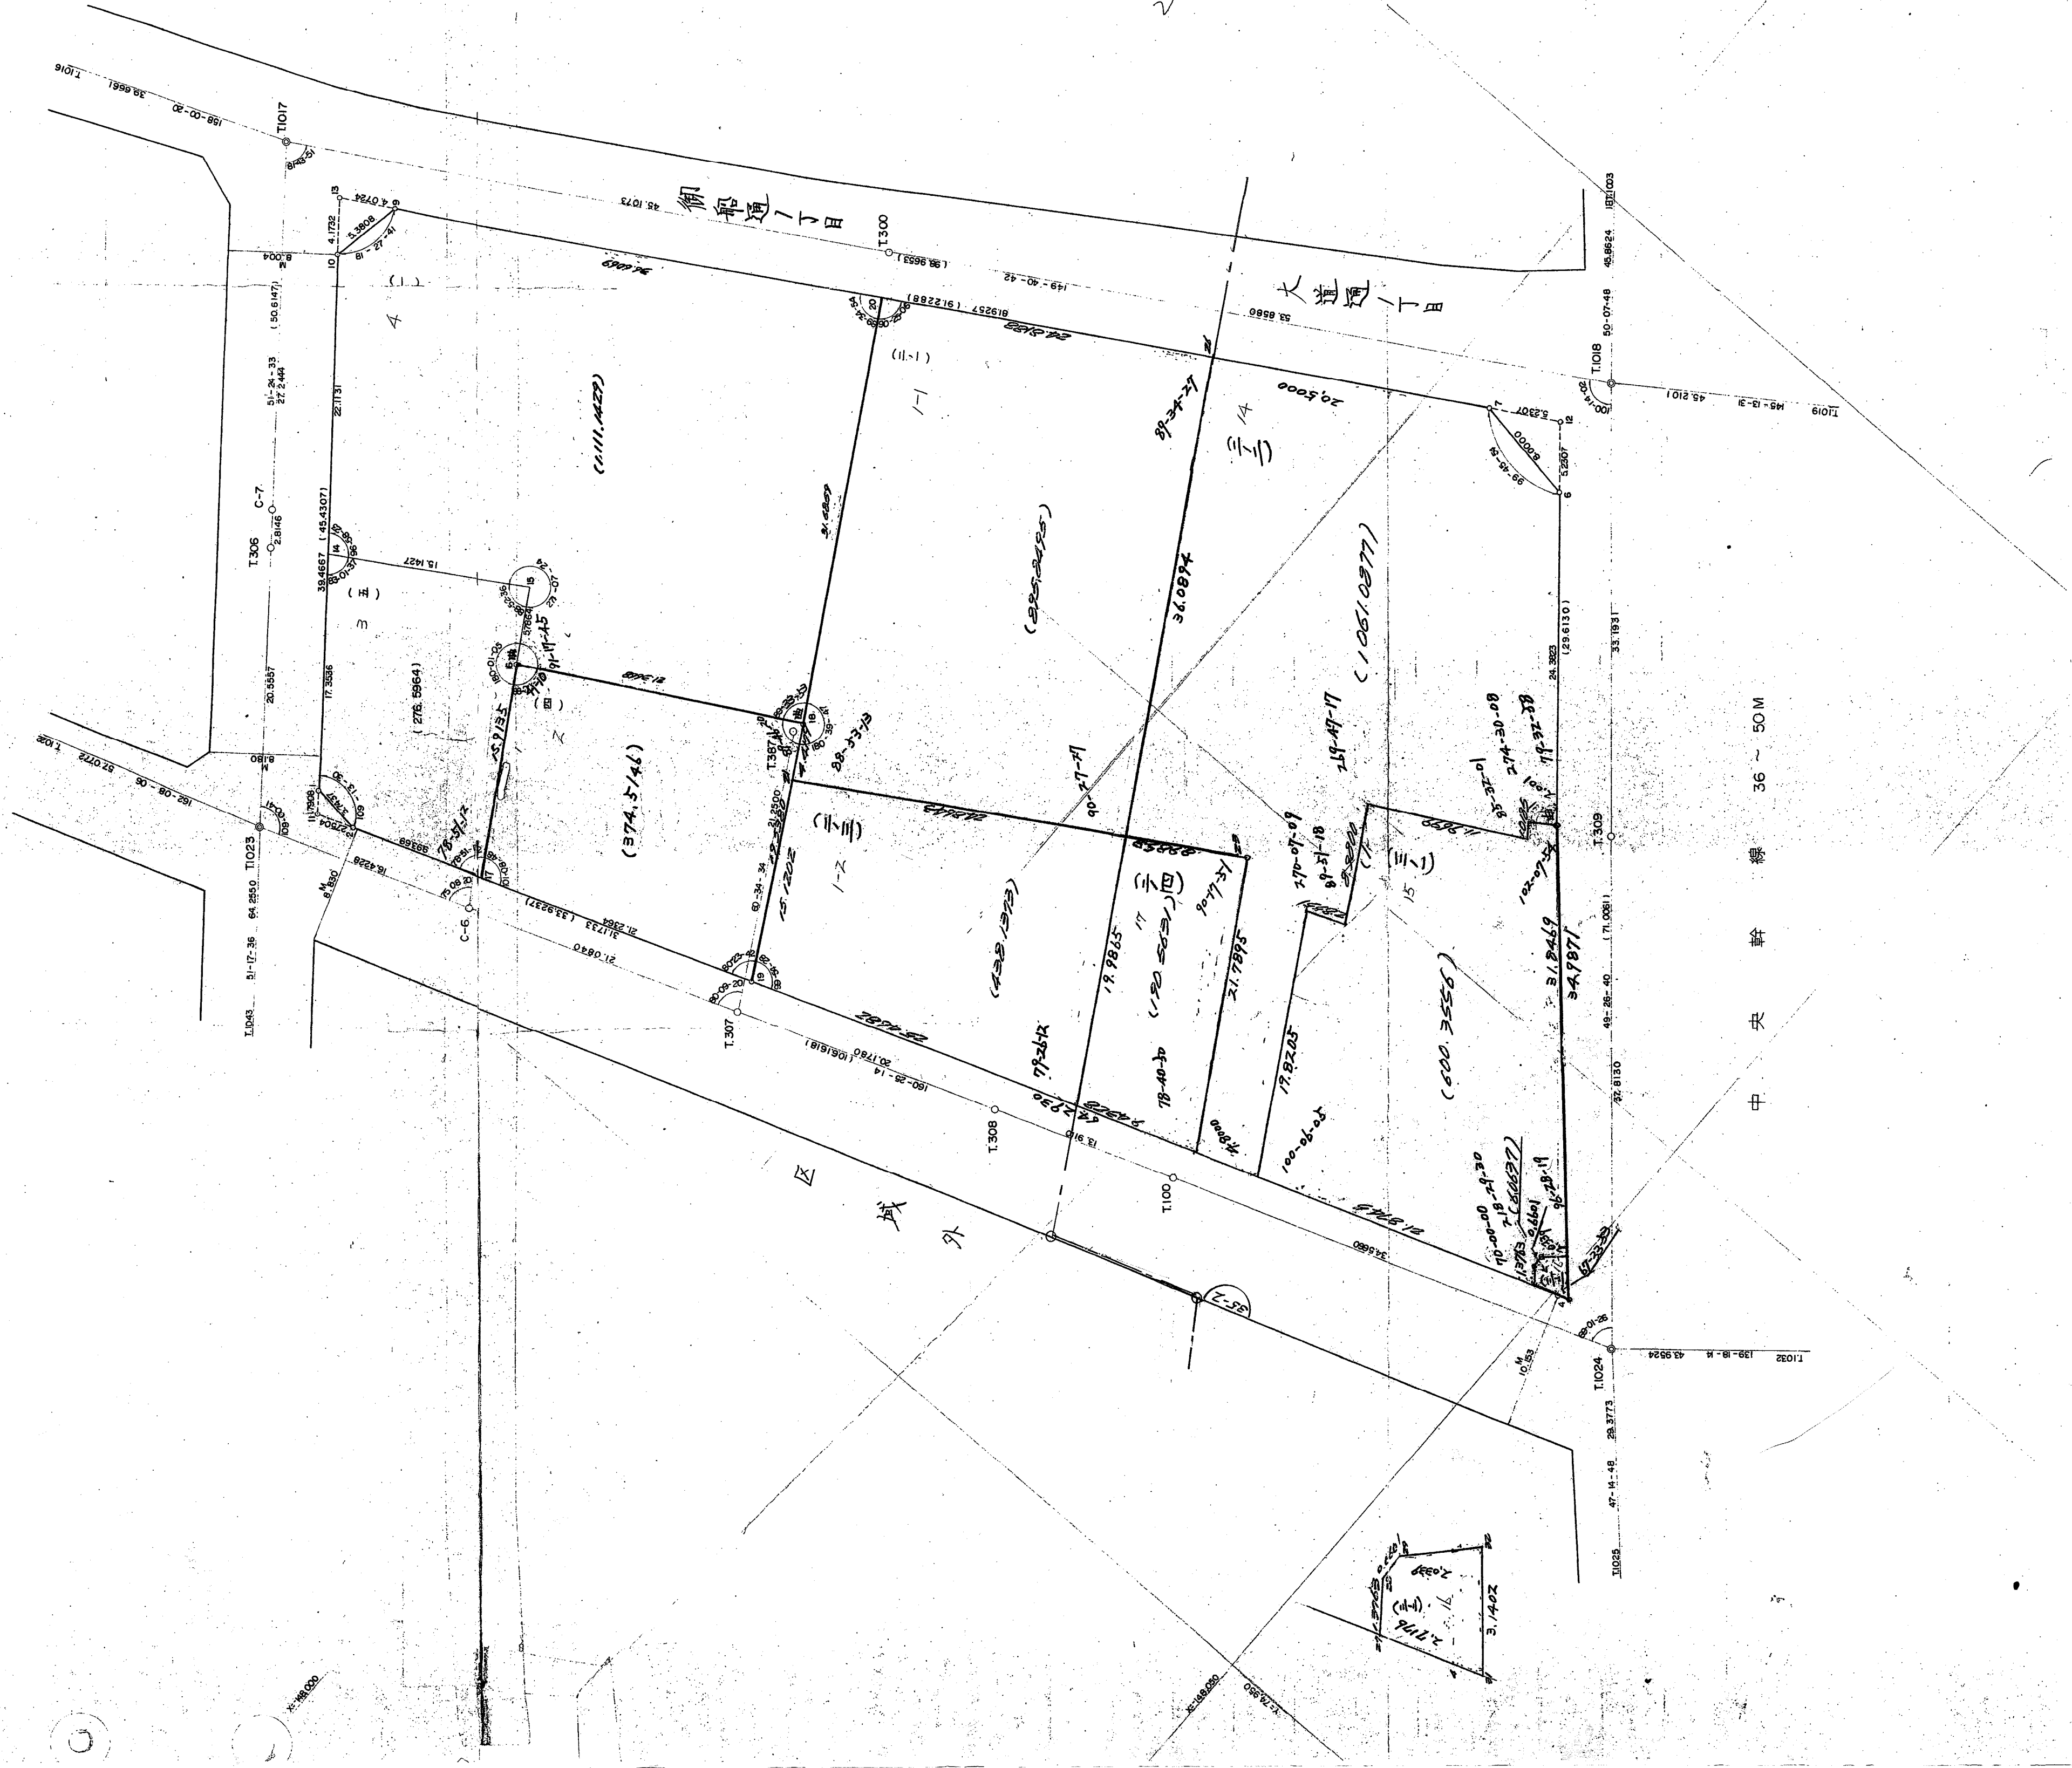

中 央 幹 線 36 ~ 50M

取扱注意

この資料は、土地区画整理事業に伴う換地処分時の測量成果（日本測地系）ですので、あくまで参考資料として取り扱ってください。