


地番区域	神戸市長田区御蔵通三丁目	番号	縮尺	1:250	平面直角座標系	第 V	作成年月日	平成	年	月	日
------	--------------	----	----	-------	---------	-----	-------	----	---	---	---



取扱注意
この資料は、土地区画整理事業に伴う換地処分時の測量成果（日本測地系）ですので、あくまで参考資料として取り扱ってください。

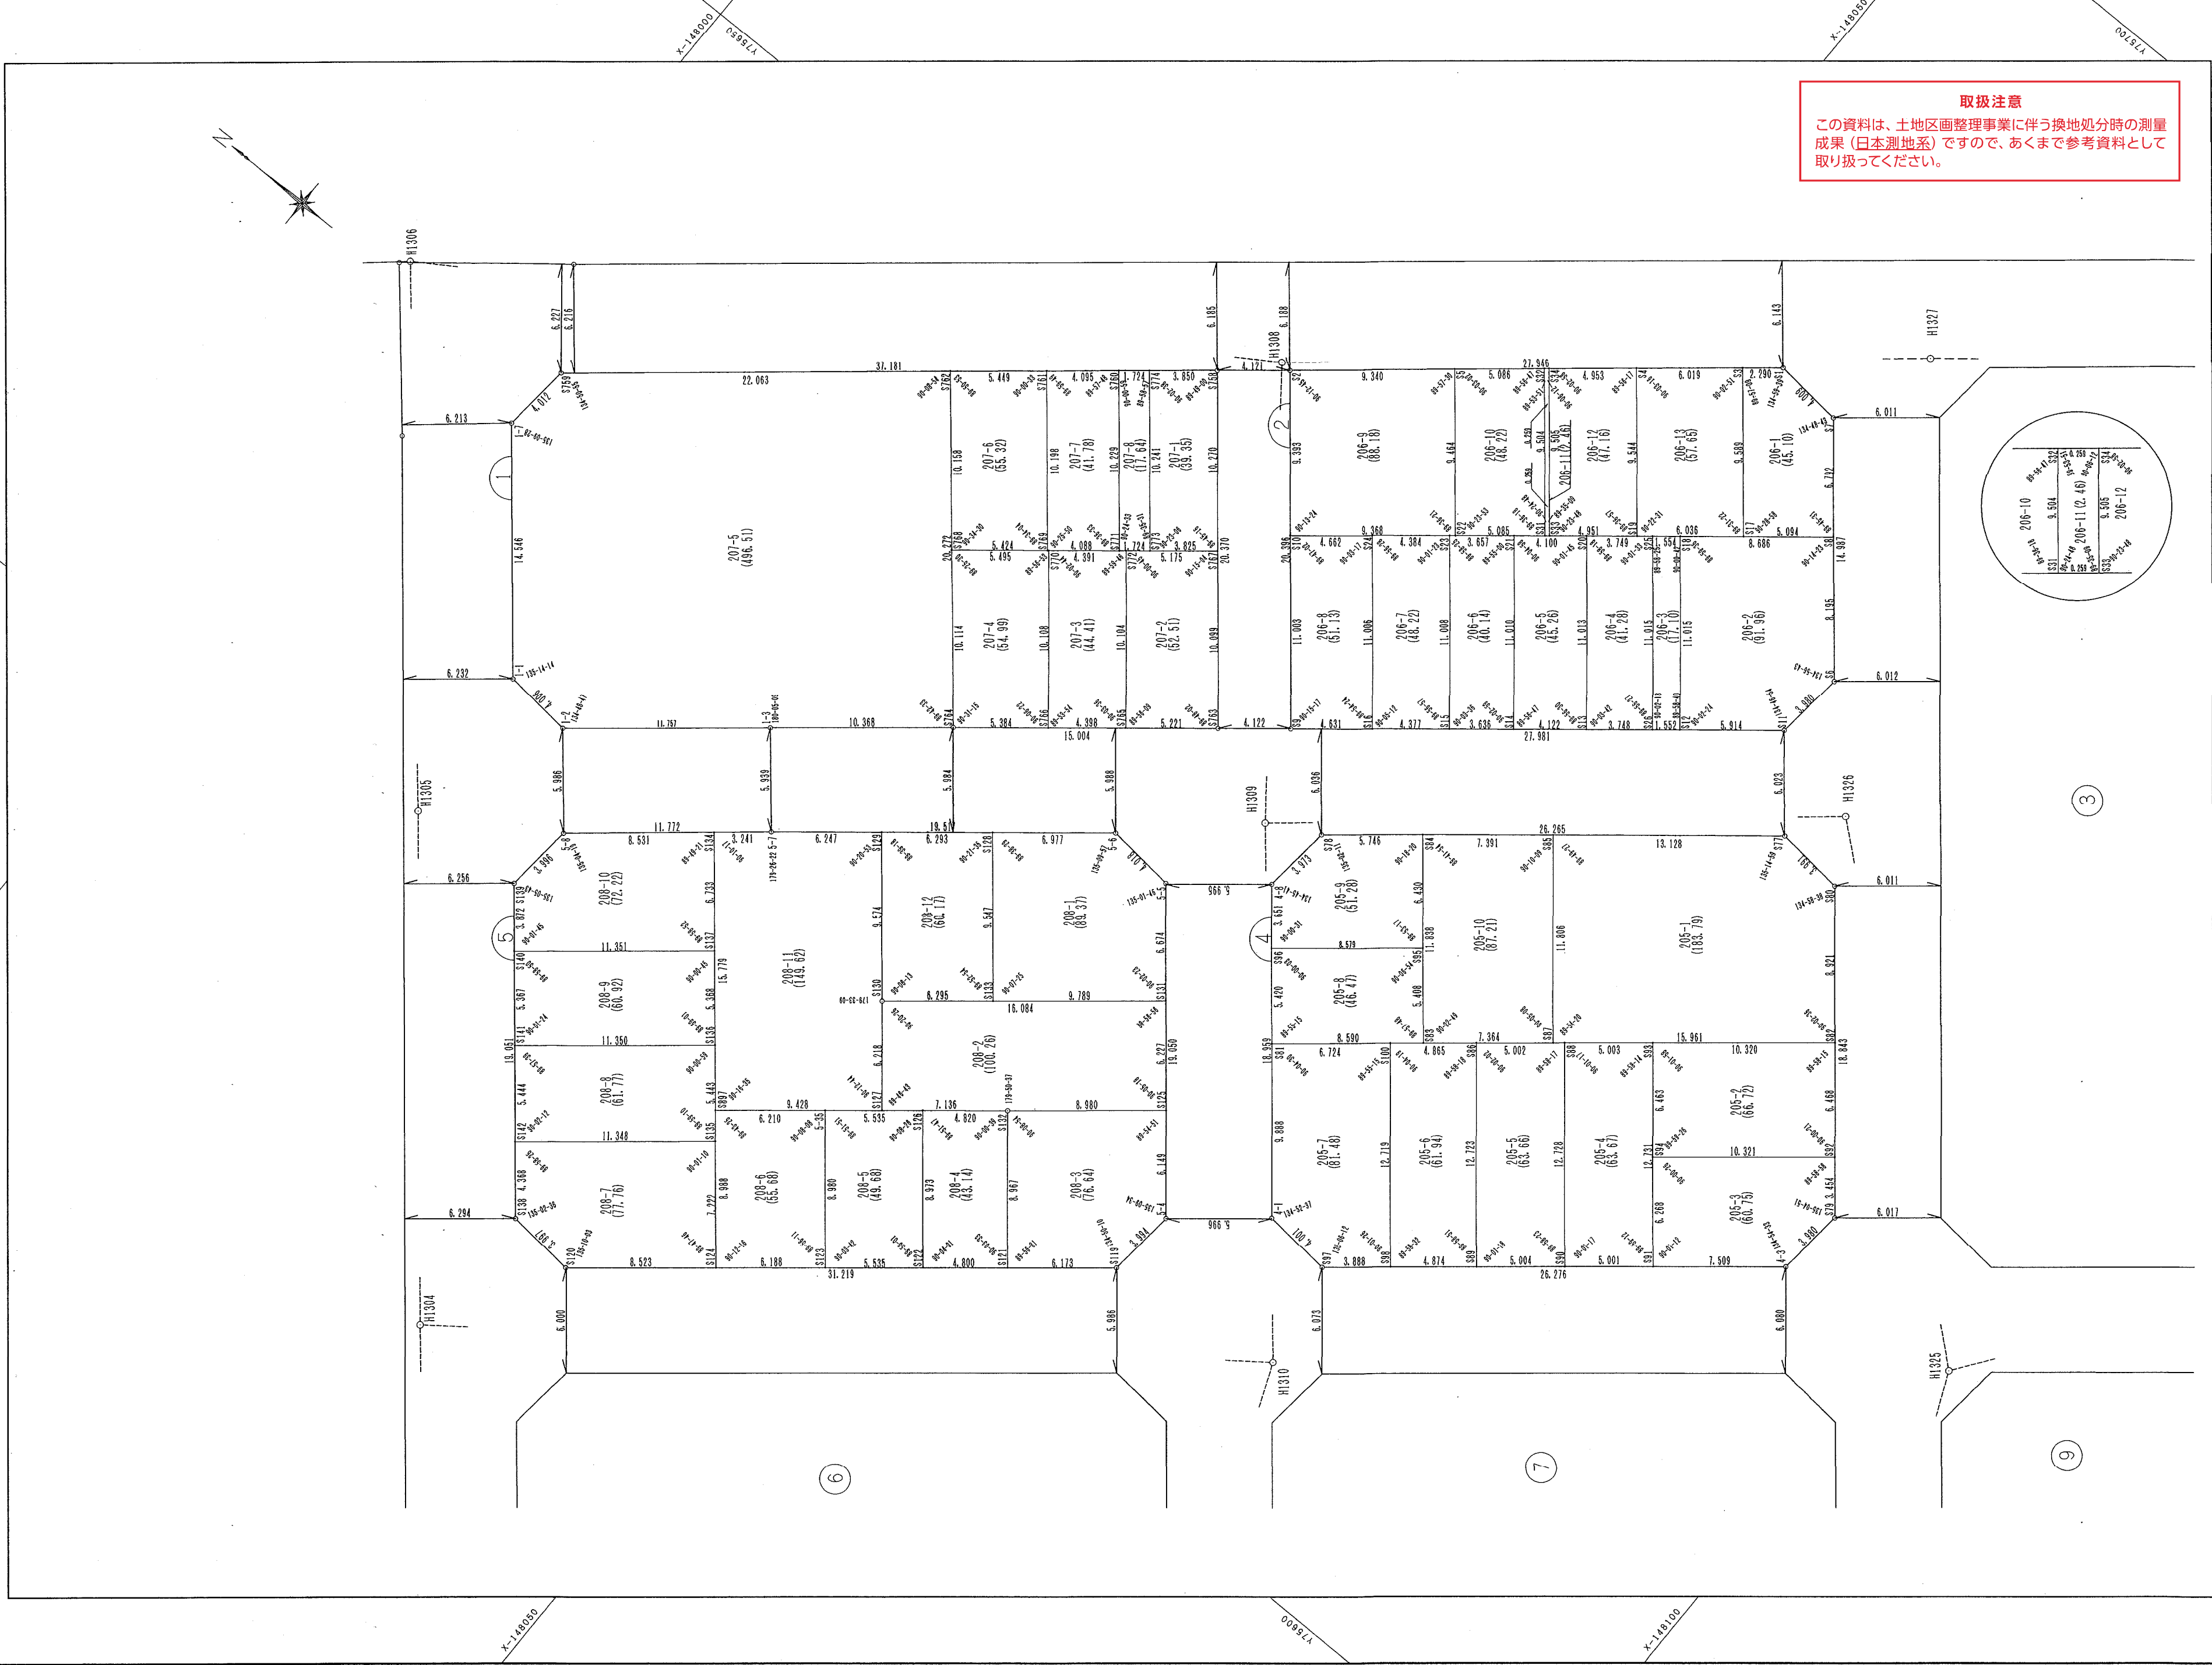