

御菅西地区

3, 19, 20


街区

画地出来形測量原図

取扱注意

この資料は、土地区画整理事業に伴う換地処分時の測量成果（世界測地系）です。あくまで参考資料として取り扱ってください。

地番区域	神戸市長田区御蔵通五、六丁目	番号		縮尺	1:250	平面直角座標系	第 V	作成年月日	平成	年	月	日
------	----------------	----	--	----	-------	---------	-----	-------	----	---	---	---

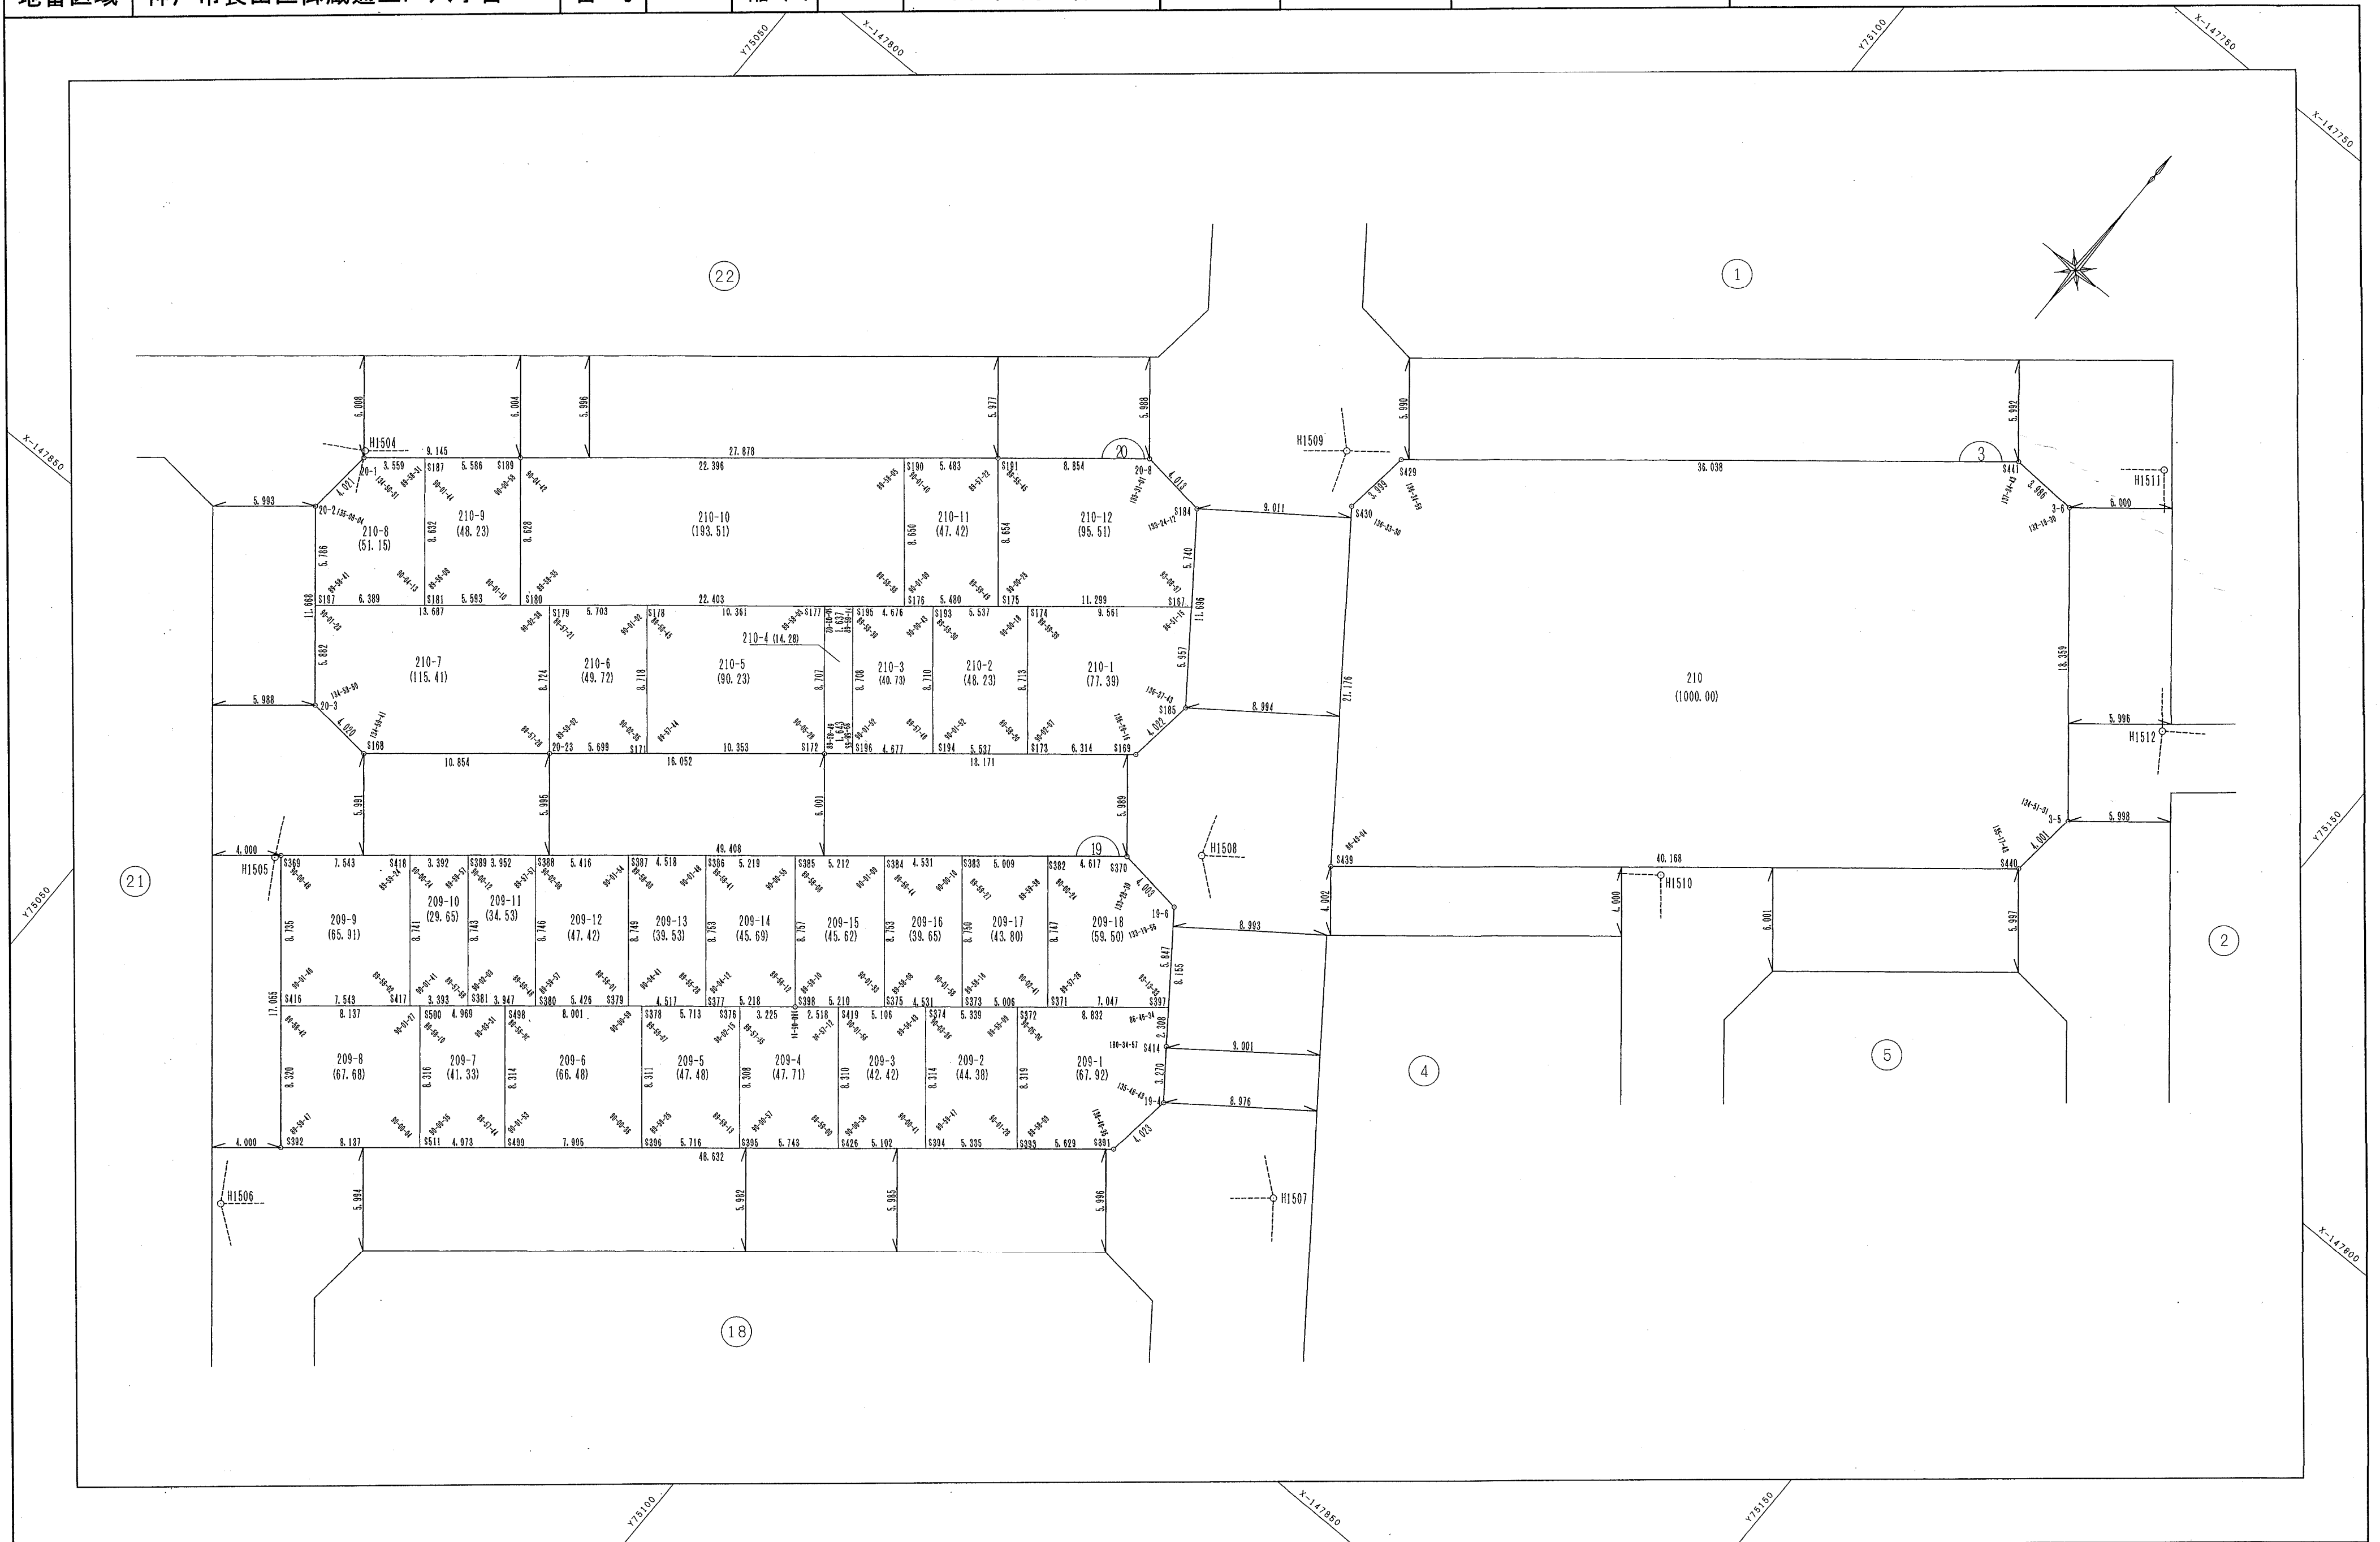

作業機関

財団法人


計画機関

神戸市都市計画総局

「この測量成果は、国土地理院長の助言を受けて得たものである
(助言番号) 平15 近公 第215号」