

御菅東地区


3, 9

街区

画地出来形測量原図

取扱注意
この資料は、土地区画整理事業に伴う換地処分時の測量
成果（日本測地系）ですので、あくまで参考資料として
取り扱ってください。

地番区域	神戸市長田区御蔵通三丁目	番 号		縮 尺	1:250	平面直角座標系	第 V	作成年月日	平成 年 月 日
------	--------------	-----	--	-----	-------	---------	-----	-------	----------

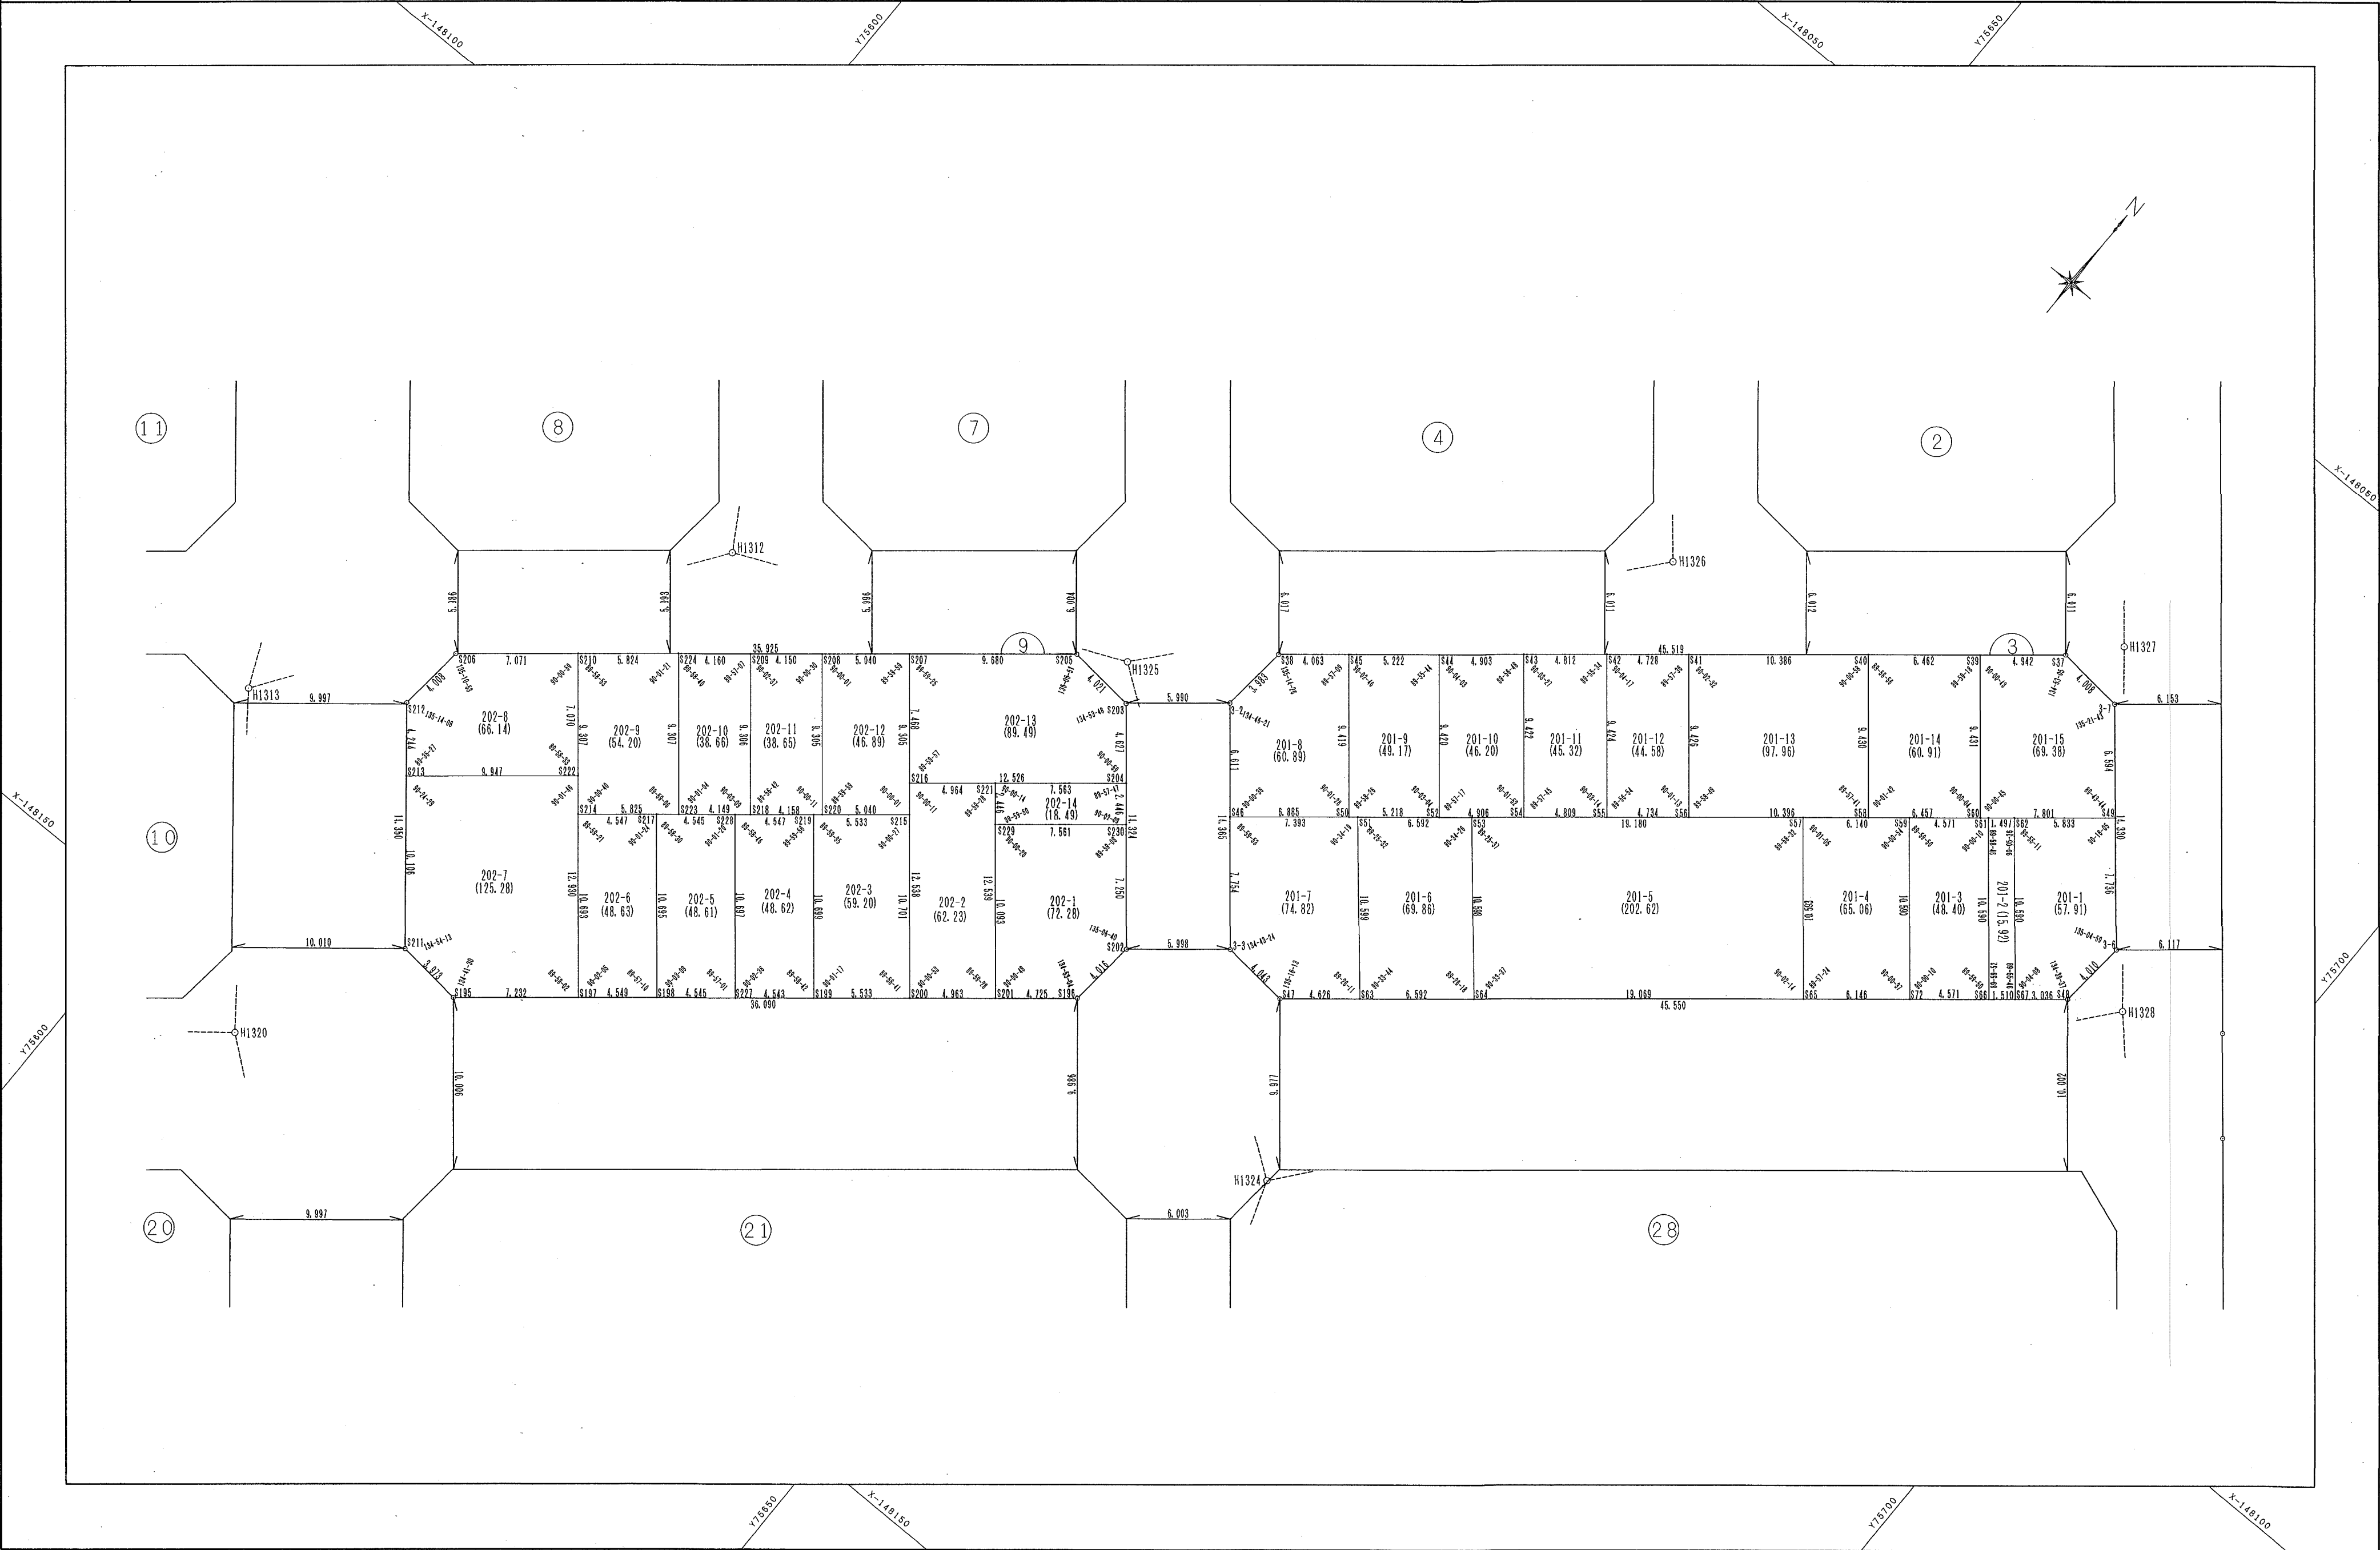

作業機関
財団法人

計画機関
神戸市都市計画総局