


御菅東地区 10, 11, 14 街区 画地出来形測量原図

地番区域	神戸市長田区御蔵通四丁目	番号	縮尺	1:250	平面直角座標系	第 V	作成年月日	平成 年 月 日
------	--------------	----	----	-------	---------	-----	-------	----------

取扱注意
この資料は、土地区画整理事業に伴う換地処分時の測量成果（日本測地系）ですので、あくまで参考資料として取り扱ってください。

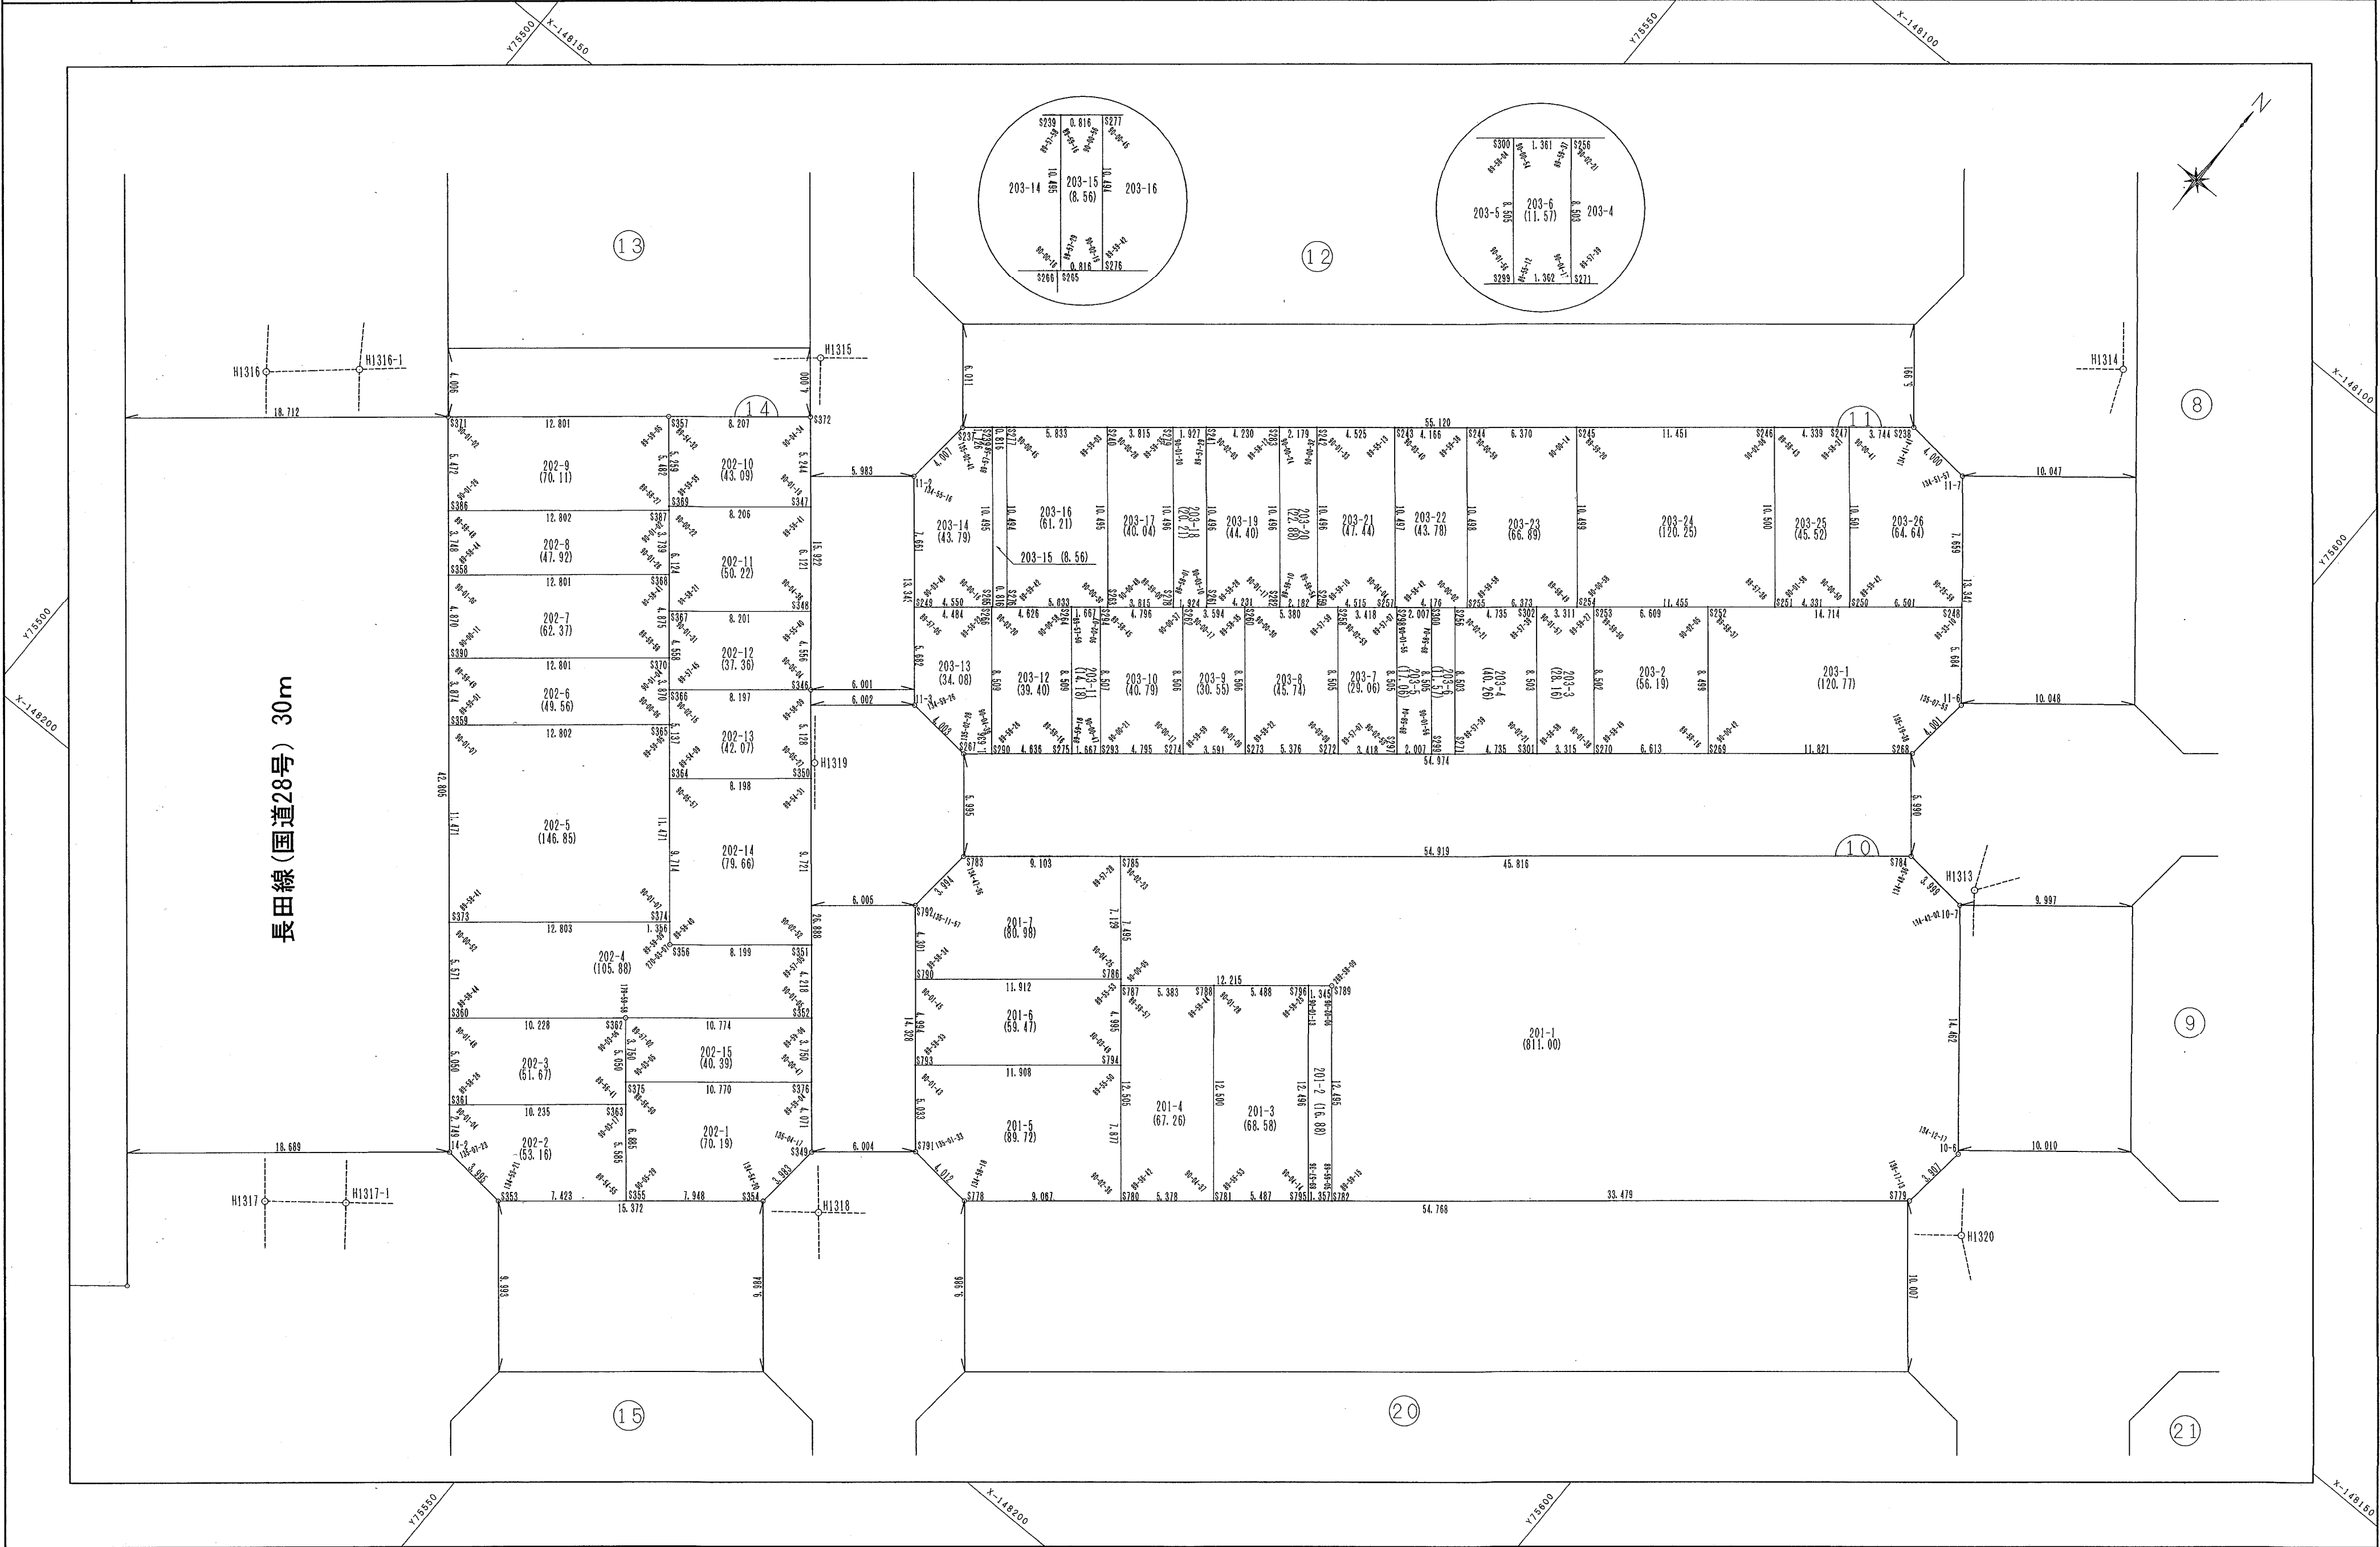


計画機関 神戸市都市計画総局