


画地出来形測量原図

この資料は、土地区画整理事業に伴う換地処分時の測量成果（日本測地系）ですので、あくまで参考資料として取り扱ってください。

地番区域	神戸市長田区御蔵通四丁目	番 号		縮 尺	1:250	平面直角座標系	第 V	作成年月日	平成 年 月 日
------	--------------	-----	--	-----	-------	---------	-----	-------	----------

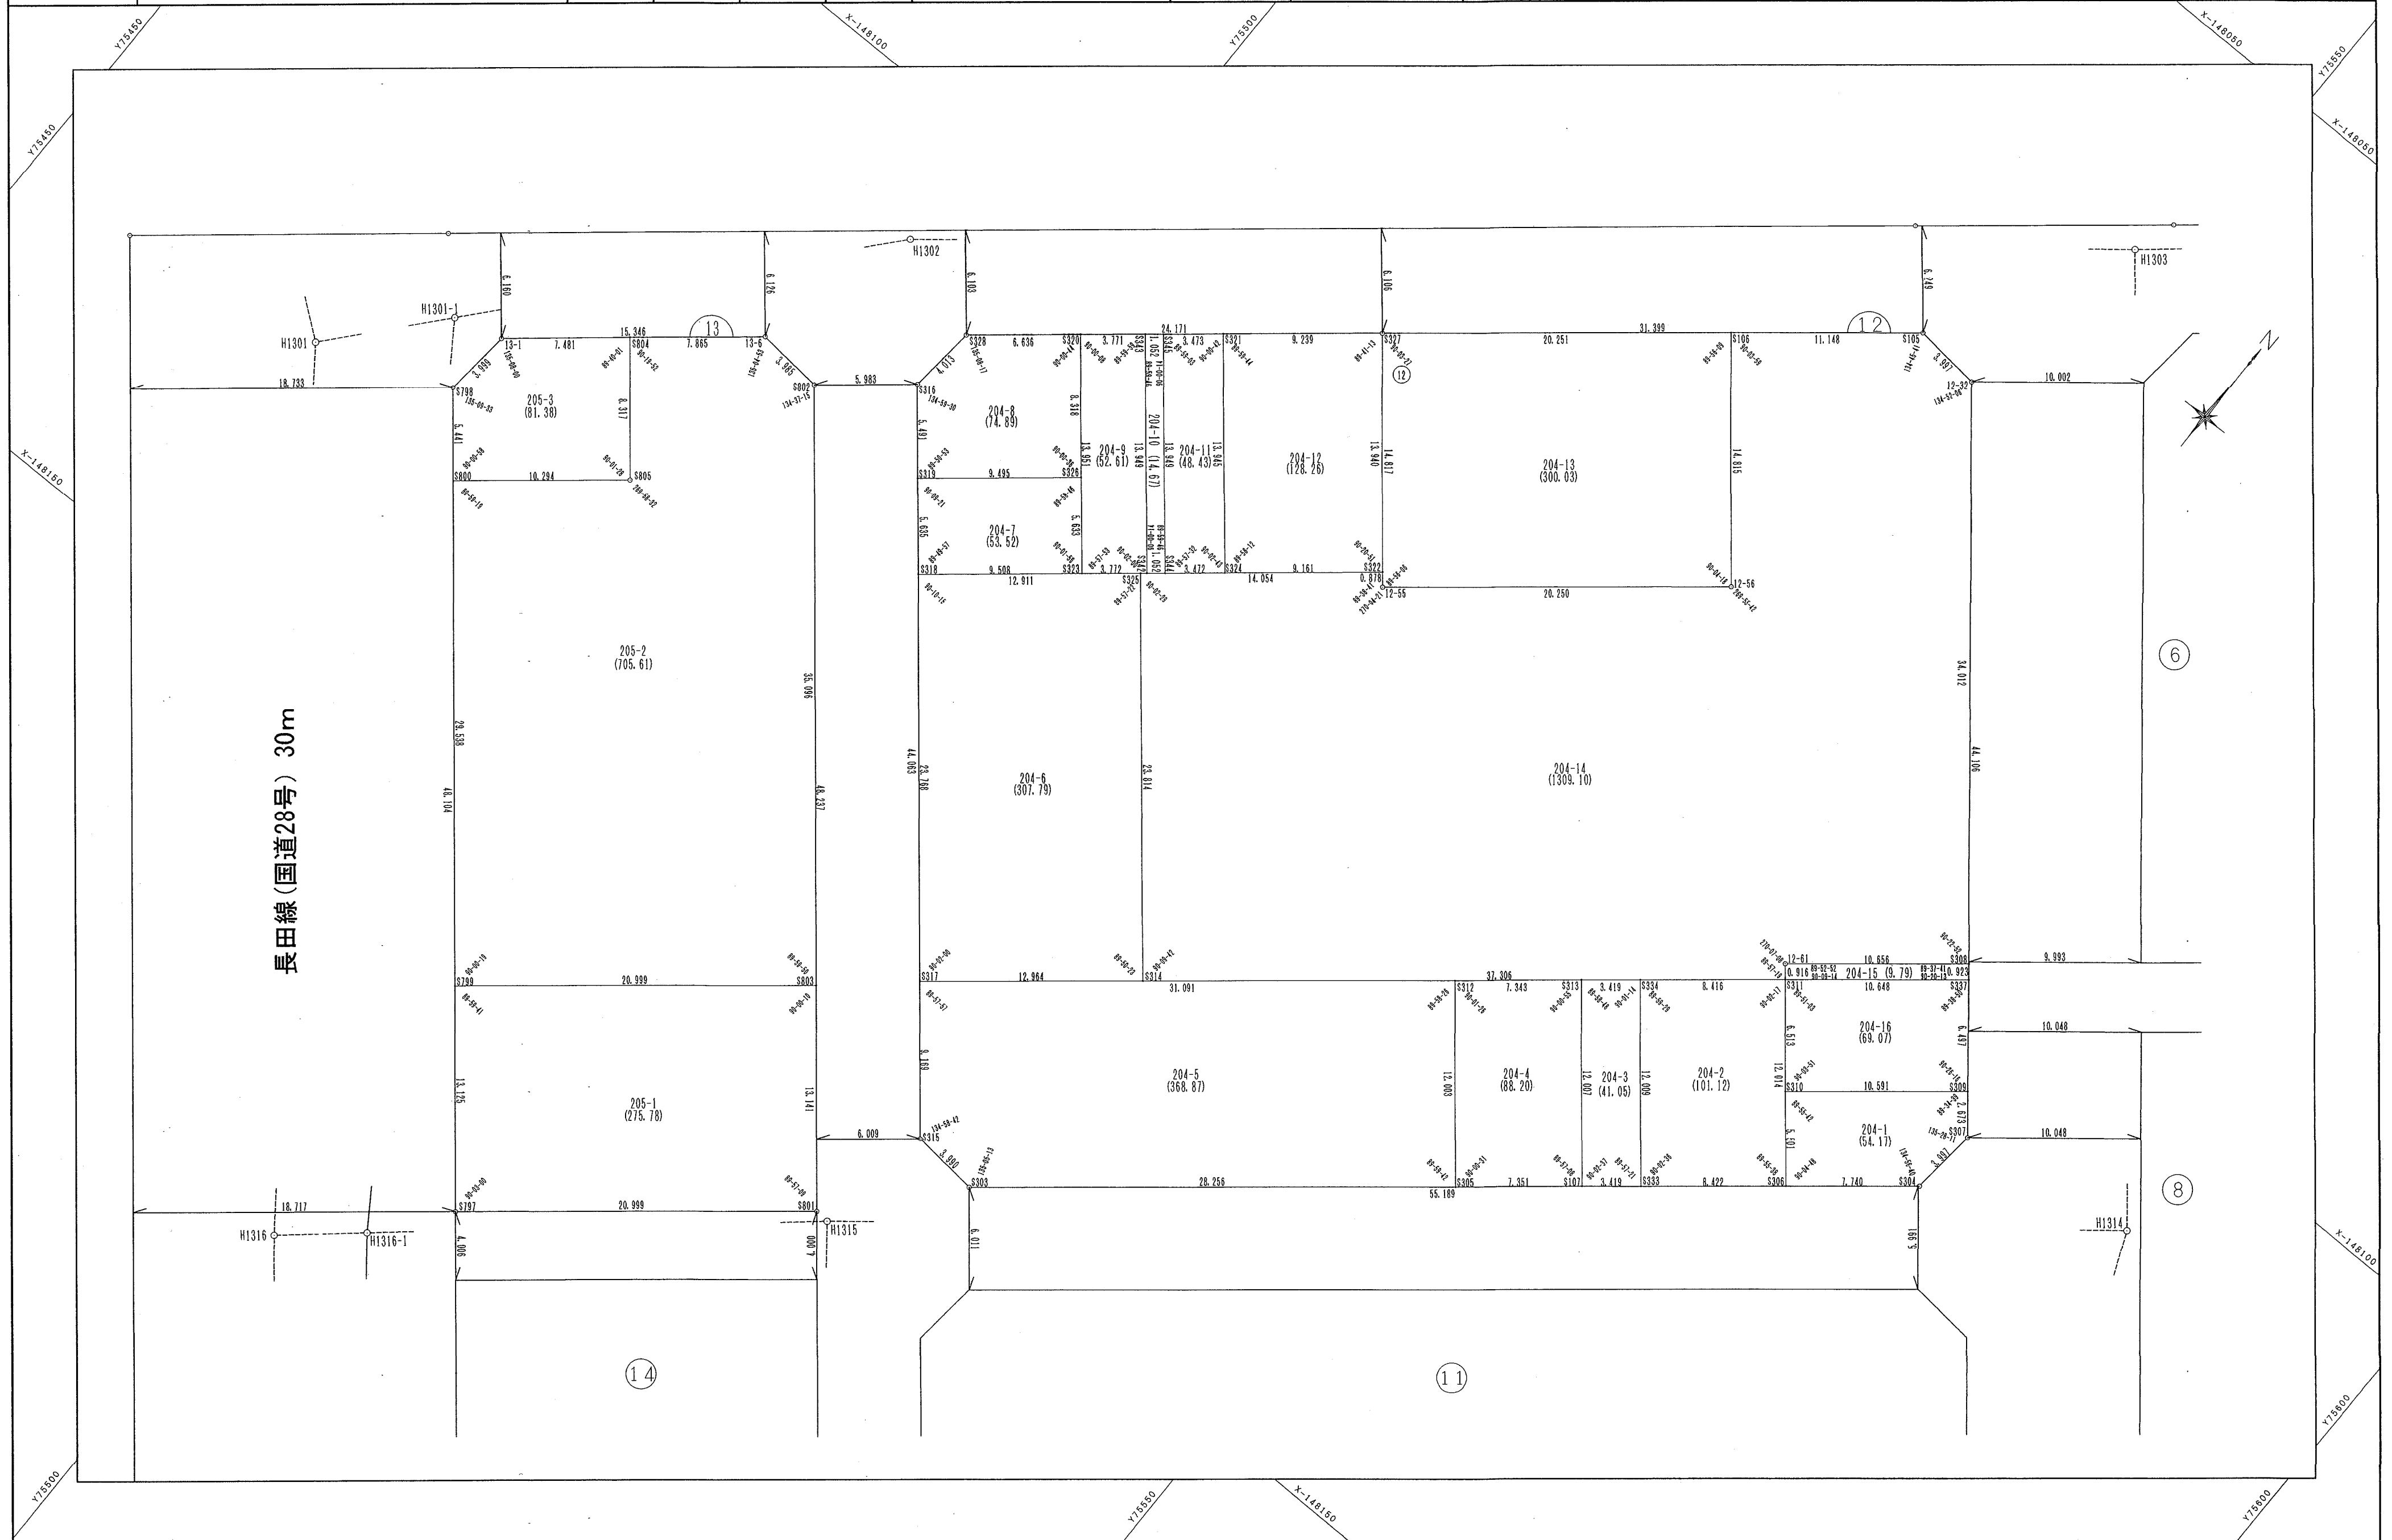

作業機関

財団法人


計
画
機
関

神戸市都市計画総局

「この測量成果は、国土地理院長の助言を受けて得たものである
(助言番号) 平13 近公 第348号」