


御菅西地区 4, 5, 18 街区 画地出来形測量原図

地番区域	神戸市長田区御蔵通五.六丁目	番 号		縮 尺	1:250	平面直角座標系	第 V	作成年月日	平成	年	月	日
------	----------------	-----	--	-----	-------	---------	-----	-------	----	---	---	---

取扱注意
この資料は、土地区画整理事業に伴う換地処分時の測量成果（世界測地系）ですので、あくまで参考資料として取り扱ってください。

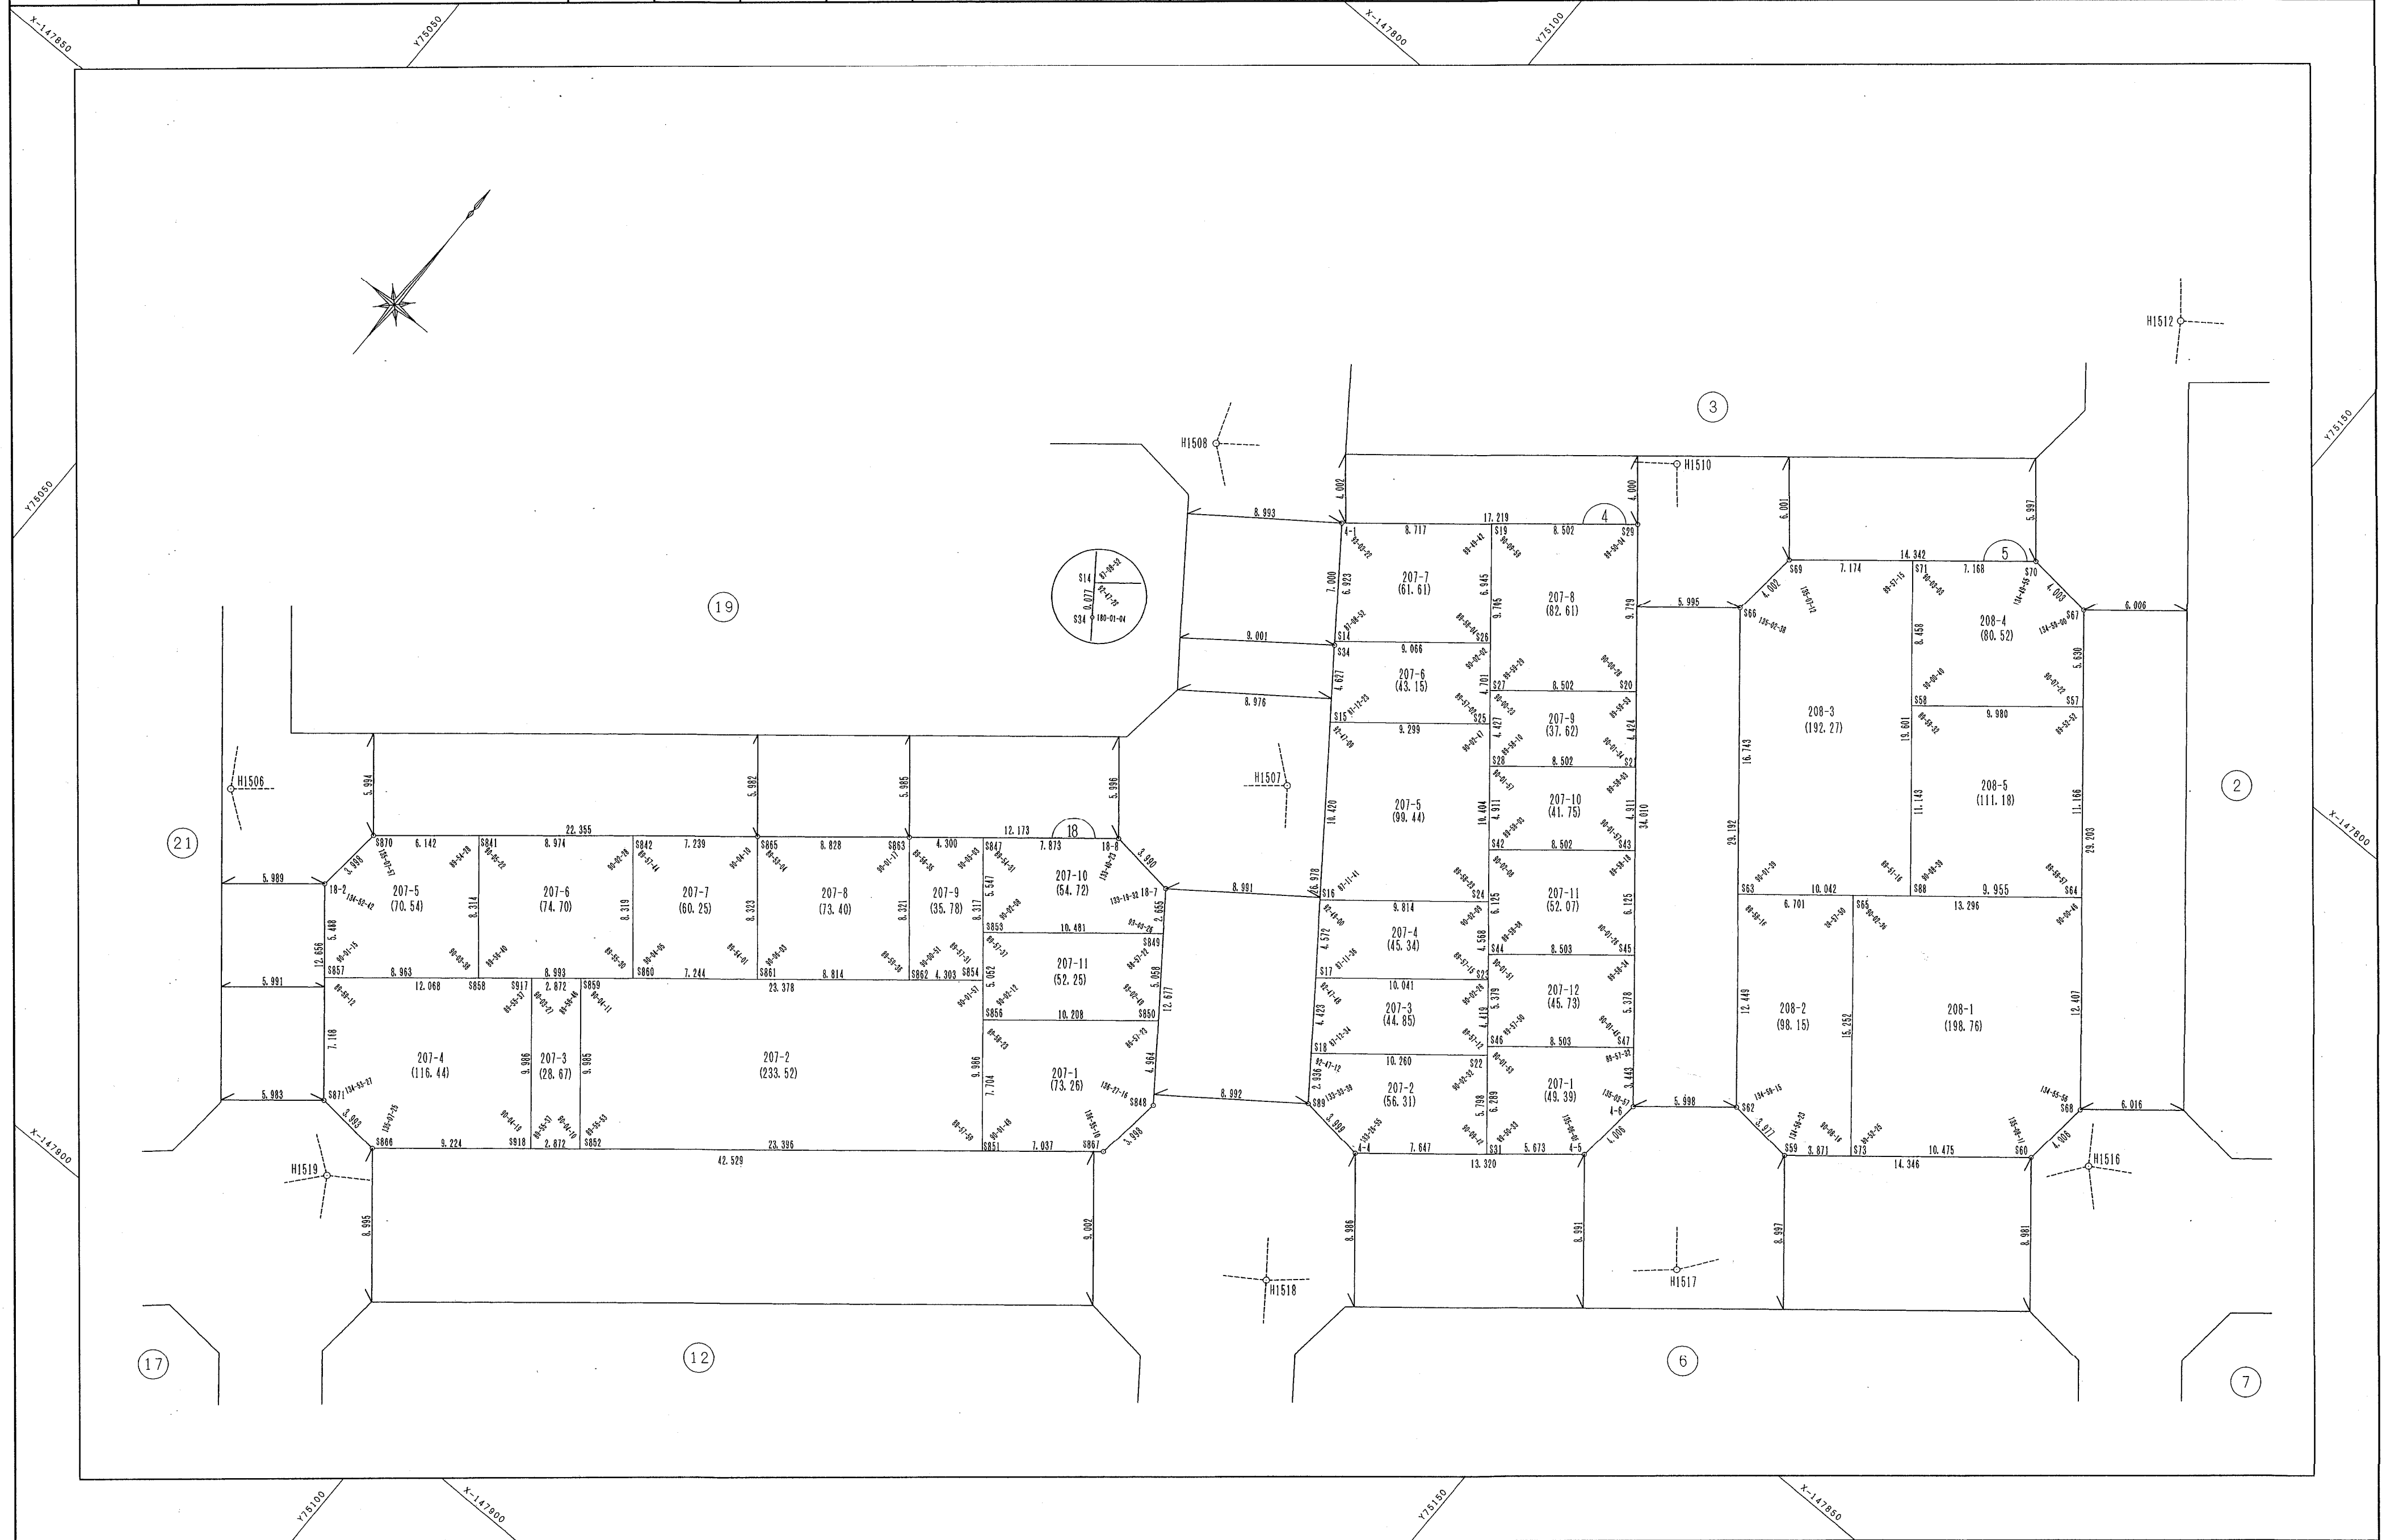

作業機関 財団法人 福岡土地区画整理協会

計画機関 神戸市都市計画総局