


地番区域	神戸市長田区御蔵通六丁目	番号		縮尺	1:250	平面直角座標系	第Ⅴ	作成年月日	平成	年	月	日
------	--------------	----	--	----	-------	---------	----	-------	----	---	---	---

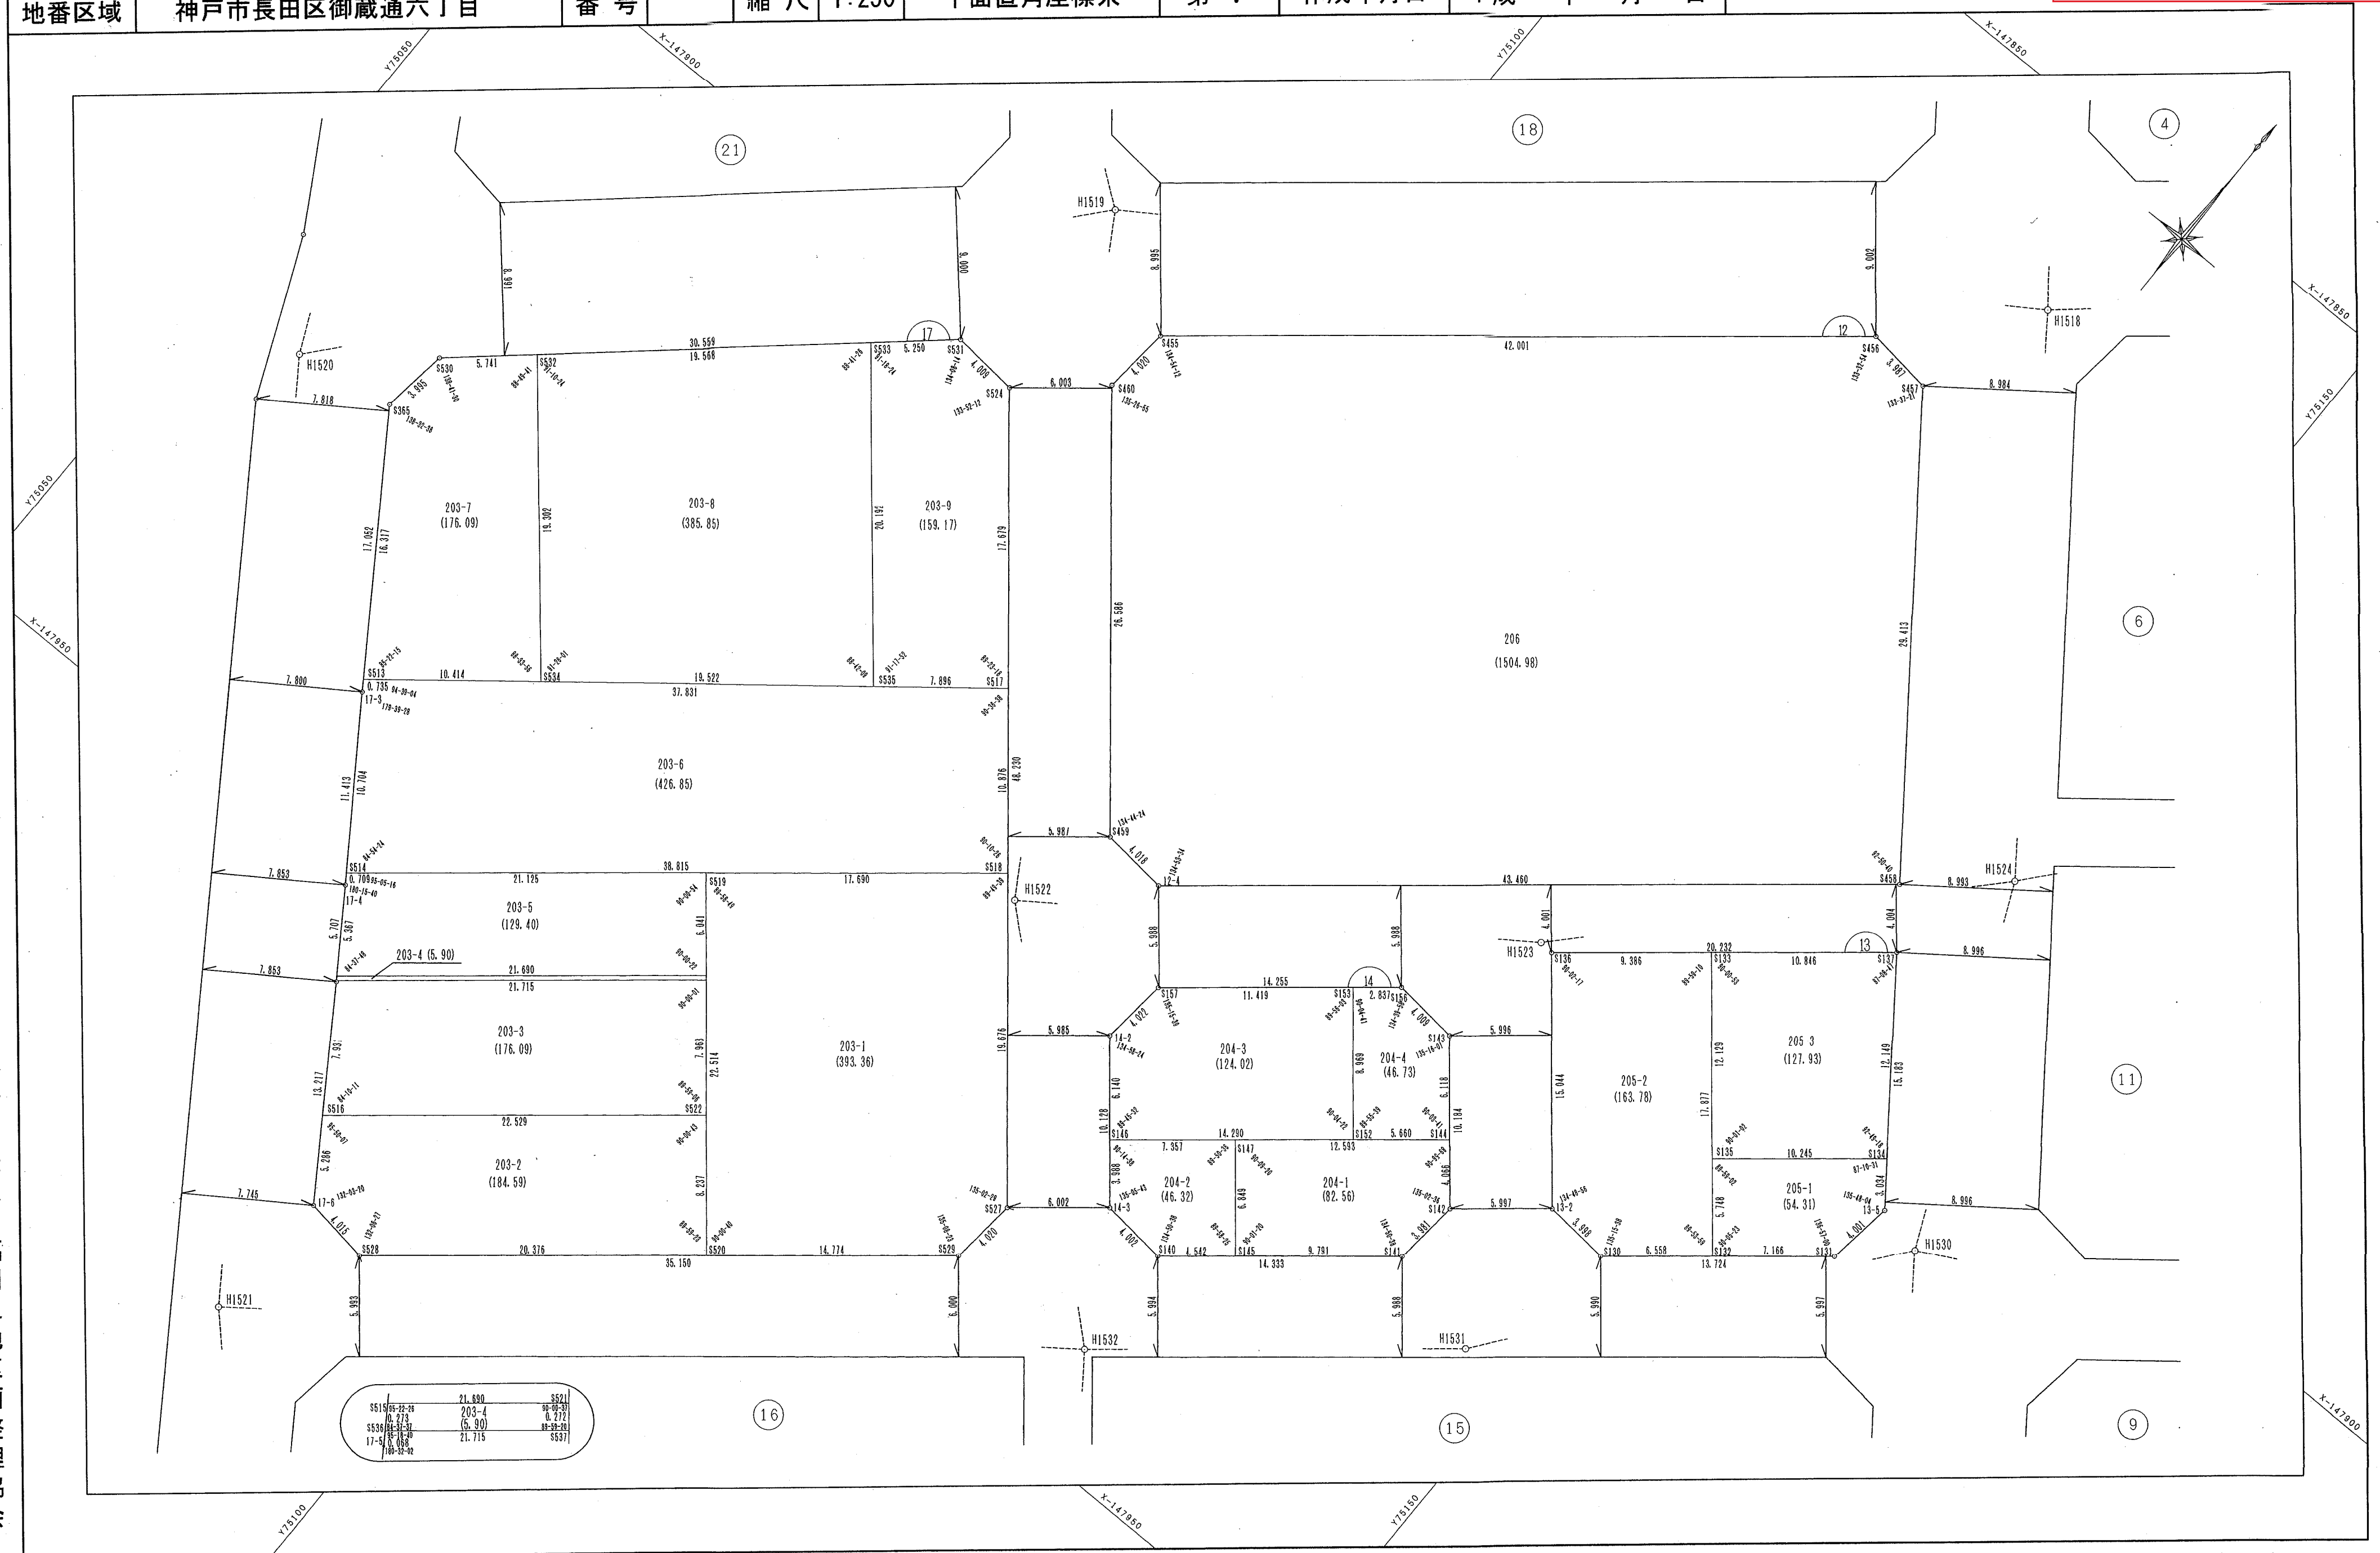

作業機関

財団法人


計画機関

神戸市都市計画総局