


御菅西地区 15, 16 街区 画地出来形測量原図

取扱注意
この資料は、土地区画整理事業に伴う換地処分時の測量成果(世界測地系)ですので、あくまで参考資料として取り扱ってください。

地番区域	神戸市長田区御蔵通六丁目	番号		縮尺	1:250	平面直角座標系	第 V	作成年月日	平成	年	月	日
------	--------------	----	--	----	-------	---------	-----	-------	----	---	---	---

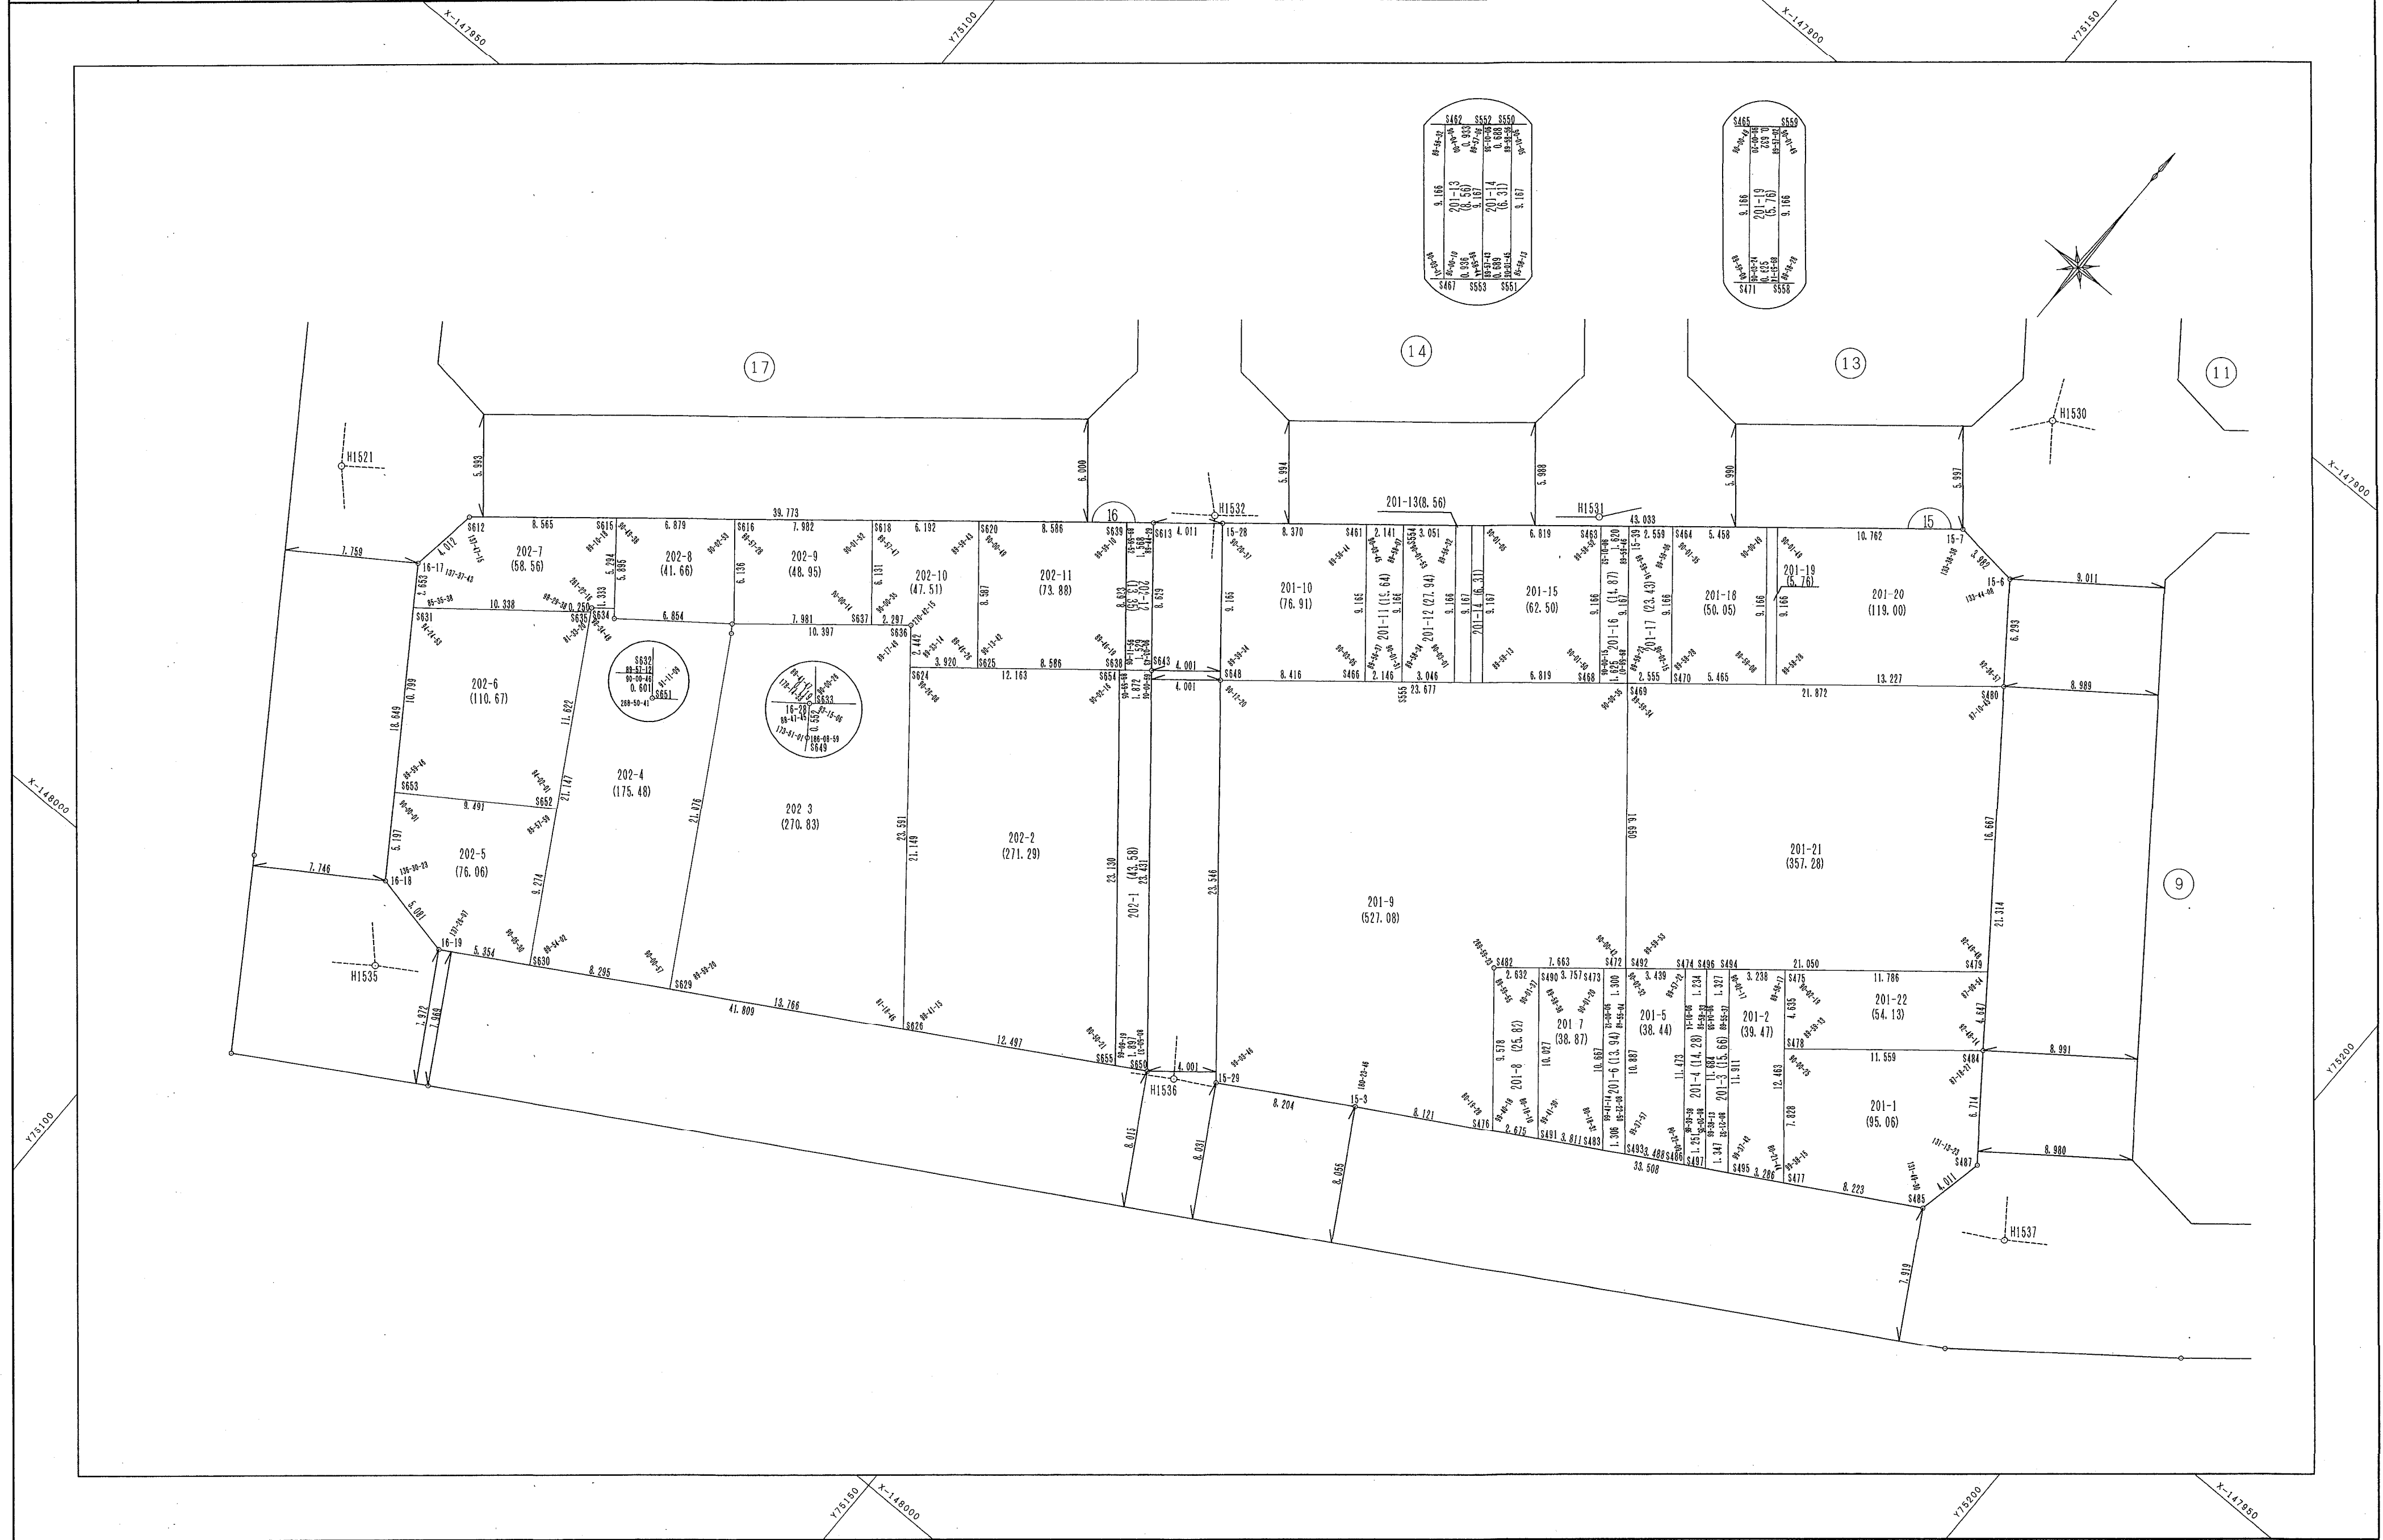


計画機関 神戸市都市計画総局