


御营東地区 4 級基準点網図

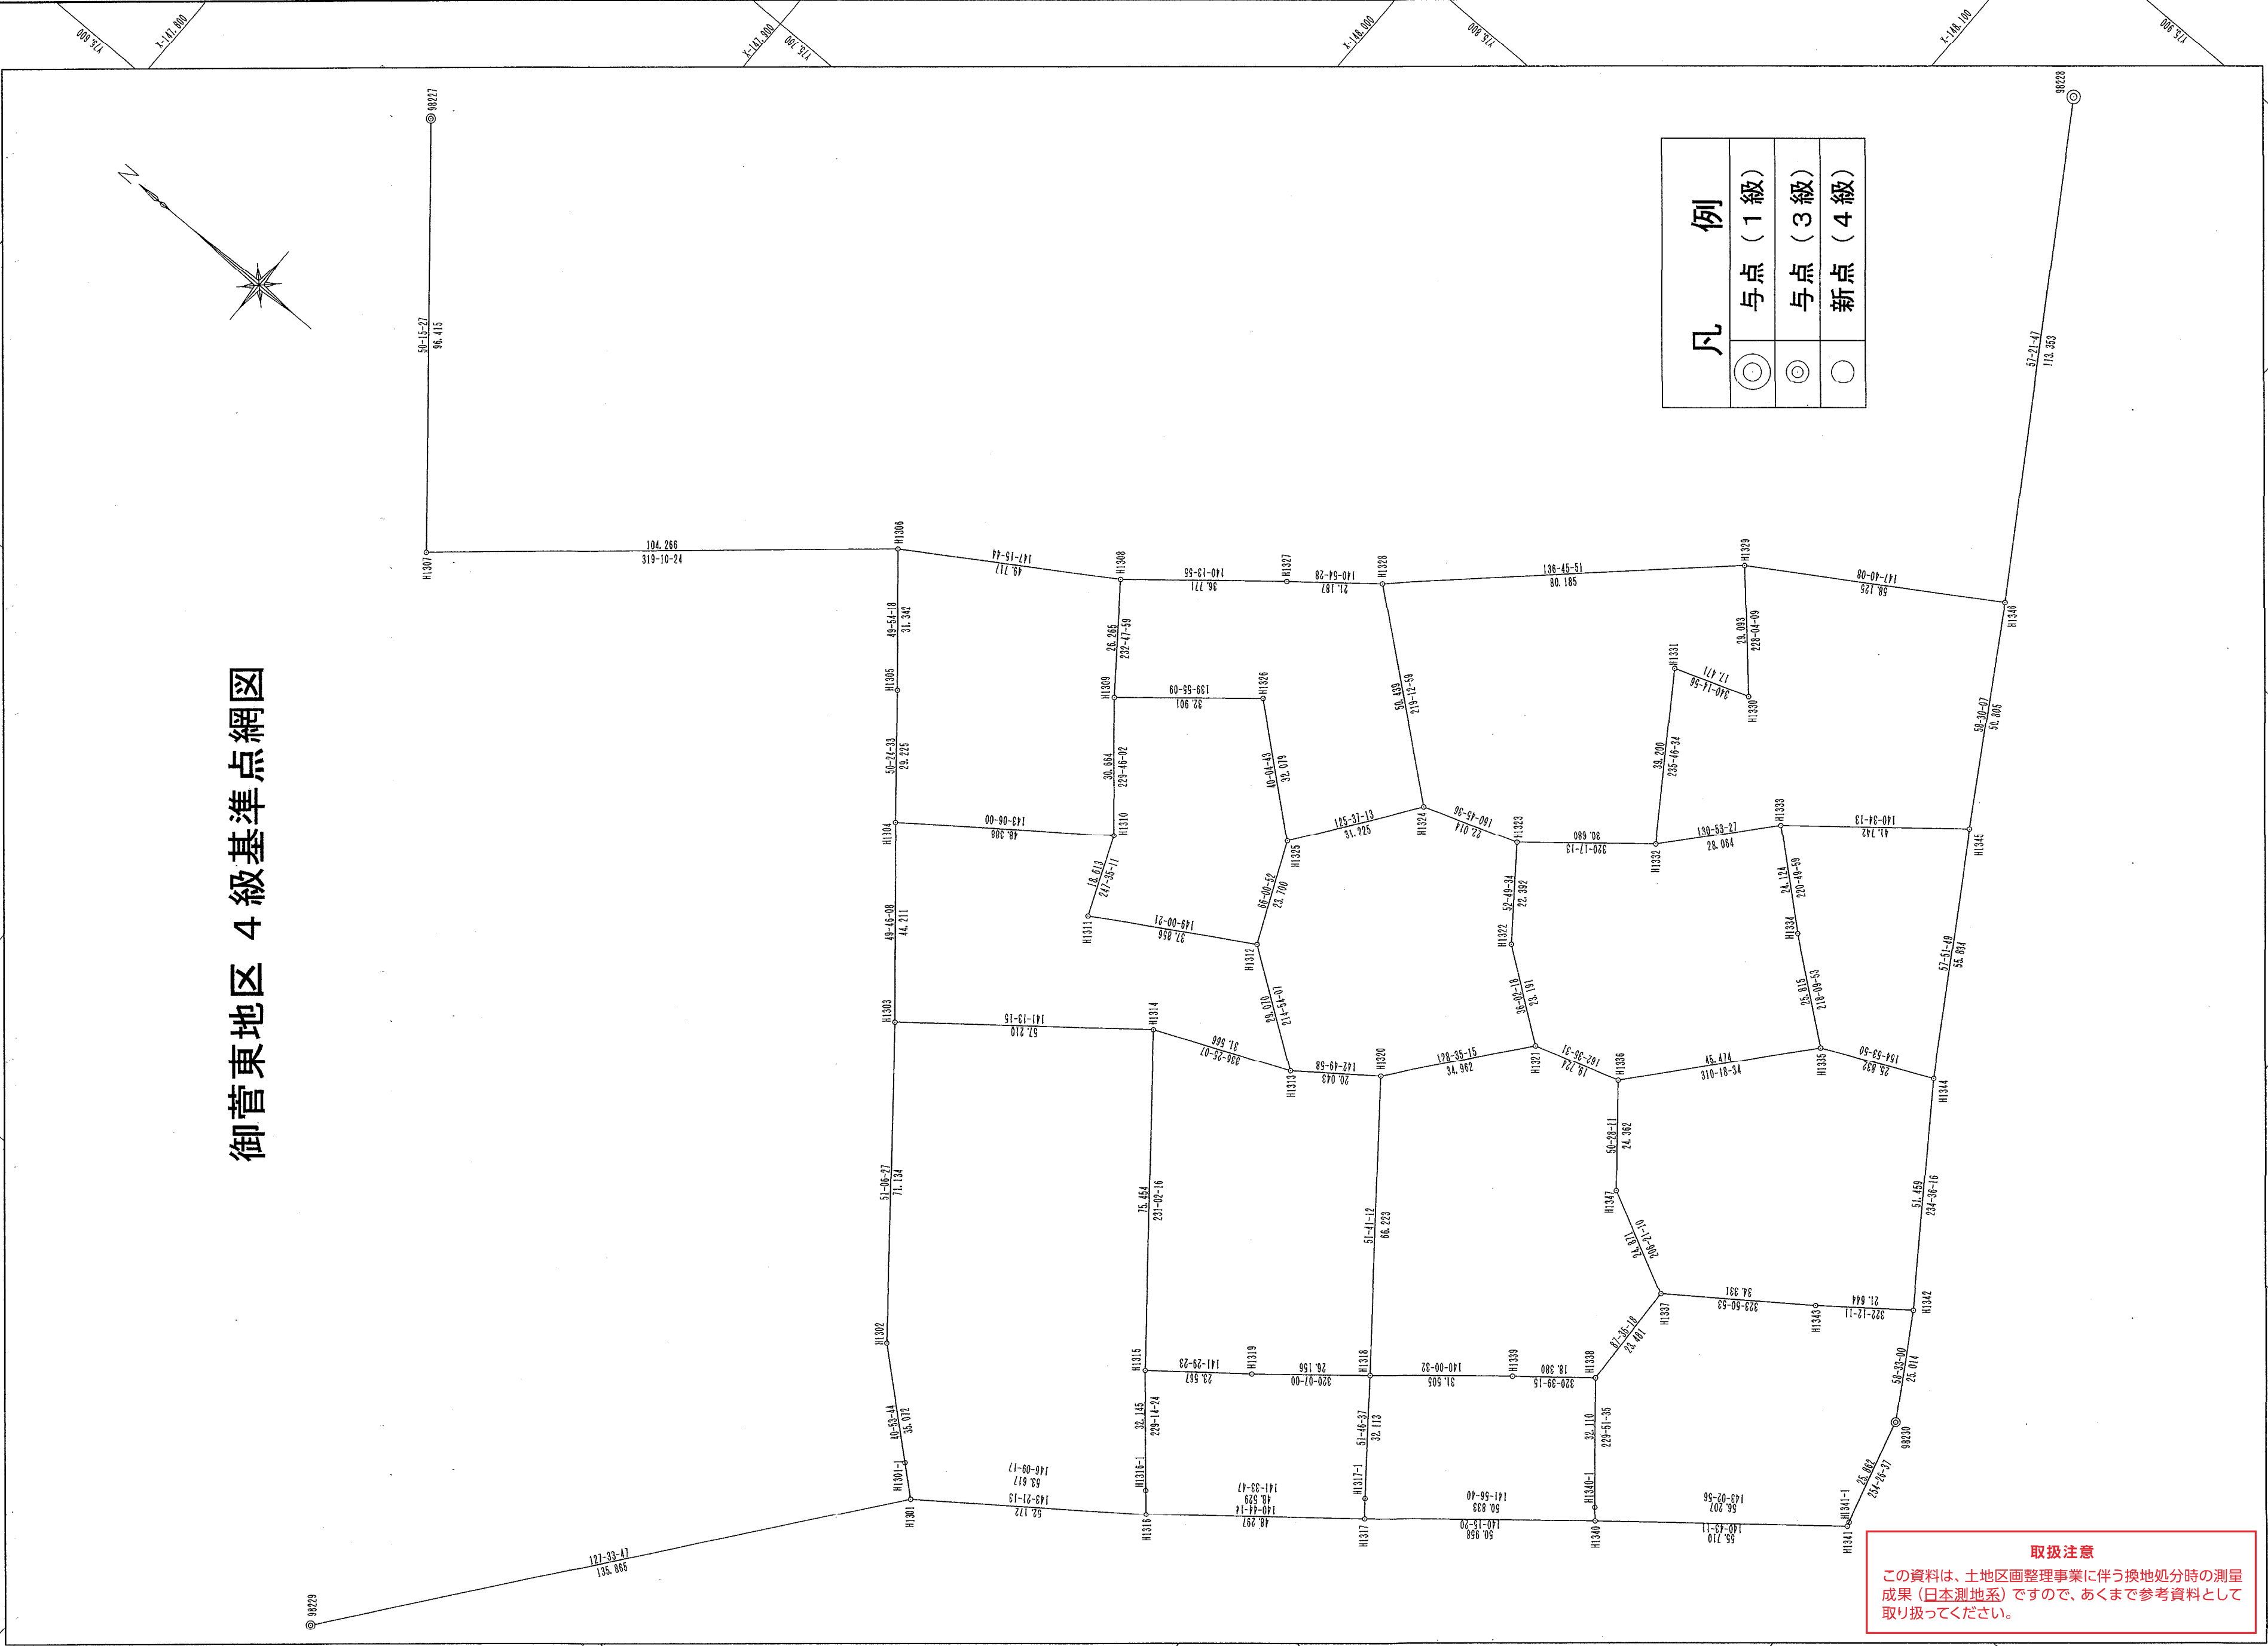

凡 例	
与点 (1 級)	◎
与点 (3 級)	⊙
新点 (4 級)	○

取扱注意
この資料は、土地区画整理事業に伴う換地処分時の測量
成果 (日本測地系) ですので、あくまで参考資料として
取り扱ってください。