
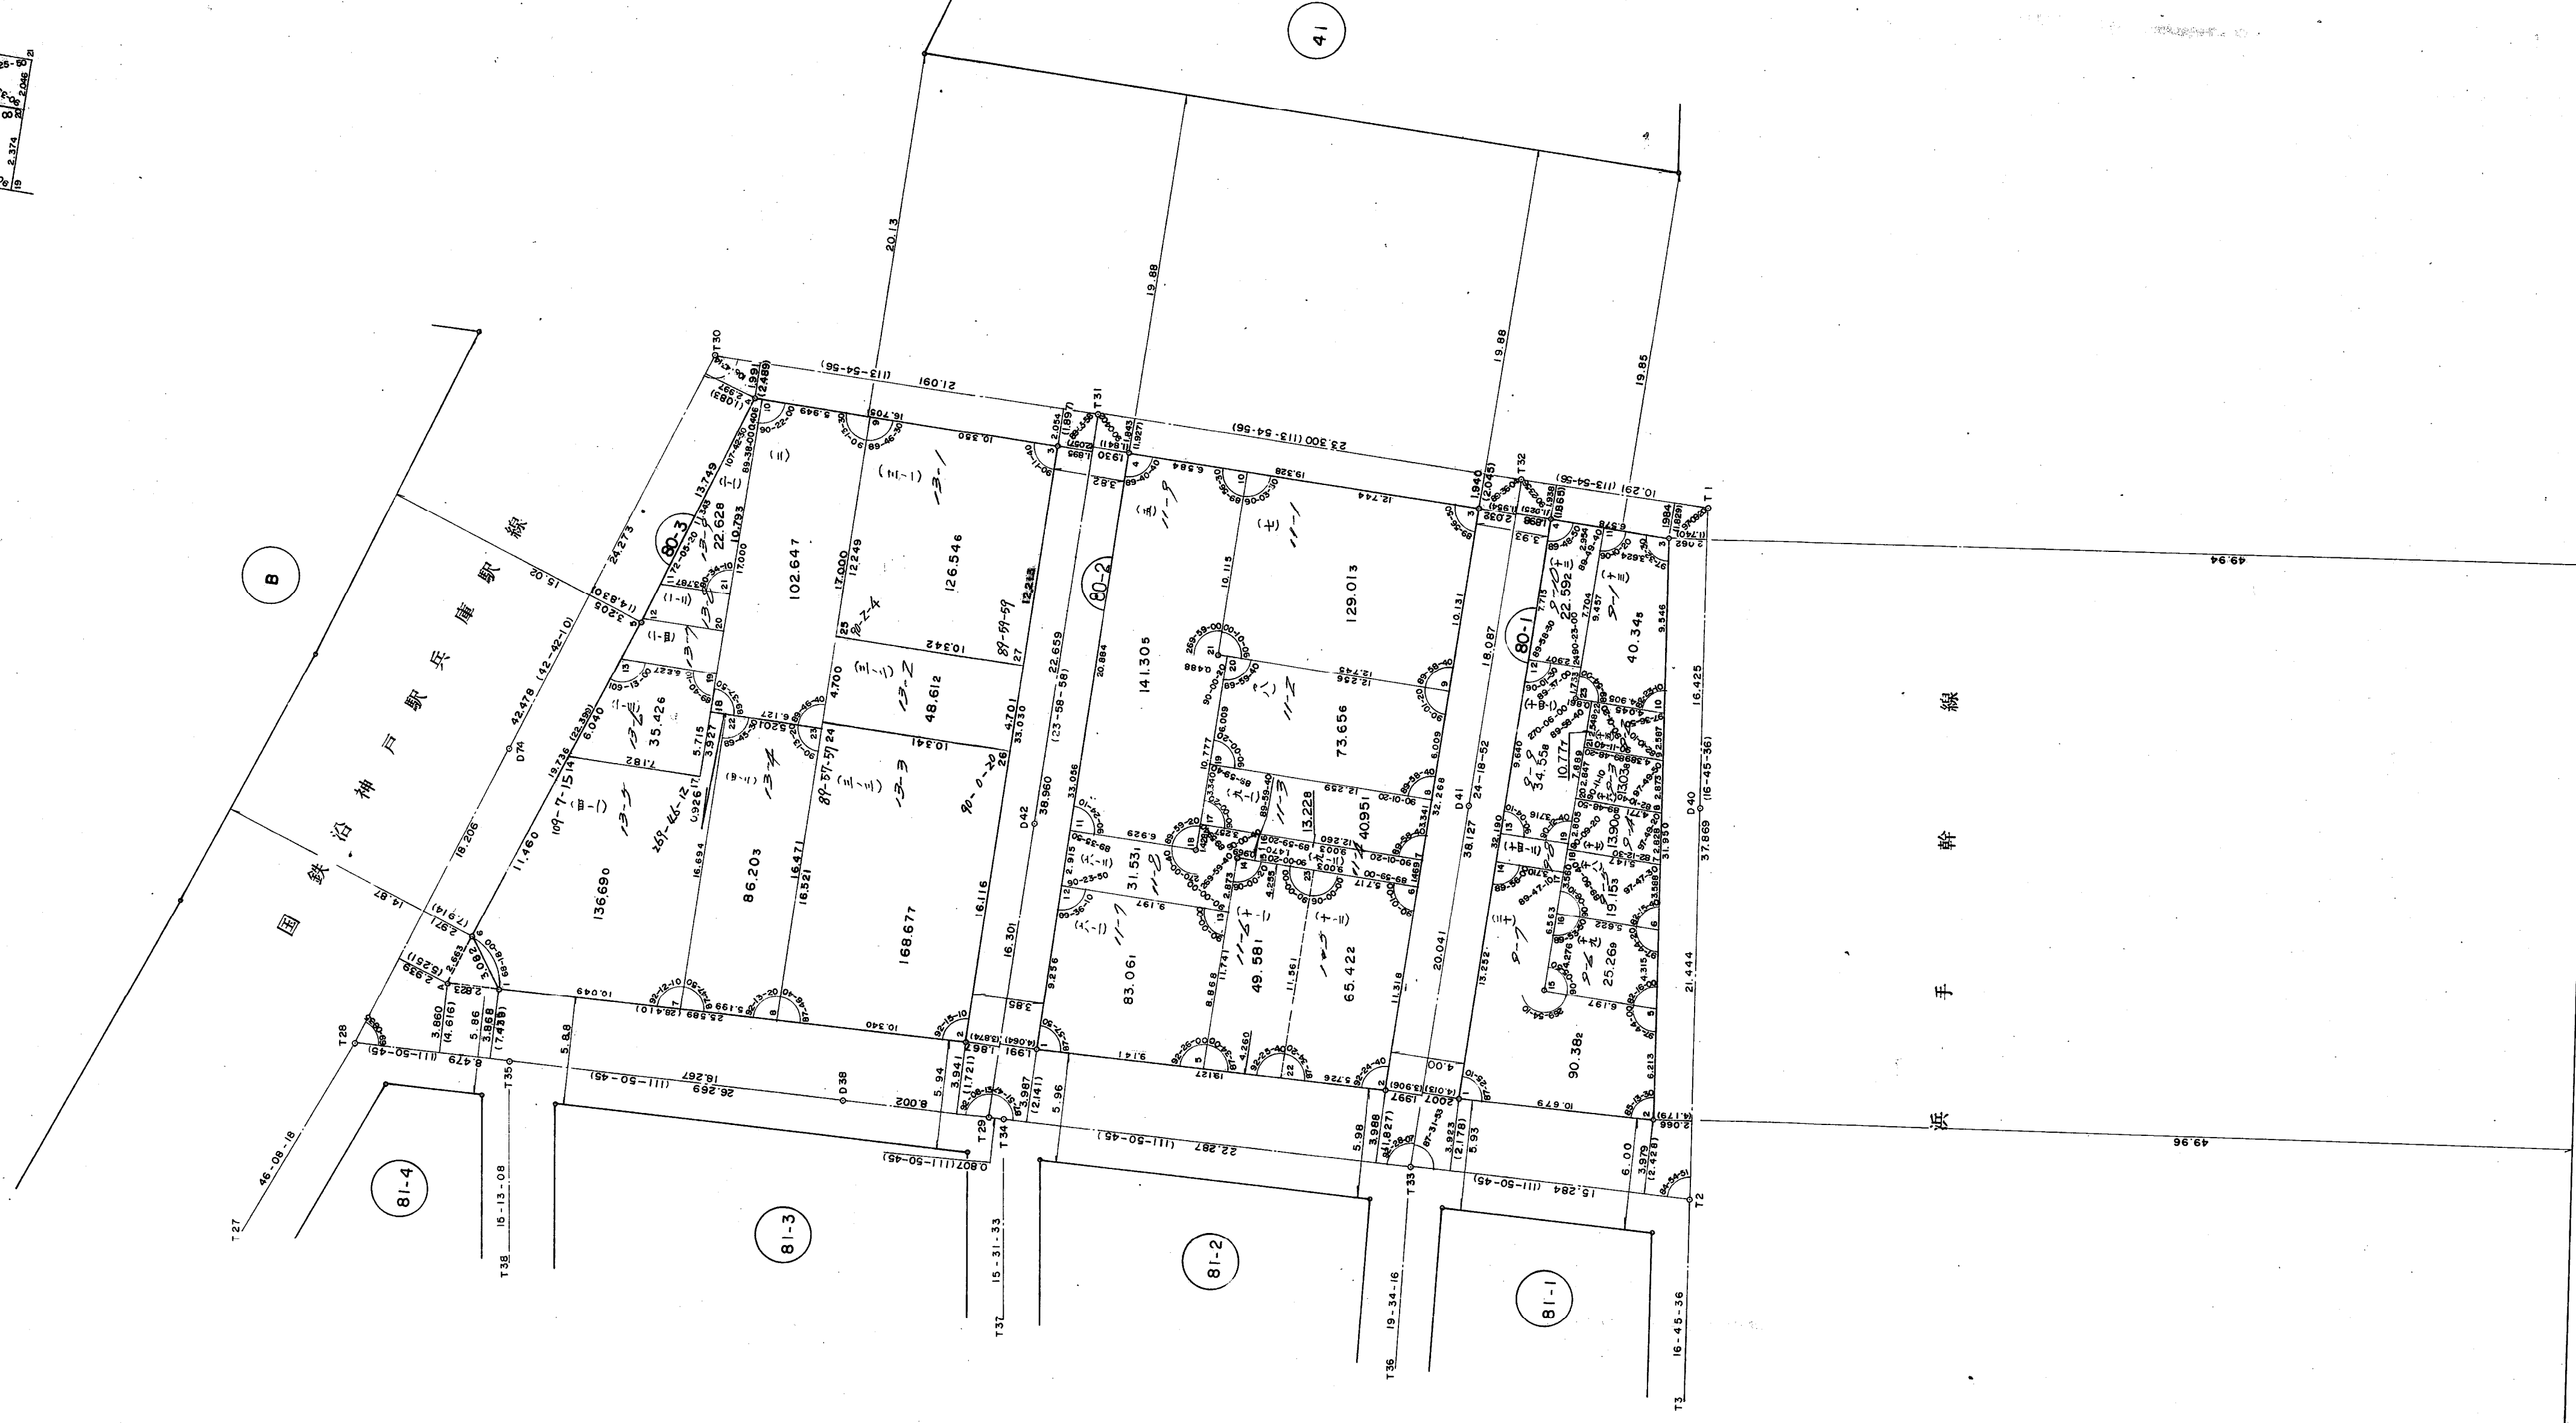
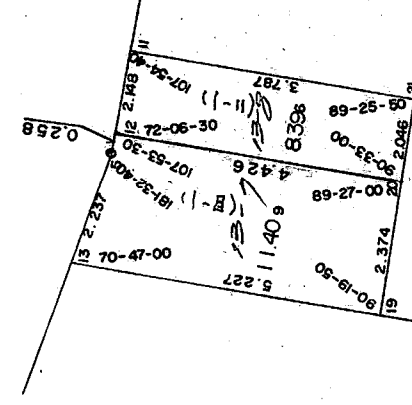


兵庫区西宮内換地区80-1,2,3 街区画地確定測量原図

地 番 区 域	神 戸 市 兵 庫 区 湊 町 一 丁 目	縮 尺	1 : 250	平 面 直 角 座 標 系	第 V	作 成 年 月 日	昭 和 59 年 3 月 31 日
---------	-----------------------	-----	---------	---------------	-----	-----------	-------------------

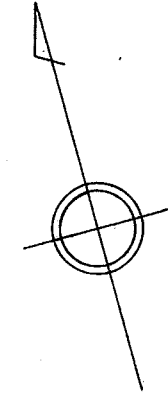

取扱注意
この資料は、土地区画整理事業に伴う換地処分時の測量
成果（日本測地系）ですので、あくまで参考資料として
取り扱ってください。

46-1

93