


兵庫區西宮內換地区81-1, 2, 3, 4街区画地確定測量原図

地 番 区 域	神 戸 市 兵 庫 区 淺 町 一 丁 目	番 号	縮 尺	1:250	平 面 直 角 座 標 系	第 V	作 成 年 月 日	昭 和 59 年 3 月 31 日
---------	-----------------------	-----	-----	-------	---------------	-----	-----------	-------------------

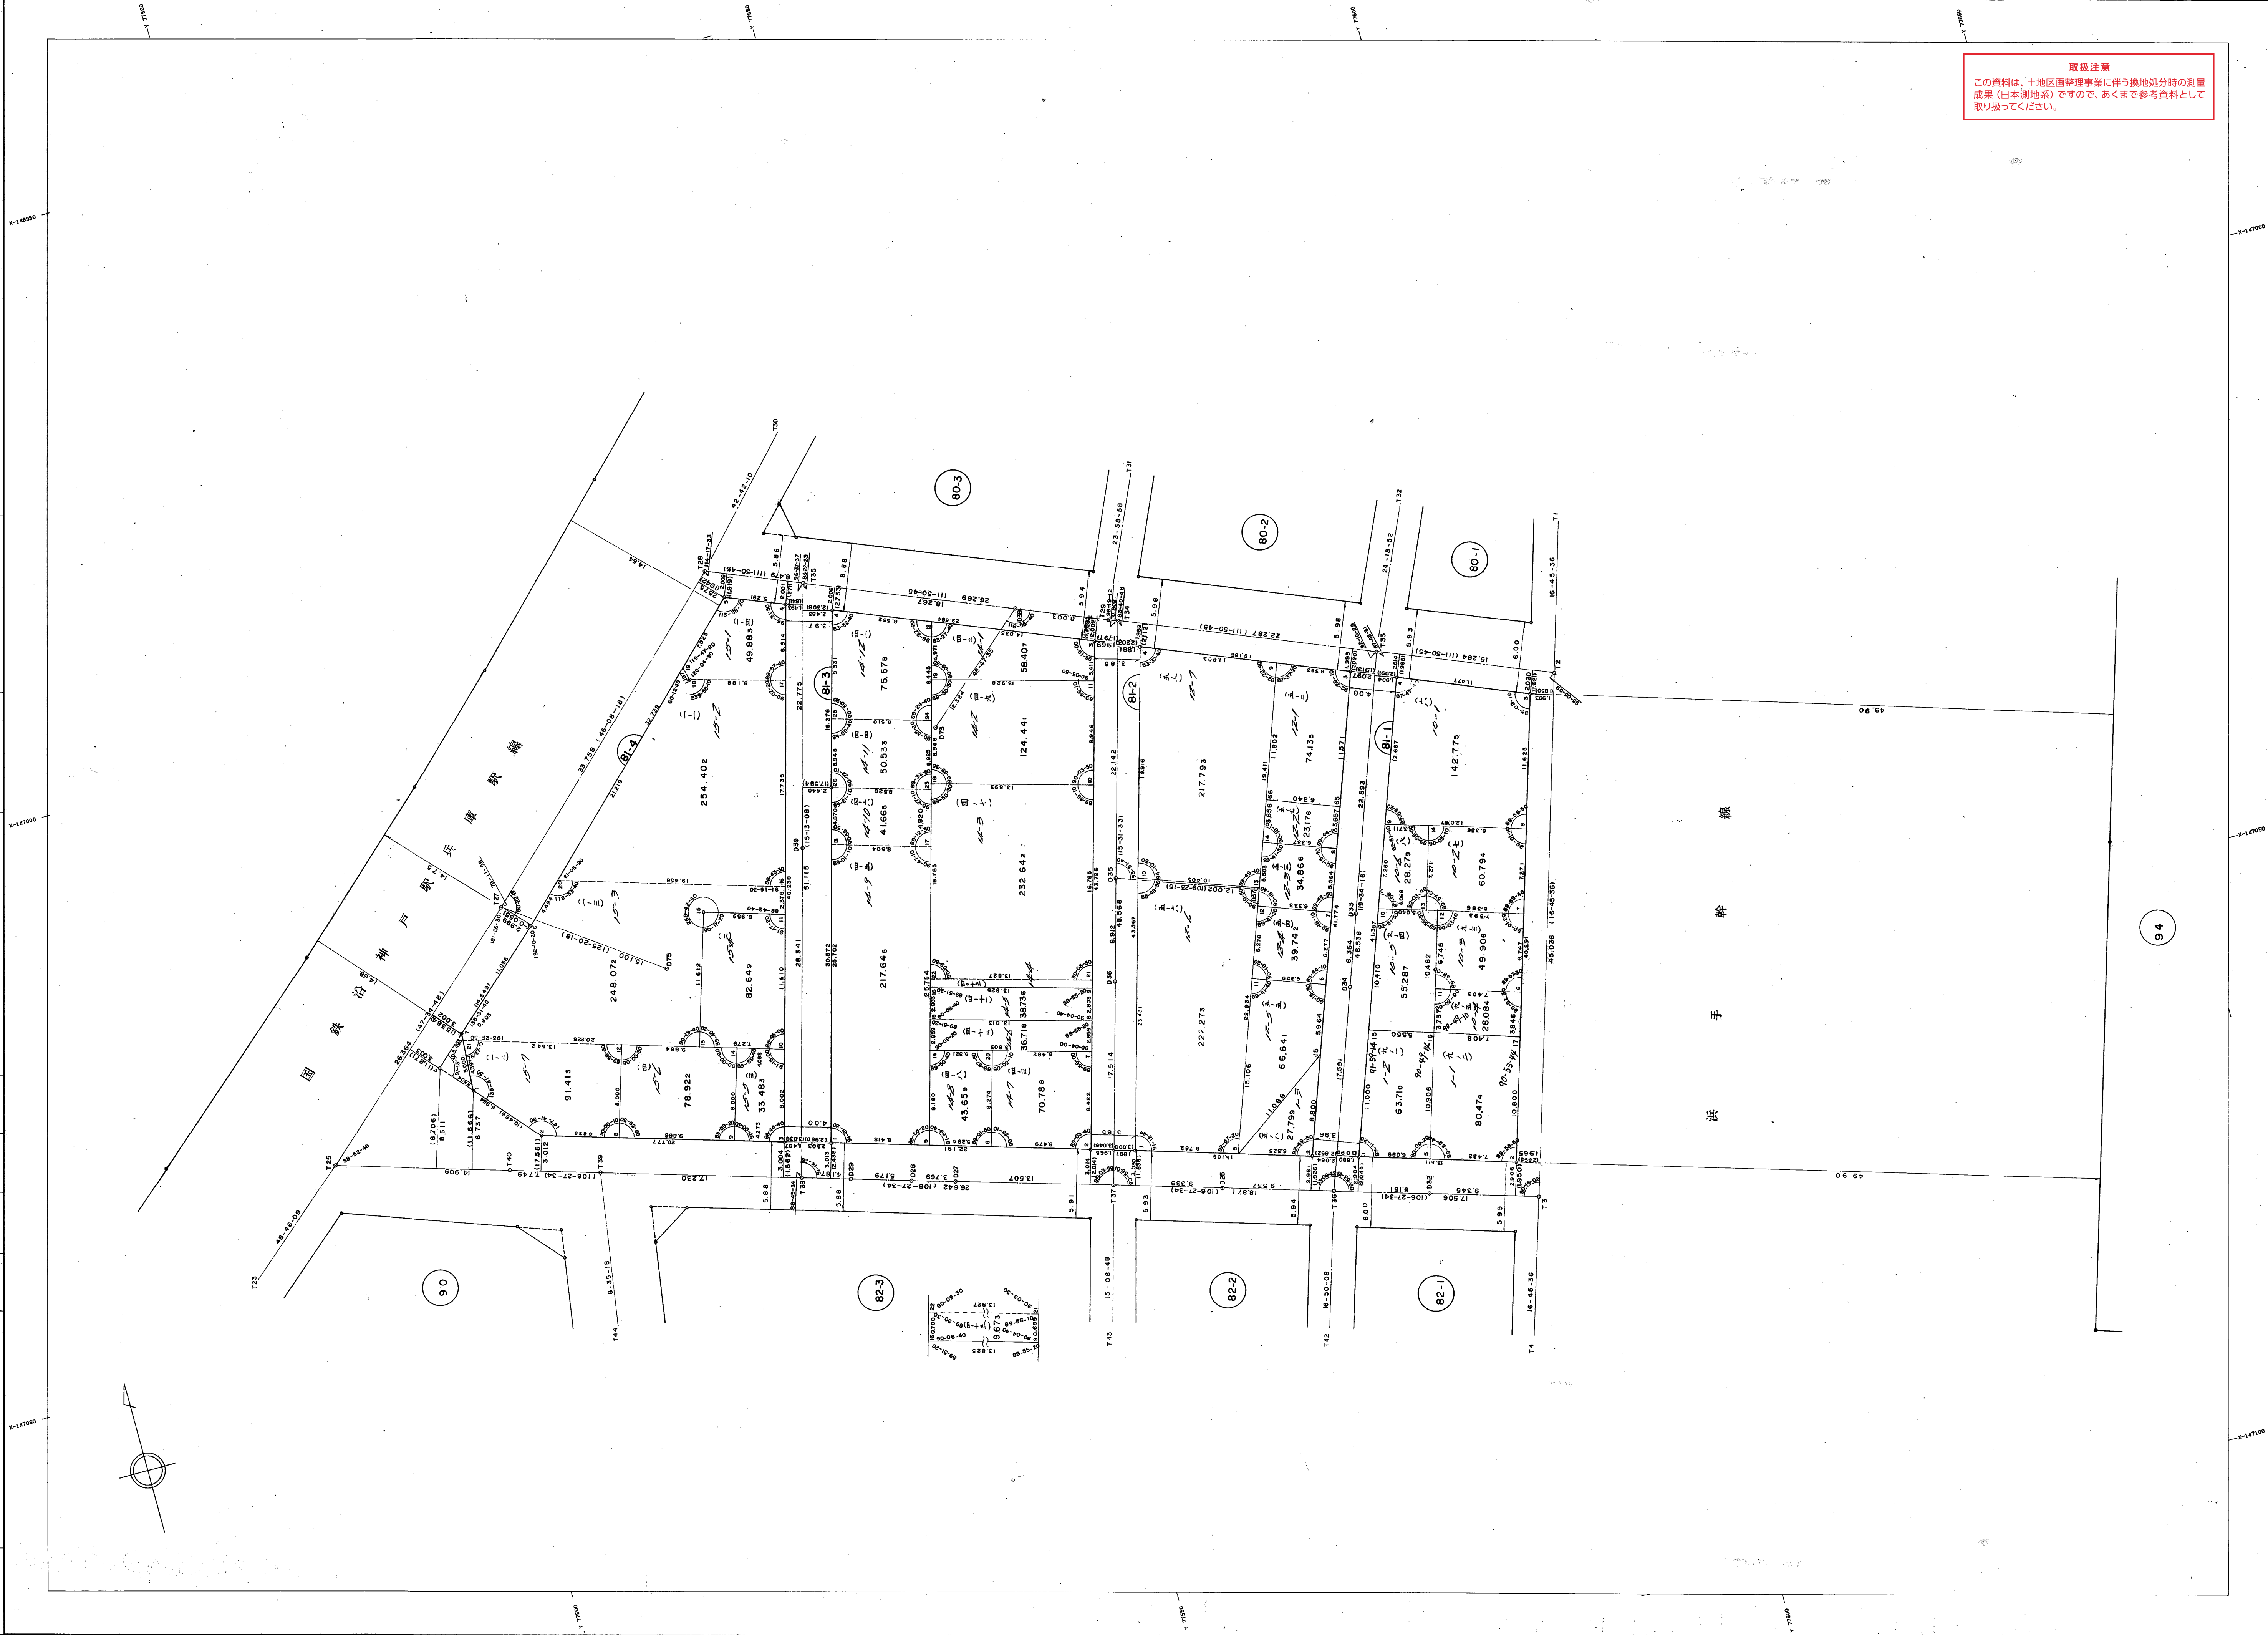

取扱注意

この資料は、土地区画整理事業に伴う換地処分時の測量成果（日本測地系）ですので、あくまで参考資料として取り扱ってください。