


兵庫地区永沢換地区I4-1、-2街区画地確定測量原図(その1)

地番区域	神戸市兵庫区湊町3丁目	番号	縮尺	1:250	平面直角座標系	第 5	作成年月日	昭和61年 3 月 日
------	-------------	----	----	-------	---------	-----	-------	-------------

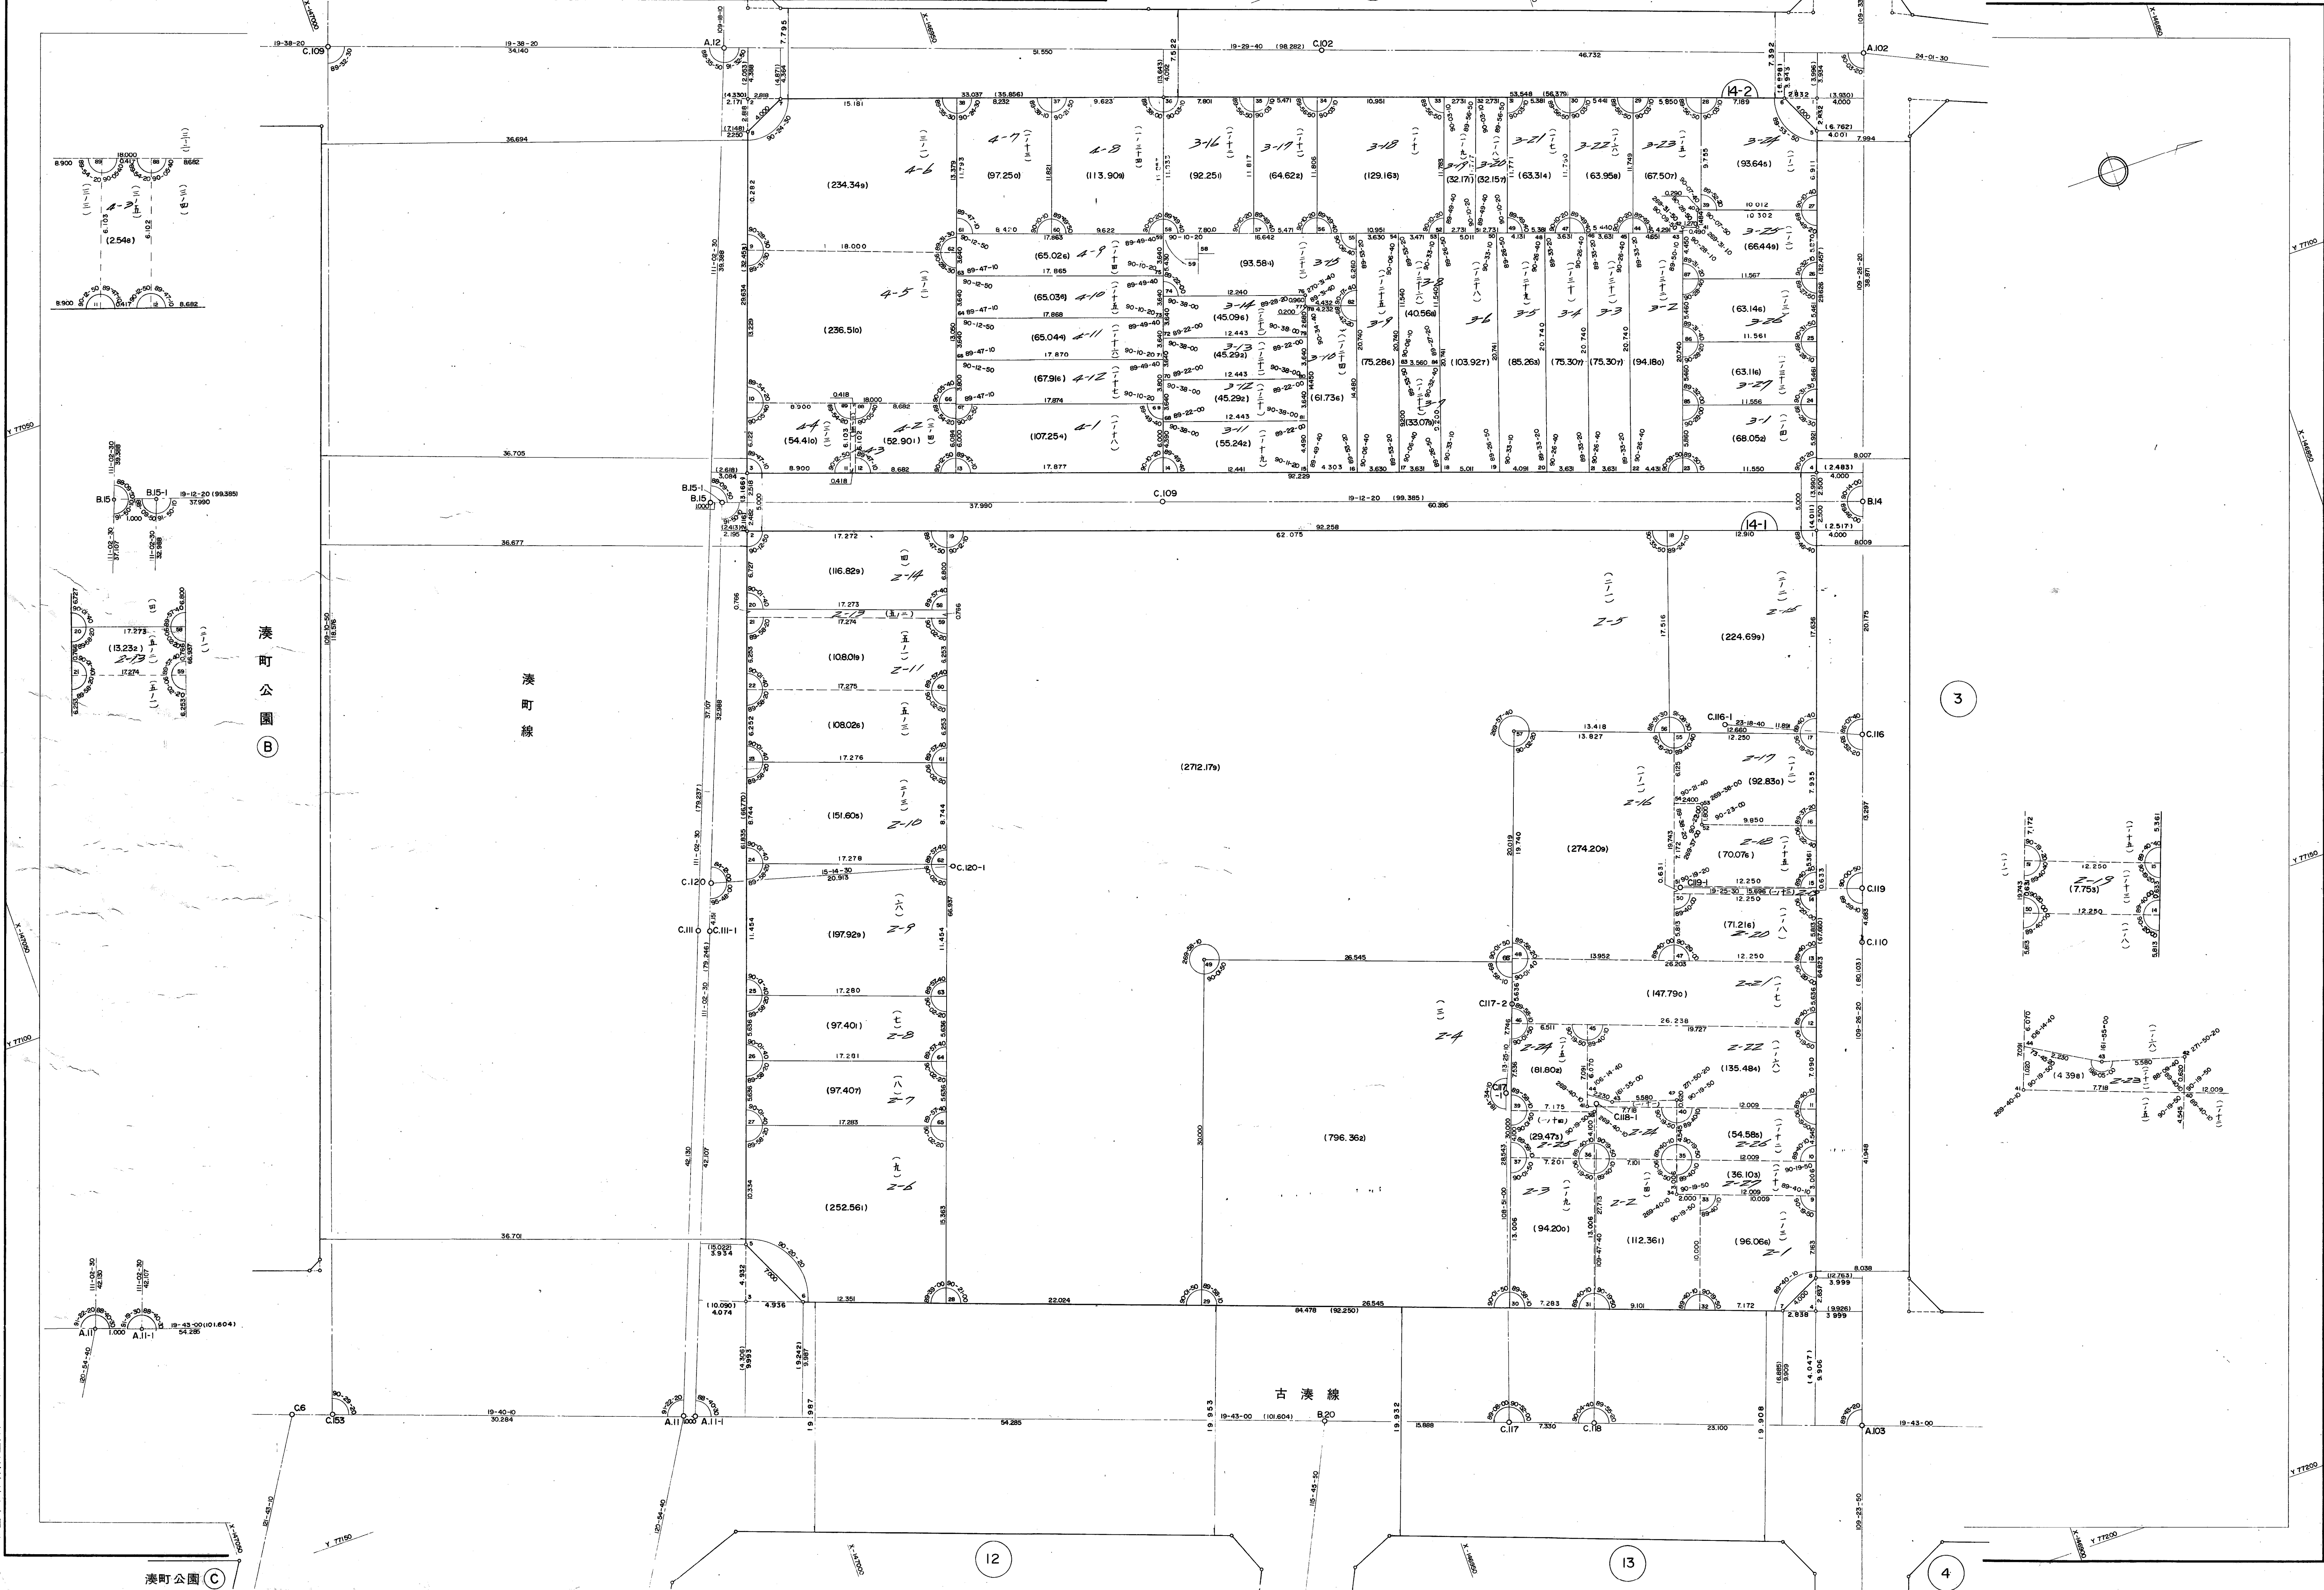

取扱注意
この資料は、土地区画整理事業に伴う換地処分時の測量
成果(日本測地系)ですので、あくまで参考資料として
取り扱ってください。

株式会社 兵庫測量設計事務所調製

市計画局区画整理部