


浜 山 地 区 御 崎 換 地 区 13 街 区 画 地 出 来 形 確 認 測 量 原 図

地 番 区 域	神戸市兵庫区御崎町2丁目	番 号		縮 尺	1 : 250	平面直角座標系	第 V	作 成 年 月 日	平成28年 3月31日
---------	--------------	-----	--	-----	---------	---------	-----	-----------	-------------

取扱注意

この資料は、土地区画整理事業に伴う換地処分時の測量成果（世界測地系）ですので、あくまで参考資料として取り扱ってください。

72-11 付近略図

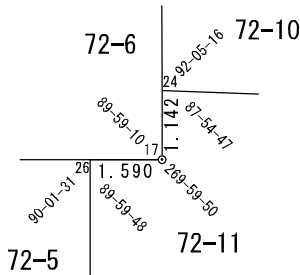

1

12

9

8

御崎公園線