

浜山地区御崎換地区 2 街区画地出来形確認測量原図


取扱注意

この資料は、土地区画整理事業に伴う換地処分時の測量成果（世界測地系）ですので、あくまで参考資料として取り扱ってください。


地番区域	神戸市兵庫区御崎町2丁目	番号		縮尺	1：250	平面直角座標系	第Ⅴ	作成年月日	平成28年 3月31日
------	--------------	----	--	----	-------	---------	----	-------	-------------



68-11 付近略図

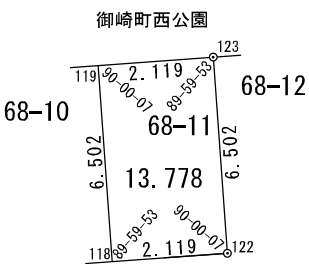

68-8 付近略図

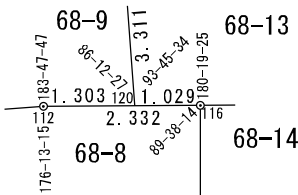

作業機関
株式会社
佐貫測量

計画機関
神戸市

「この座標は、世界測地系を用いています」

「この成果は、国土地理院長の助言を受けて得たものである(助言番号)平26近公第3号」