


浜 山 地 区 御 崎 換 地 区 5 街 区 画 地 出 来 形 確 認 測 量 原 図


地 番 区 域 神戸市兵庫区御崎町2丁目 番 号 縮 尺 1 : 250 平面直角座標系 第 V 作 成 年 月 日 平成28年 3月31日

取扱注意
この資料は、土地区画整理事業に伴う換地処分時の測量成果（世界測地系）ですので、あくまで参考資料として取り扱ってください。


78-12 付近略図

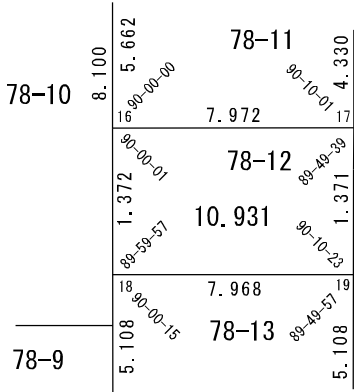

78-14 付近略図

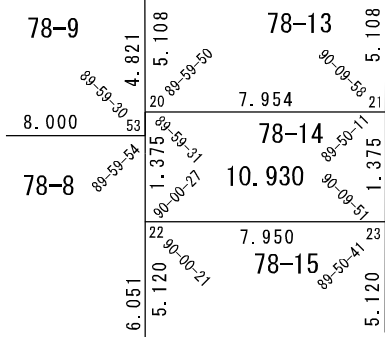

78-7, 78-16 付近略図

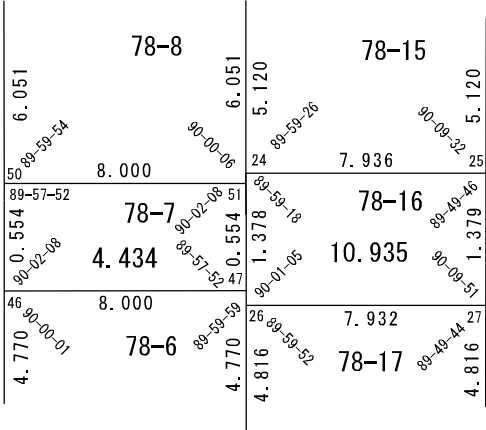

78-19, 78-20 付近略図

