


浜 山 地 区 御 崎 換 地 区 7 街 区 画 地 出 来 形 確 認 測 量 原 図


地 番 区 域 神戸市兵庫区御崎町2丁目 番 号 縮 尺 1 : 250 平面直角座標系 第 V 作 成 年 月 日 平成28年 3月31日

取扱注意


この資料は、土地区画整理事業に伴う換地処分時の測量成果（世界測地系）ですので、あくまで参考資料として取り扱ってください。

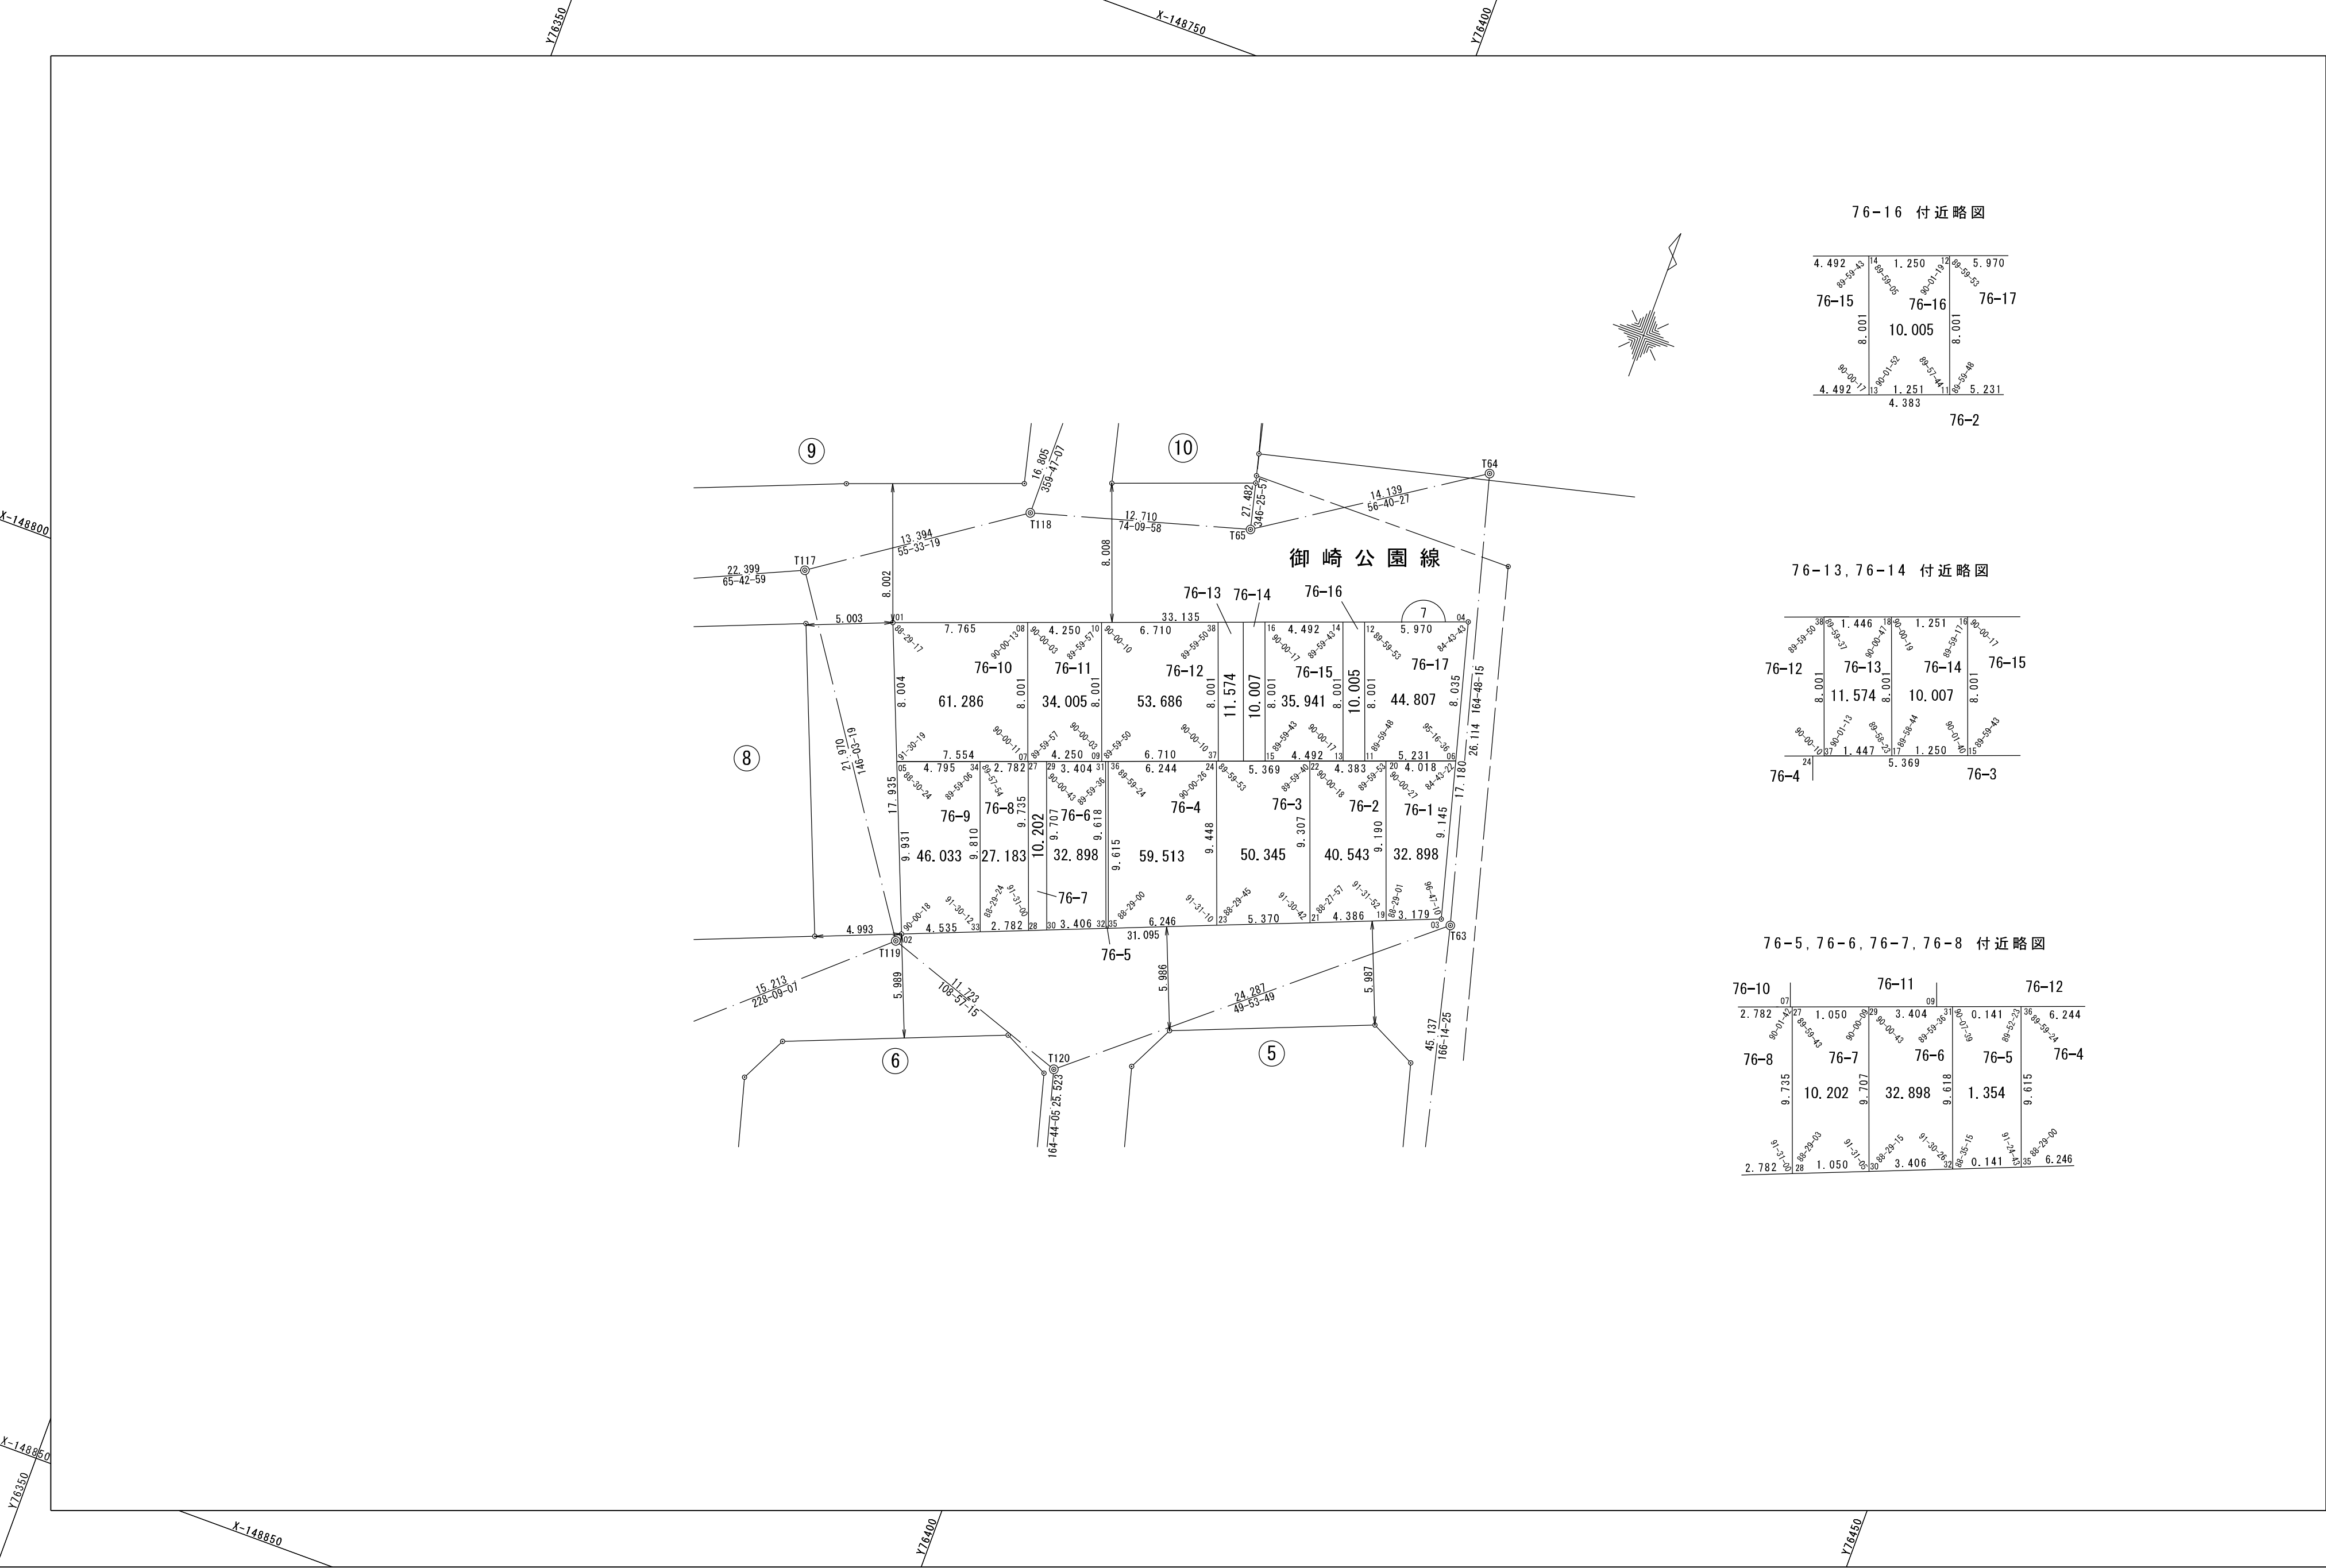


76-16 付近略図

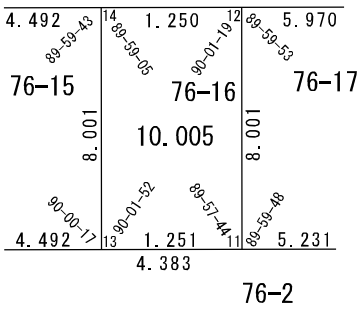

76-13, 76-14 付近略図

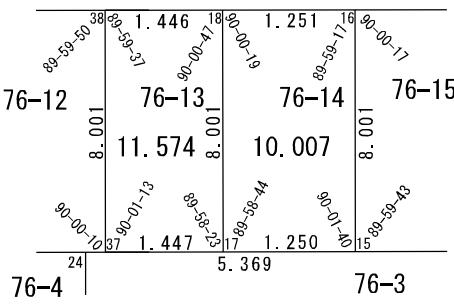

76-5, 76-6, 76-7, 76-8 付近略図

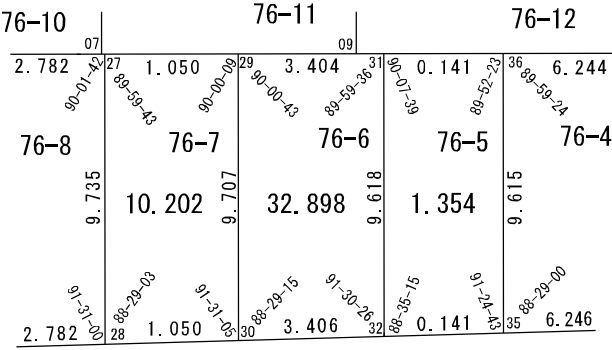

作業機関
株式会社
佐貫測量

計画機関
神戸市

「この座標は、世界測地系を用いています」

「この成果は、国土地理院長の助言を受けて得たものである(助言番号)平26近公第3号」