


浜山地区御崎換地区 9 街区画地出来形確認測量原図


取扱注意

この資料は、土地区画整理事業に伴う換地処分時の測量成果（世界測地系）ですので、あくまで参考資料として取り扱ってください。


地 番 区 域	神戸市兵庫区御崎町2丁目	番 号		縮 尺	1 : 250	平面直角座標系	第 V	作 成 年 月 日	平成28年 3月31日
---------	--------------	-----	--	-----	---------	---------	-----	-----------	-------------

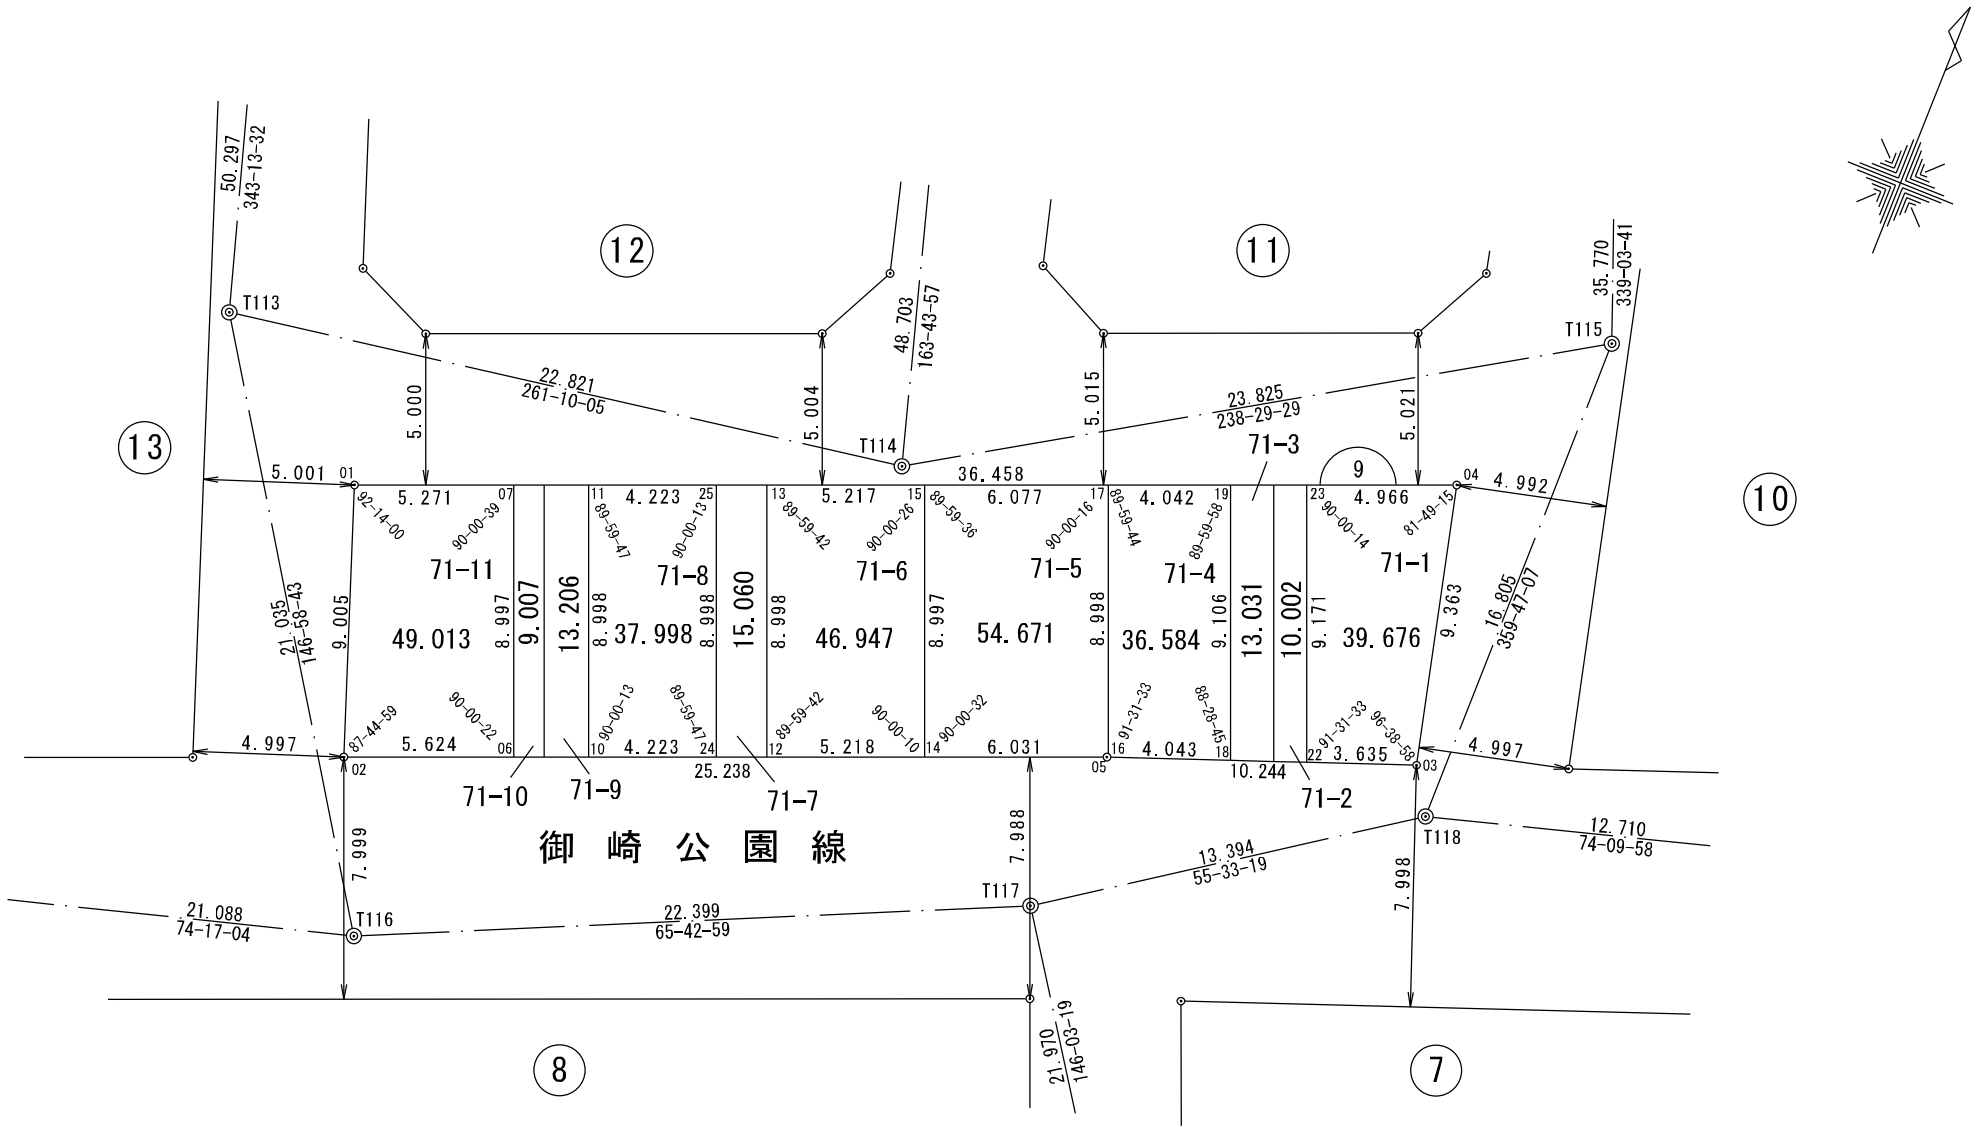


71-9, 71-10 付近略図

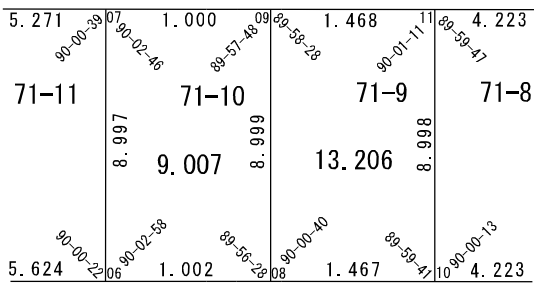

71-7 付近略図

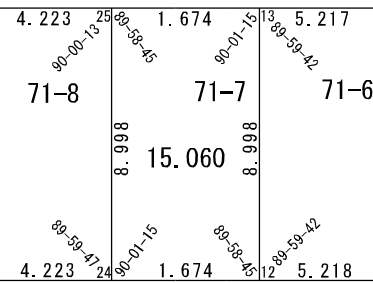

71-2, 71-3, 71-4, 71-5 付近略図

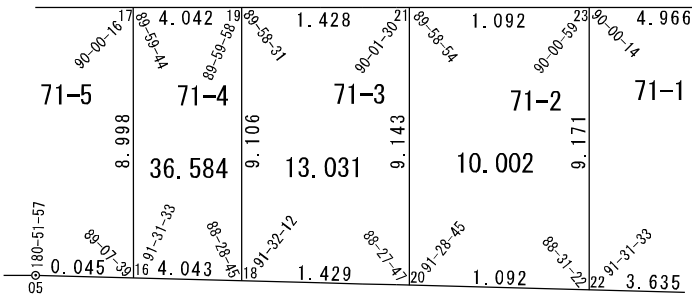

「この座標は、世界測地系を用いています」

「この成果は、国土地理院長の助言を受けて得たものである(助言番号)平26近公第3号」

作業機関
株式会社
佐貫測量

計画機関
神戸市