


兵庫県兵庫区御崎町二丁目 39街区画地確定測量原図

地番区域 神戸市兵庫区御崎町二丁目 第 V 作成年月日 昭和 61 年 2 月 4 日

縮尺 1:250 平面直角座標系

番 号

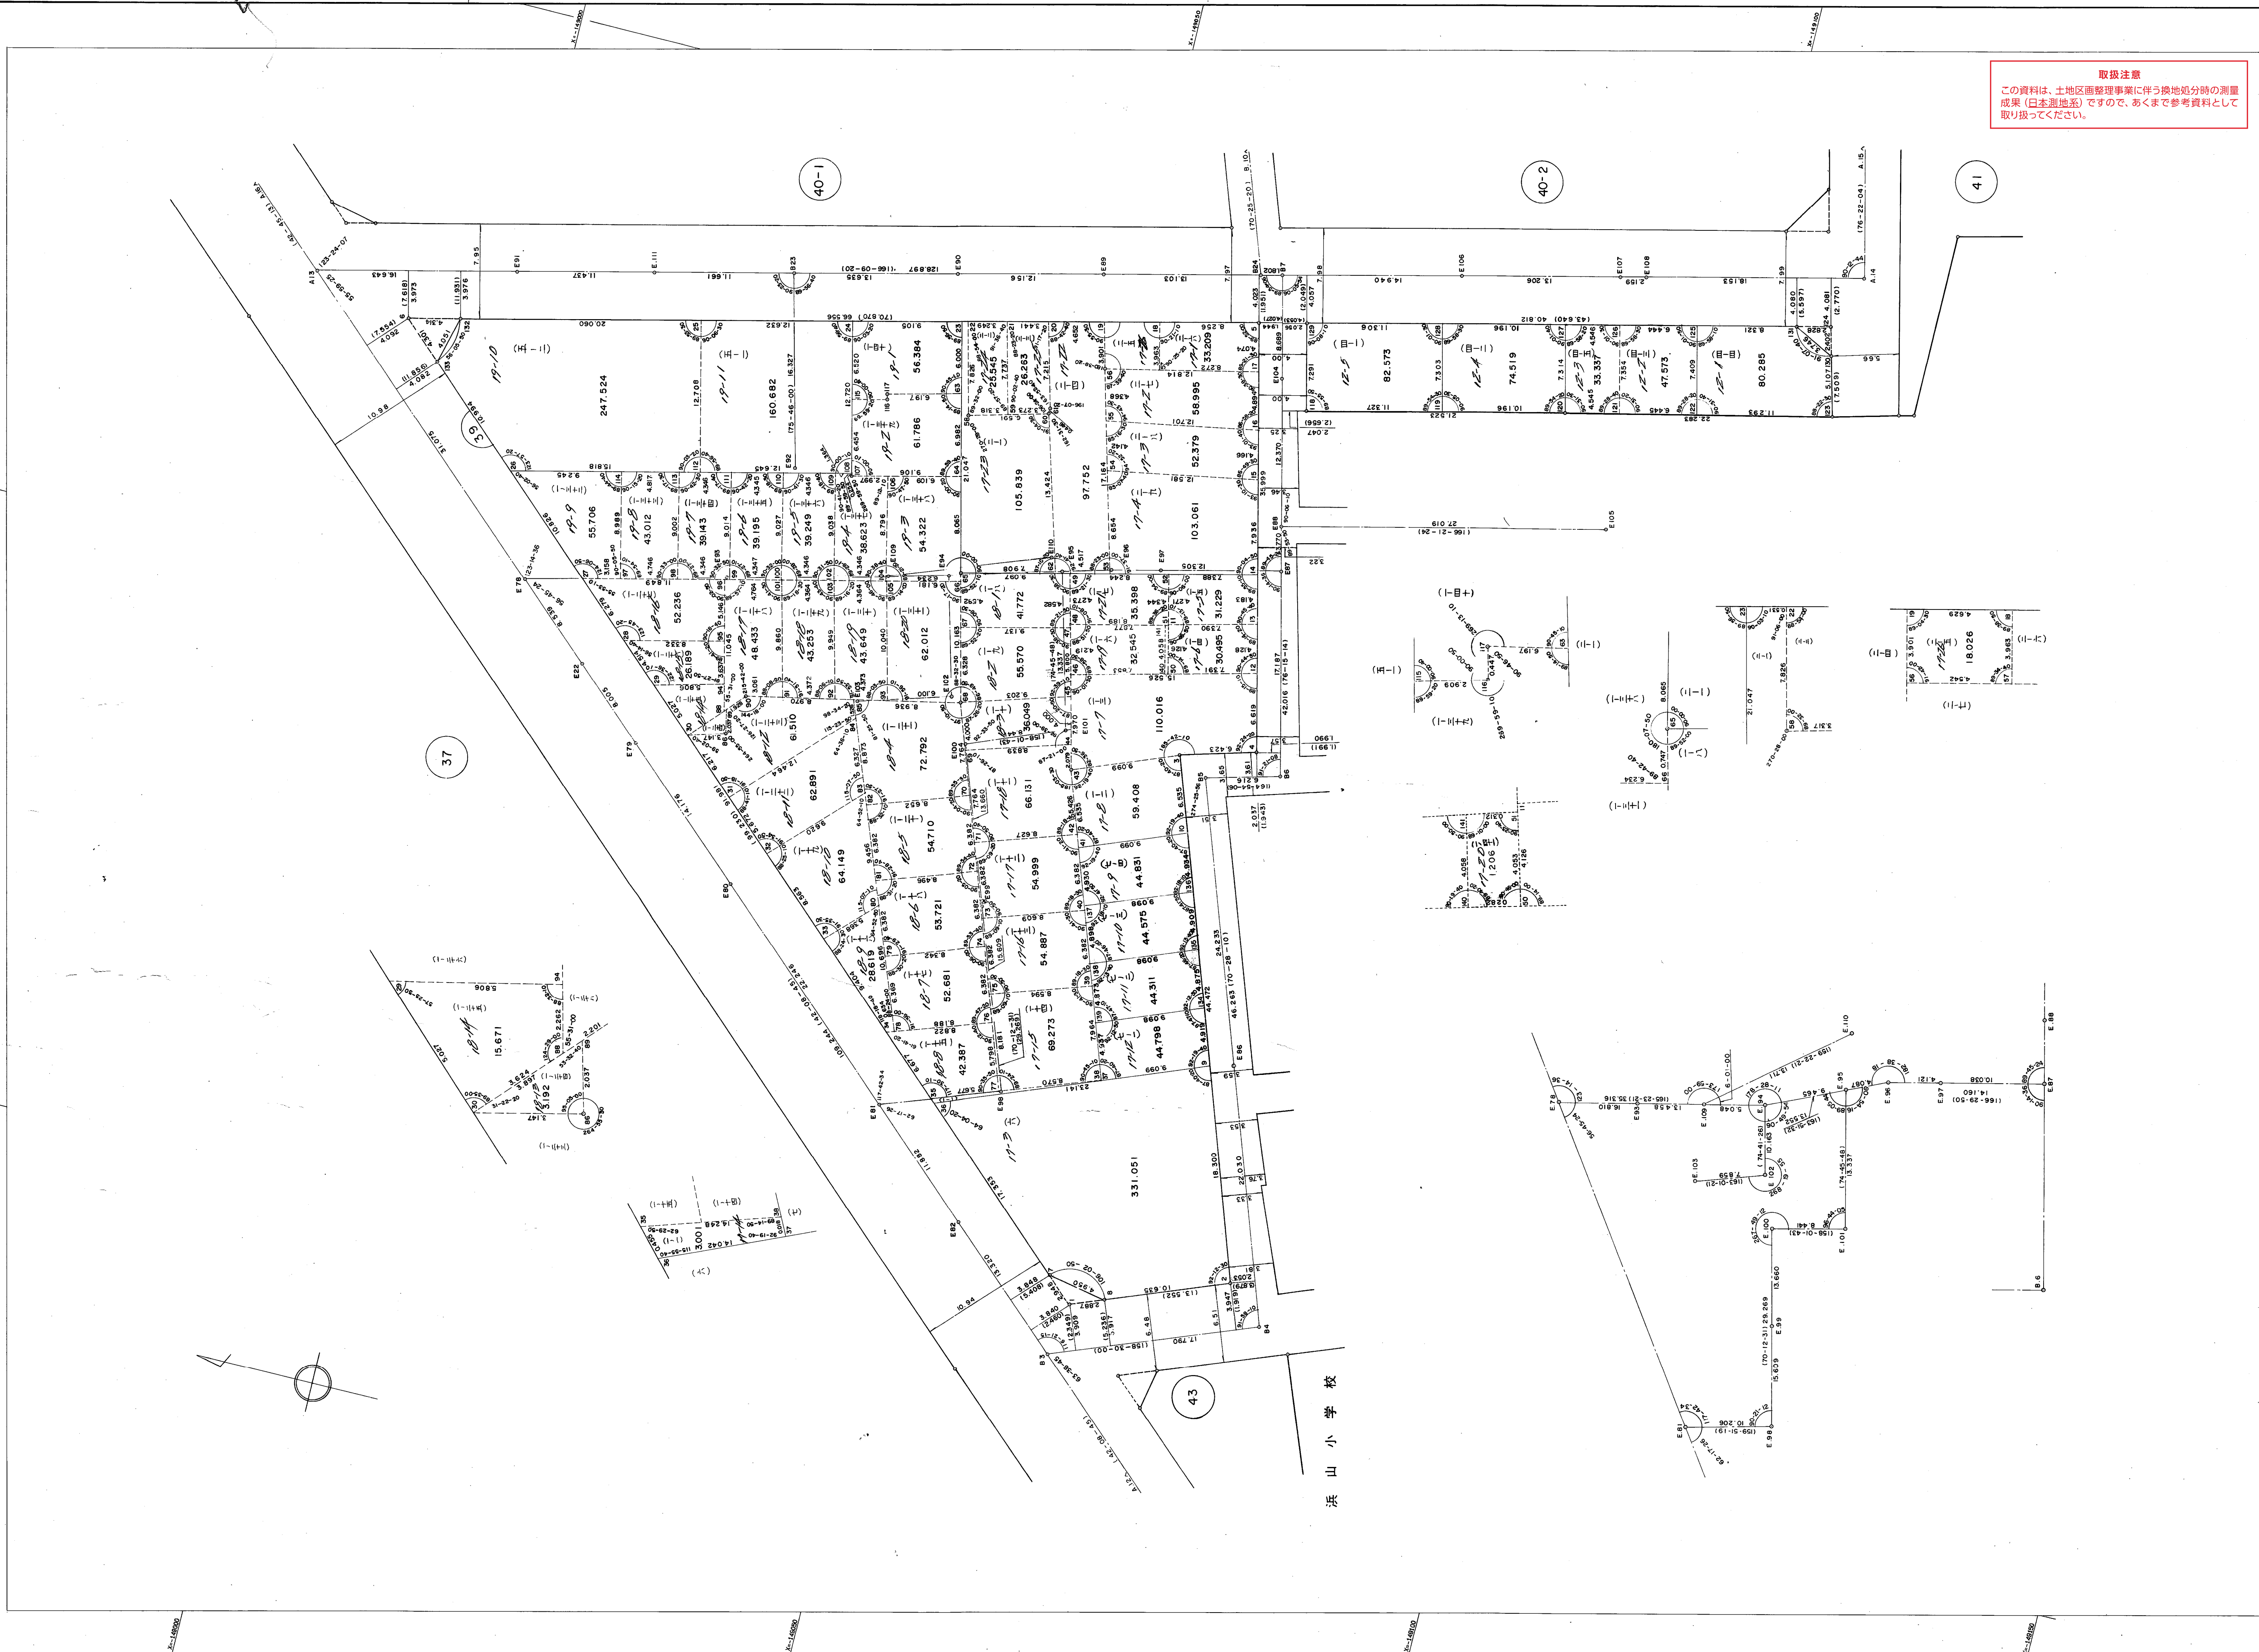

取扱注意
この資料は、土地区画整理事業に伴う換地処分時の測量
成果（日本測地系）です。あくまで参考資料として
取り扱ってください。

浜山小学校