


兵庫地区新川運河換地区31街区

地 帯 区 域	神 戸 市 兵 庫 区 三 石 通 1 丁 目	番 号	縮 尺	1 : 250	第 V	作 成 年 月 日	昭 和 62 年 12 月 11
---------	-------------------------	-----	-----	---------	-----	-----------	------------------

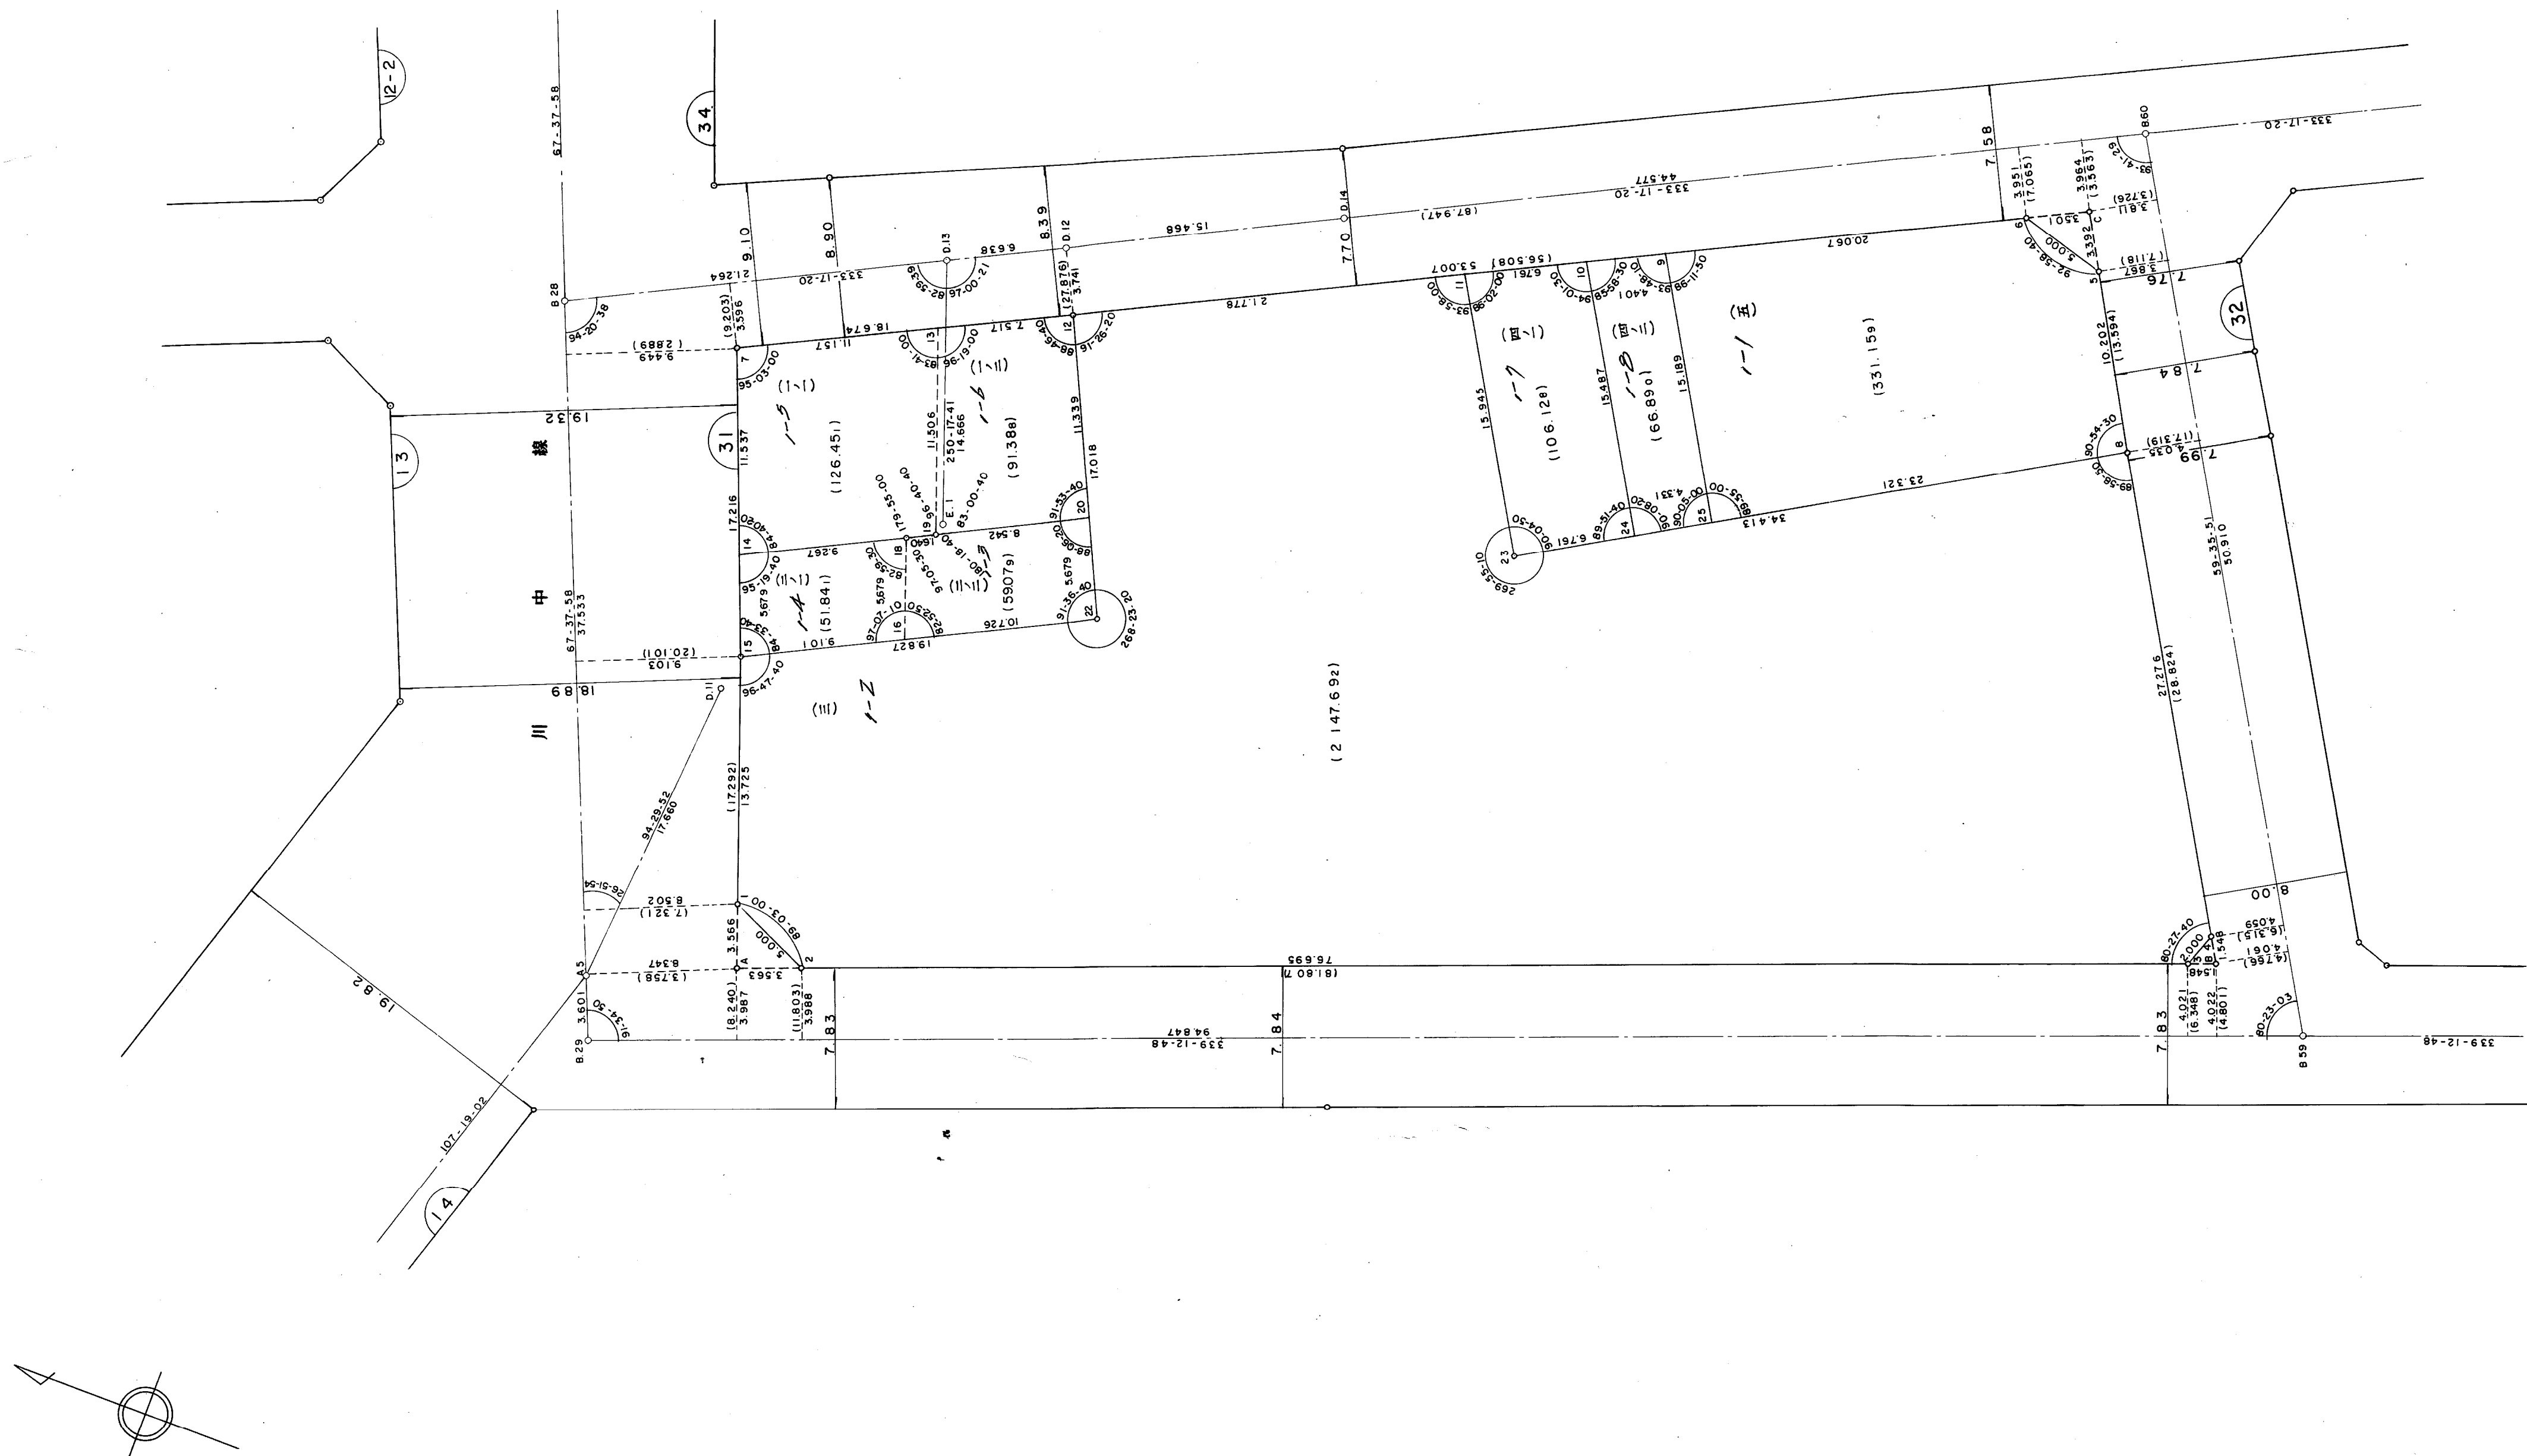

この資料は、土地区画整理事業に伴う換地処分時の測量成果（日本測地系）ですので、あくまで参考資料として取り扱ってください。