


葺合地区宮本換地区 5B 街区 確定測量原図

取扱注意
この資料は、土地整理事業に伴う換地処分時の測量成果(日本測地系)ですので、あくまで参考資料として取り扱ってください。

地番区域 神戸市中央区宮本通1丁目 番号 9 縮尺 1:250 平面直角座標系 第 V 作成年月日 平成8年3月28日

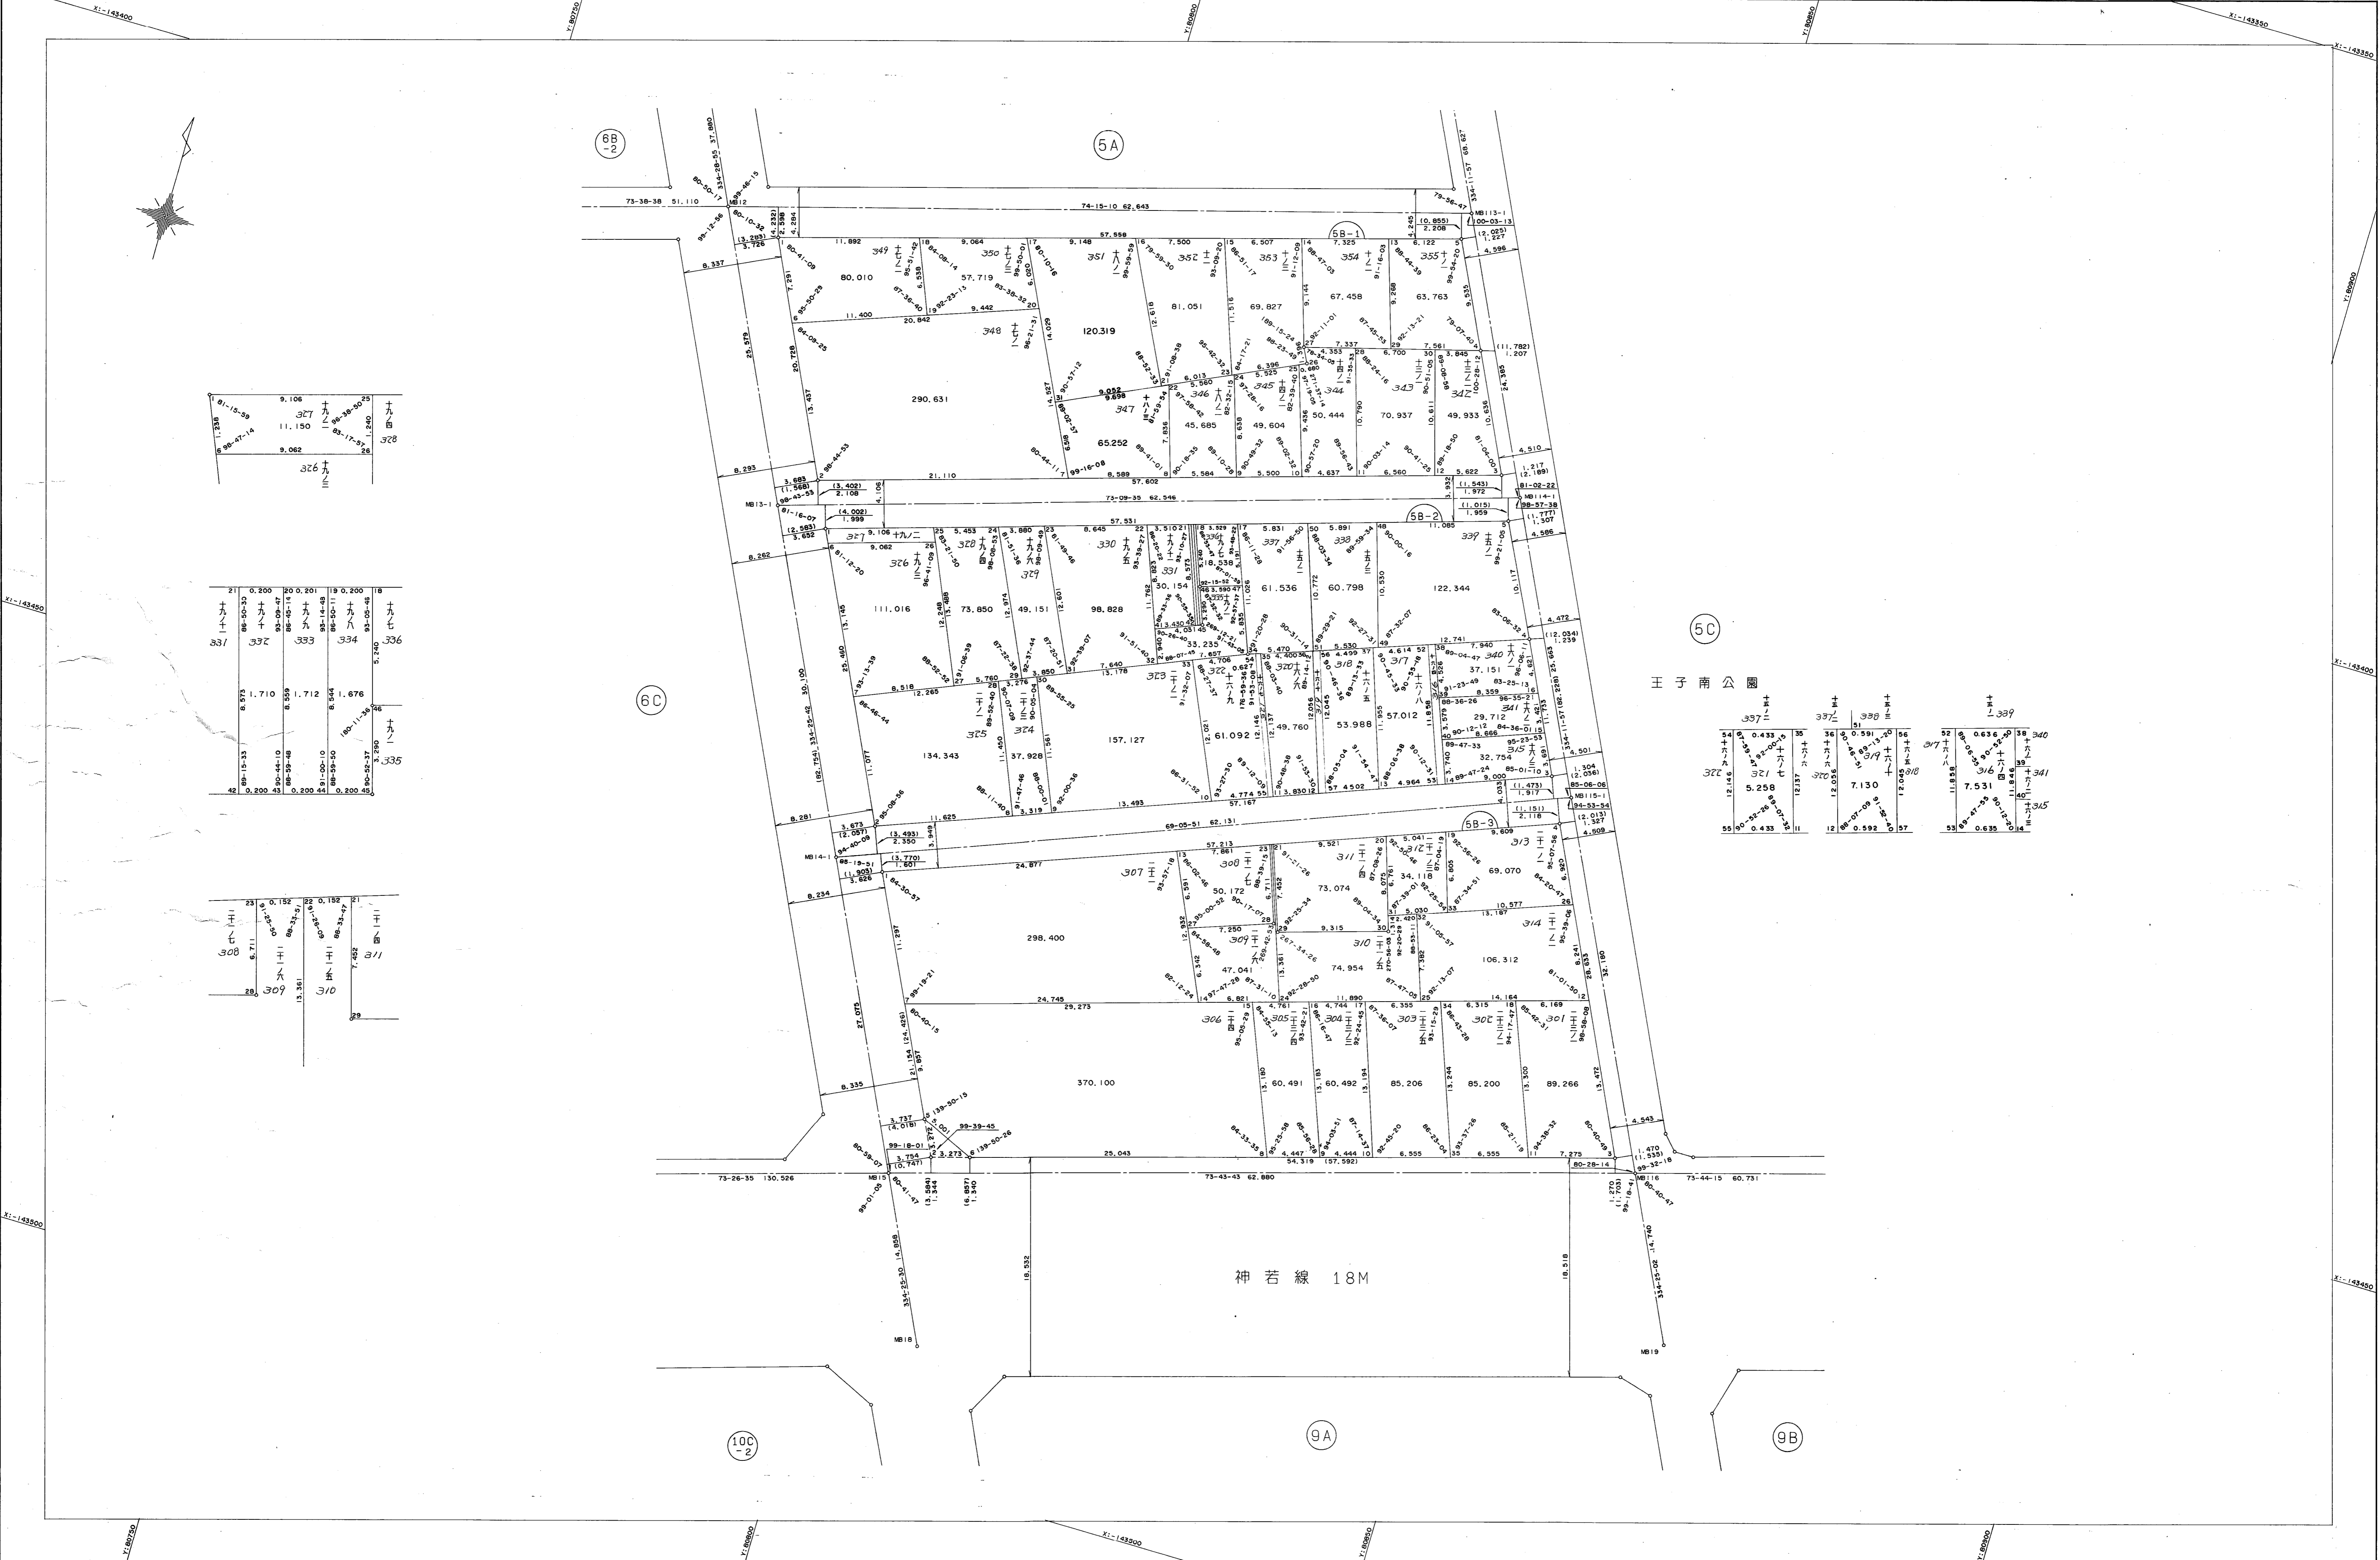


王子南公園


作成機関 昭和株式会社

計画機関 神戸市都市計画局