


取扱注意
この資料は、土地整理事業に伴う換地処分時の測量
成果（日本測地系）ですので、あくまで参考資料として
取り扱ってください。

葺合地区宮本換地区 7C街区 確定測量原図

地番区域 神戸市中央区宮本通4丁目 番号 16 縮尺 1:250 平面直角座標系 第 V 作成年月日 平成8年3月28日

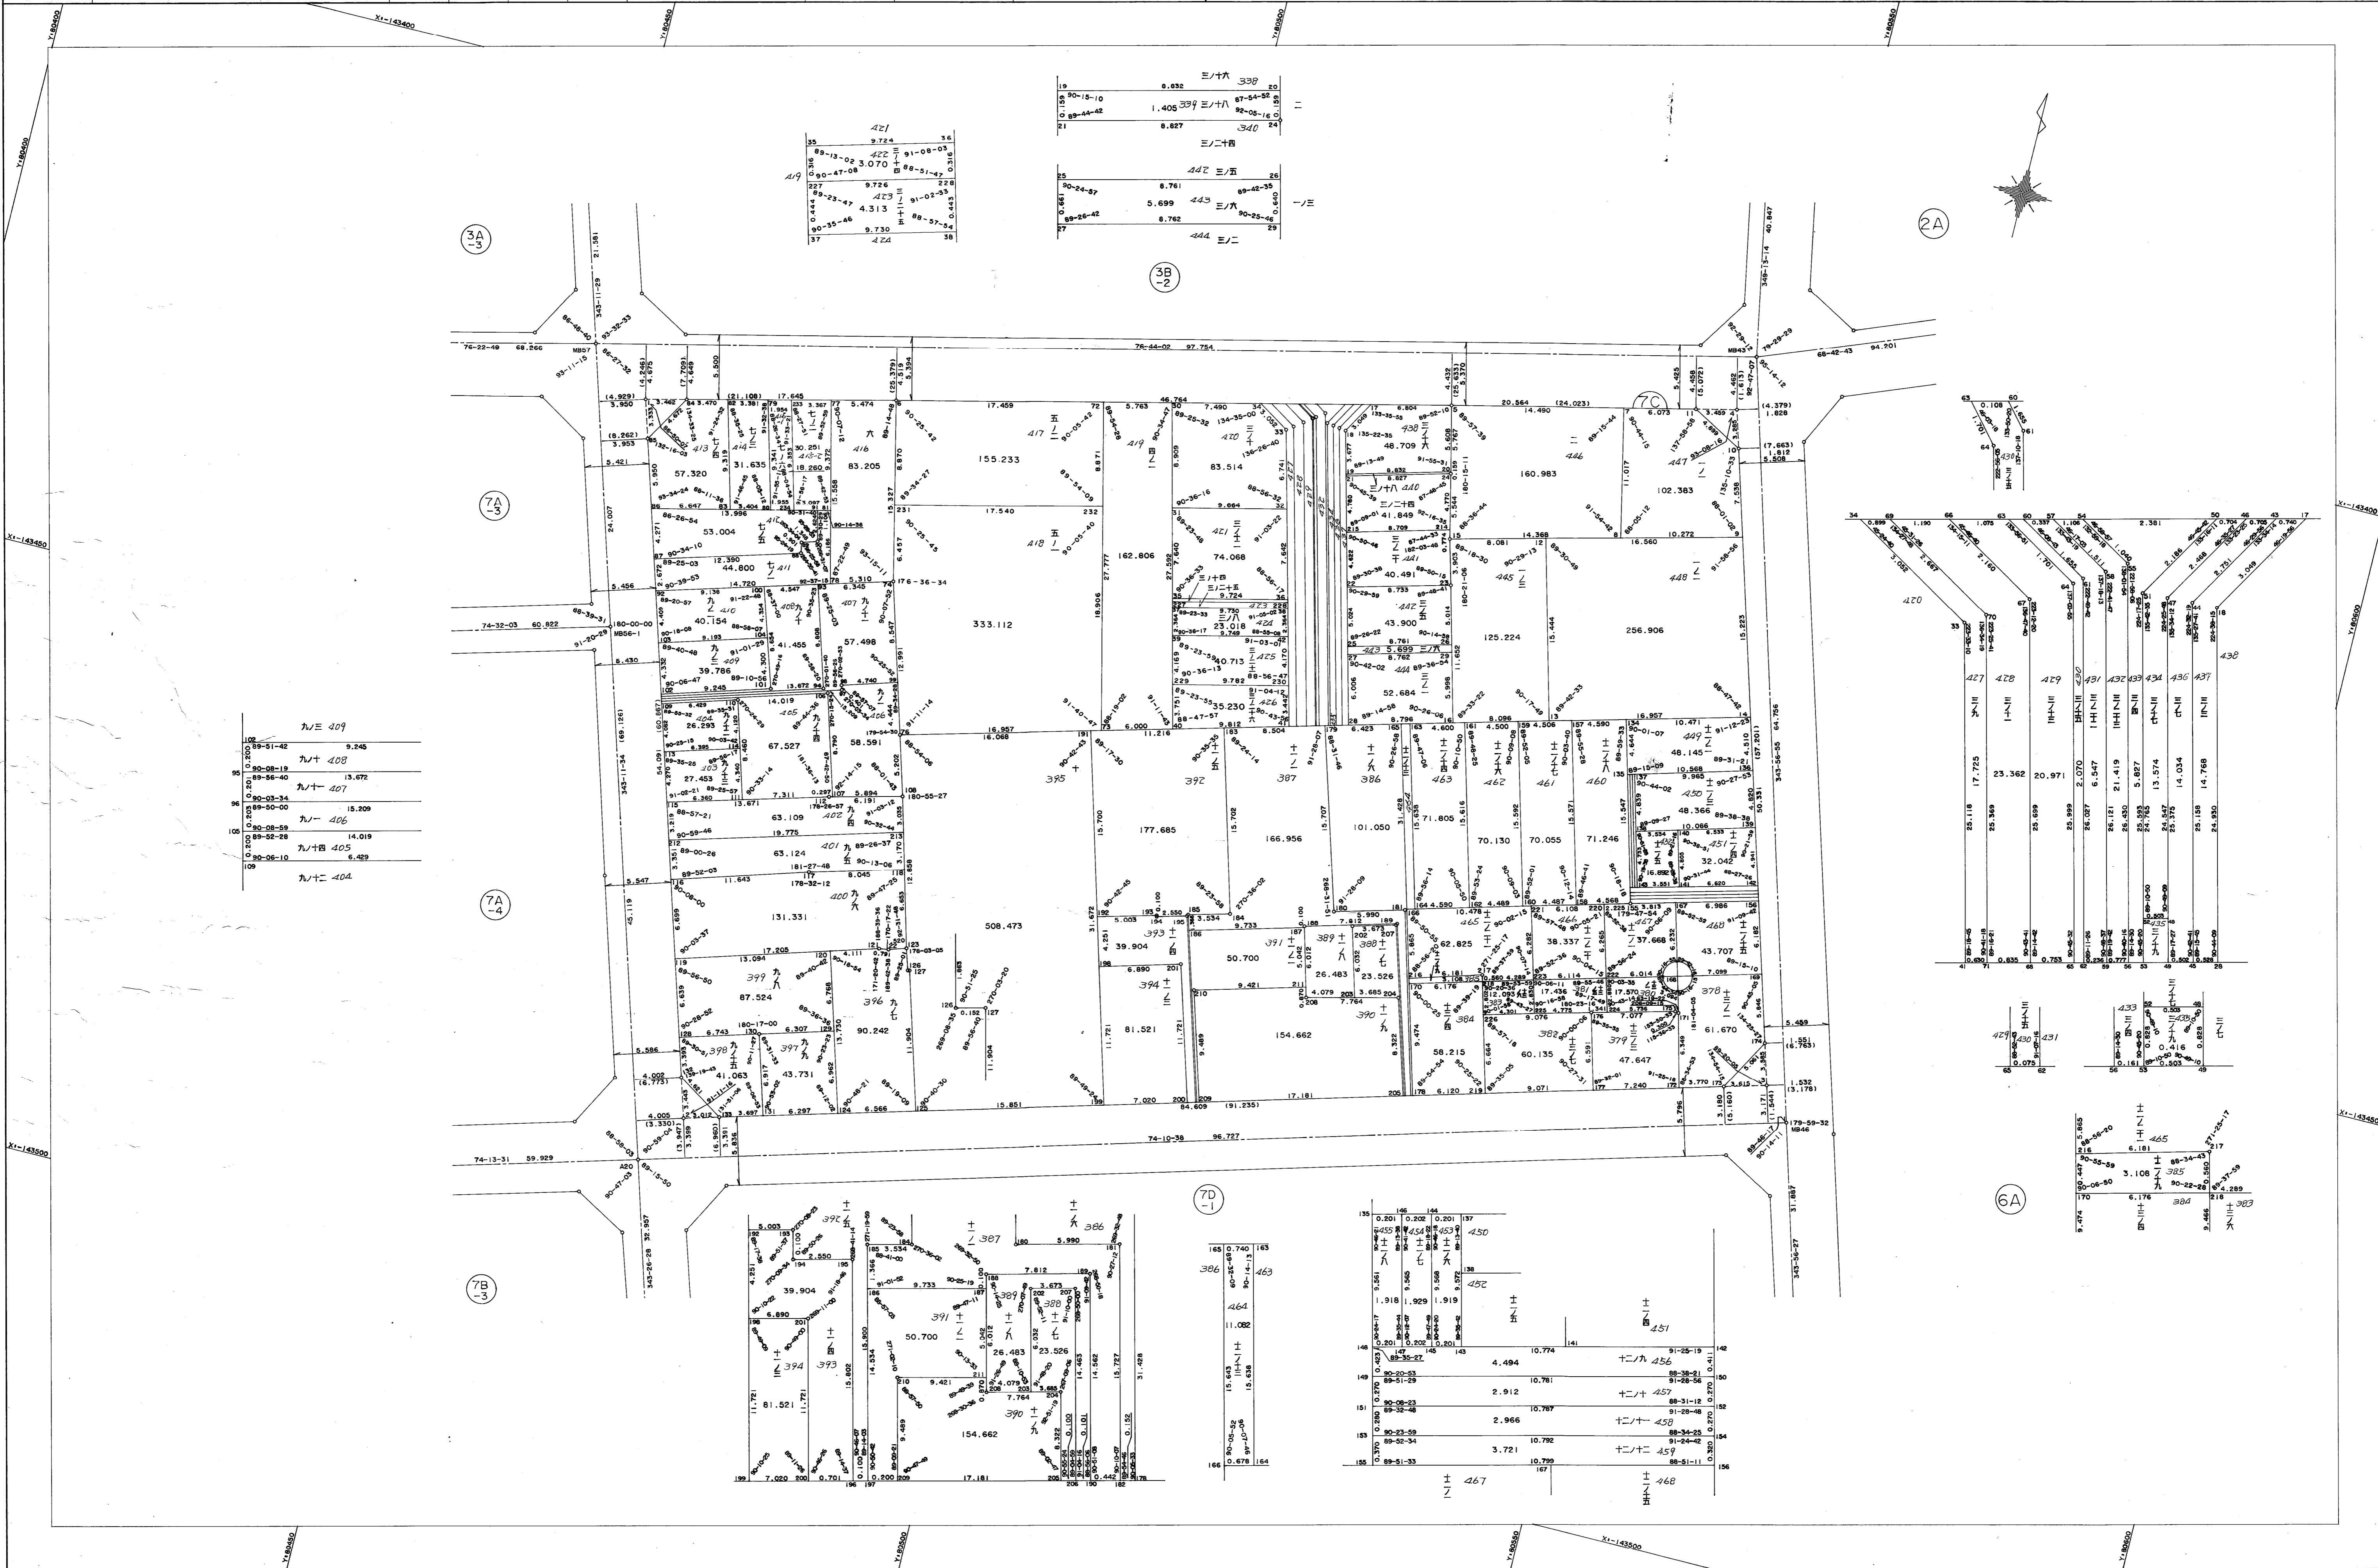


35	421	36
89-13-02	3.070	91-08-03
90-01-08		88-51-47
90-01-09	9.724	216
89-23-47	4.313	91-02-35
90-55-46	9.730	88-37-04
37	424	38

89-44-42	0.827			22

作業機関 昭和株式会社

計画機関 神戸市都市計画局