



新長田駅北地区 13-2,13-3 街区画地出来形確認測量原図

地番区域 神戸市長田区水笠通三丁目 番号 縮尺 1:250 平面直角座標系 第 V 作成年月日 平成23年 3月28日

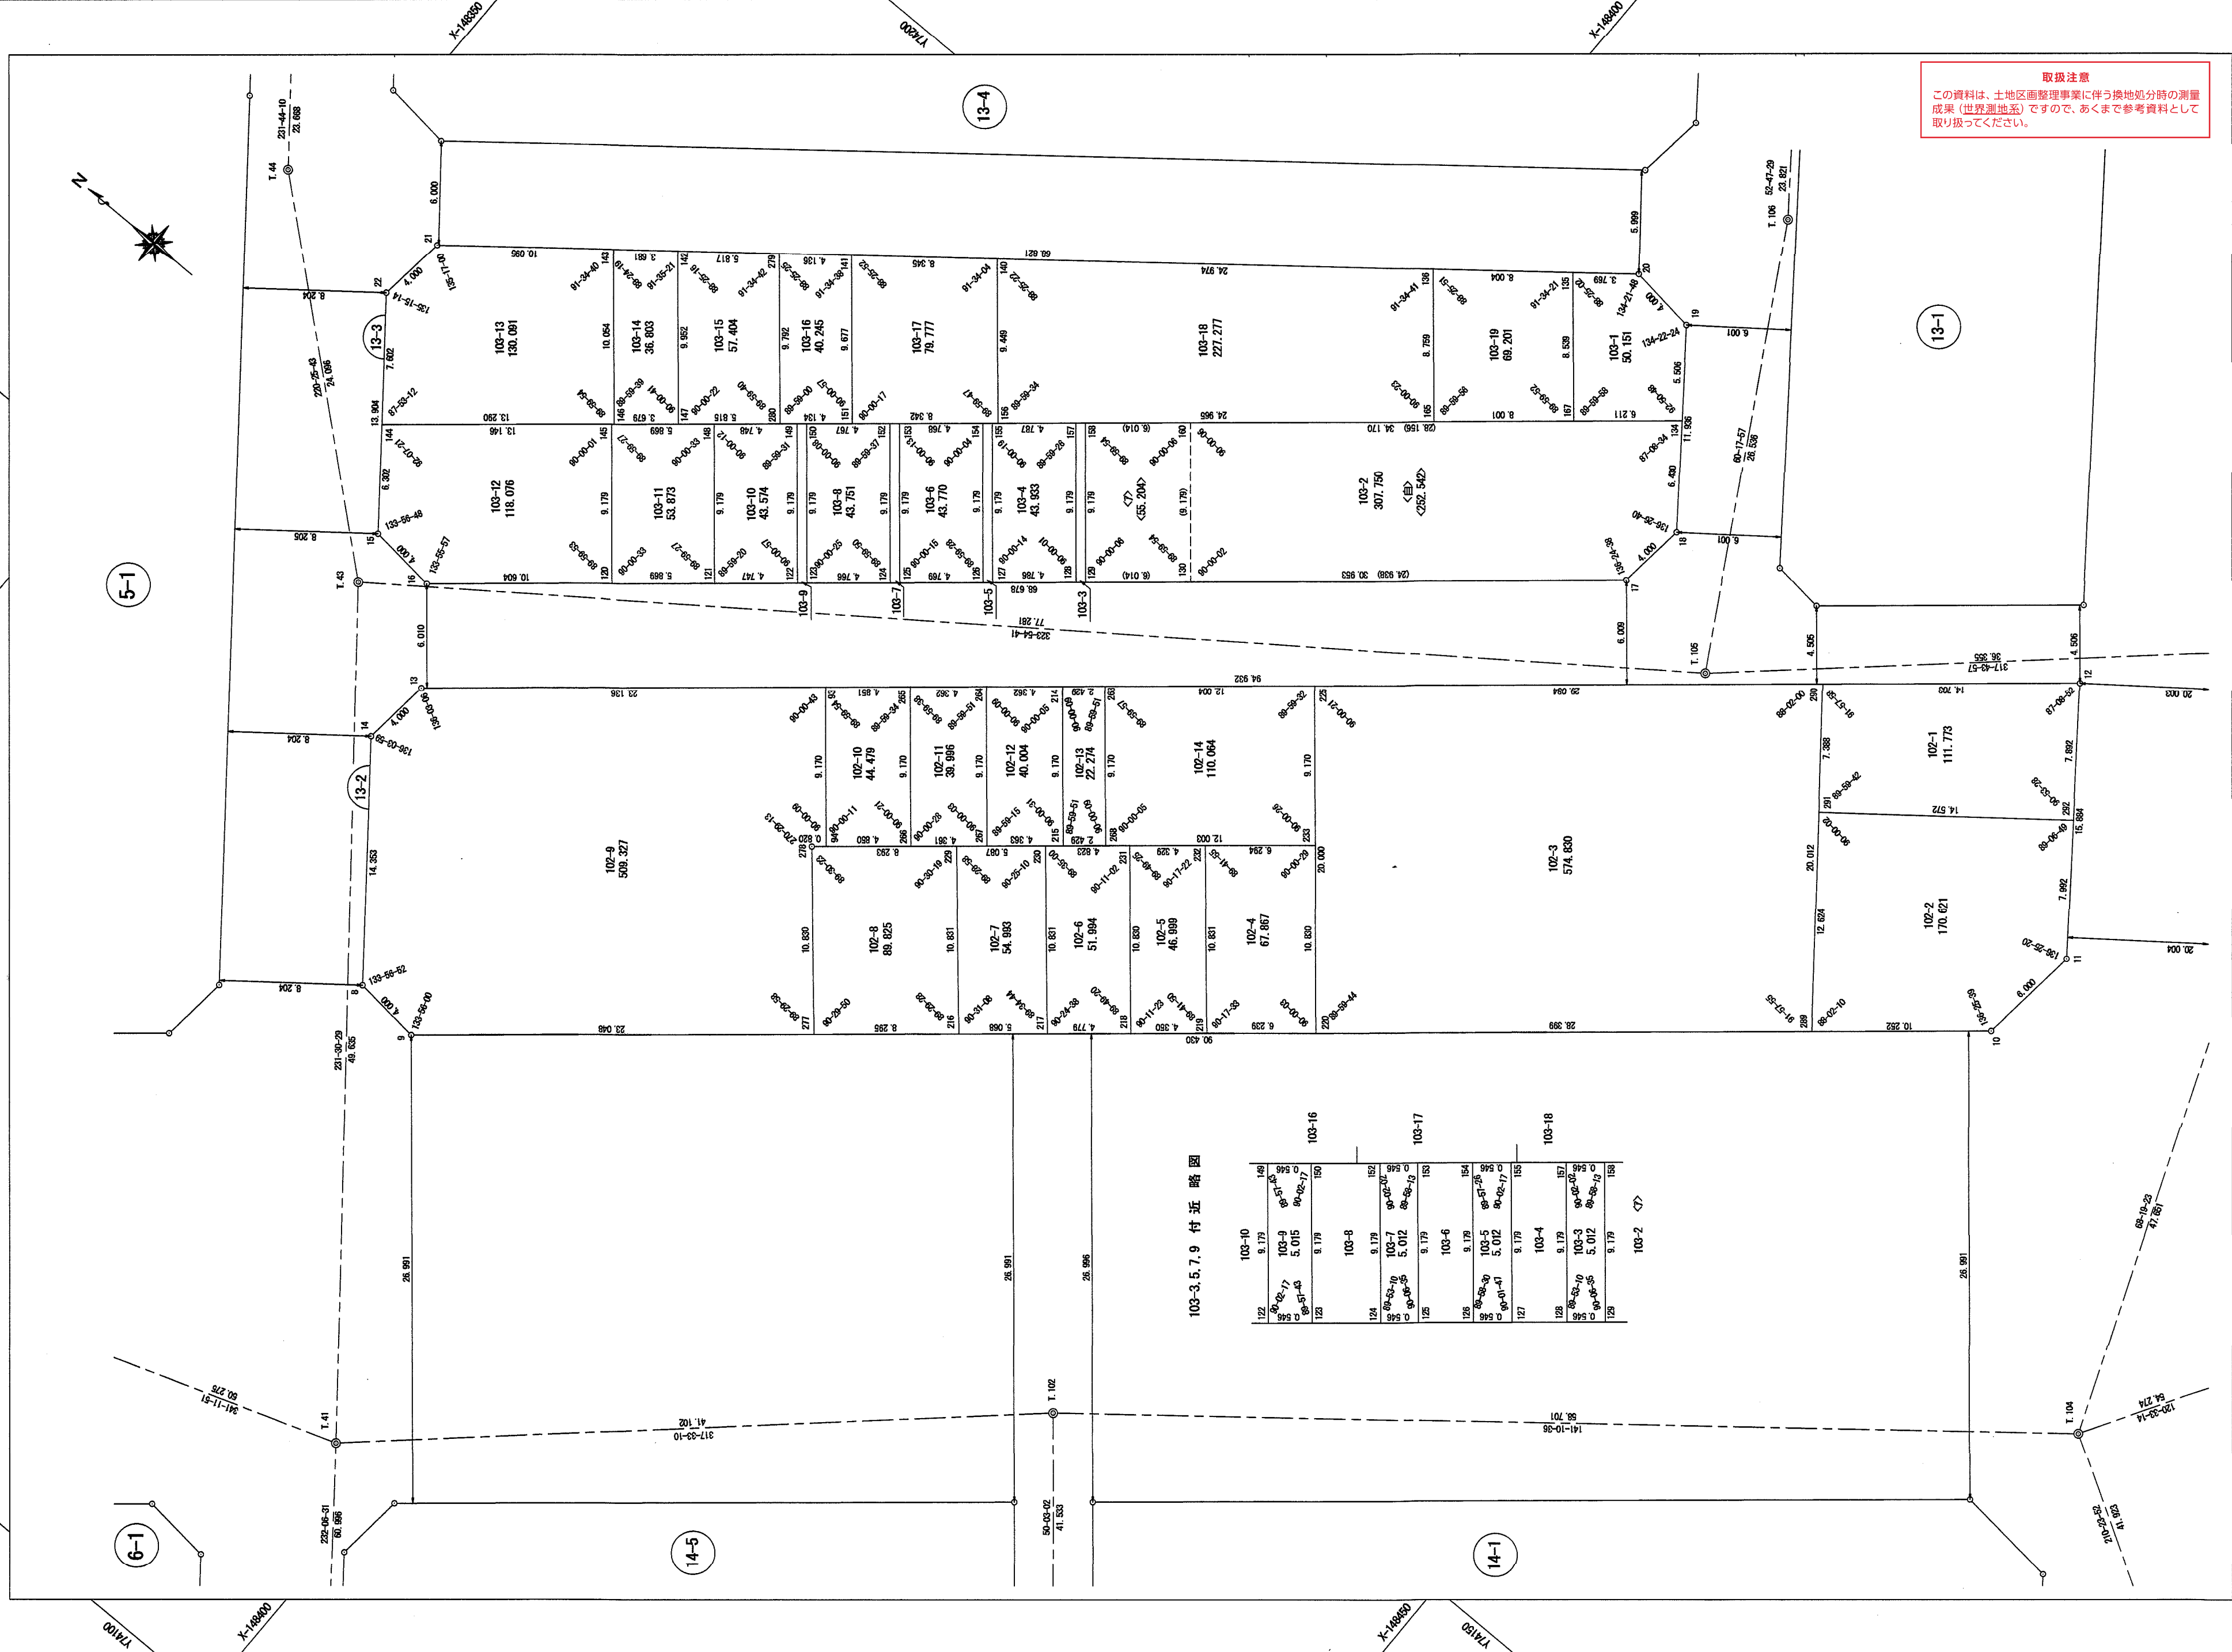

取扱注意
この資料は、土地画整理事業に伴う換地処分時の測量
成果（世界測地系）ですので、あくまで参考資料として
取り扱ってください。

103-3.5.7.9 付近 略図

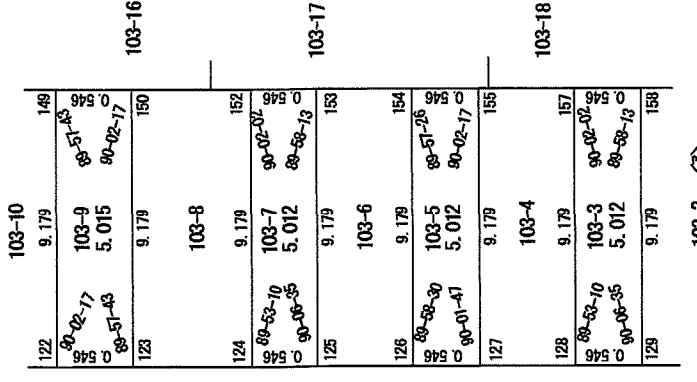

「この座標は、世界測地系を用いています」

「この測量成果は、国土地理院長の承認及び助言を得て同院所管の測量標及び
測量成果を使用して得たものである（承認番号）平 20 近公 第 25 号」