



新長田駅北地区16-1,16-5(1/2),16-6,16-7街区画地出来形確認測量原図

地番区域 神戸市長田区水笠通六丁目 番号 縮尺 1:250 平面直角座標系 第V 作成年月日 平成23年3月28日

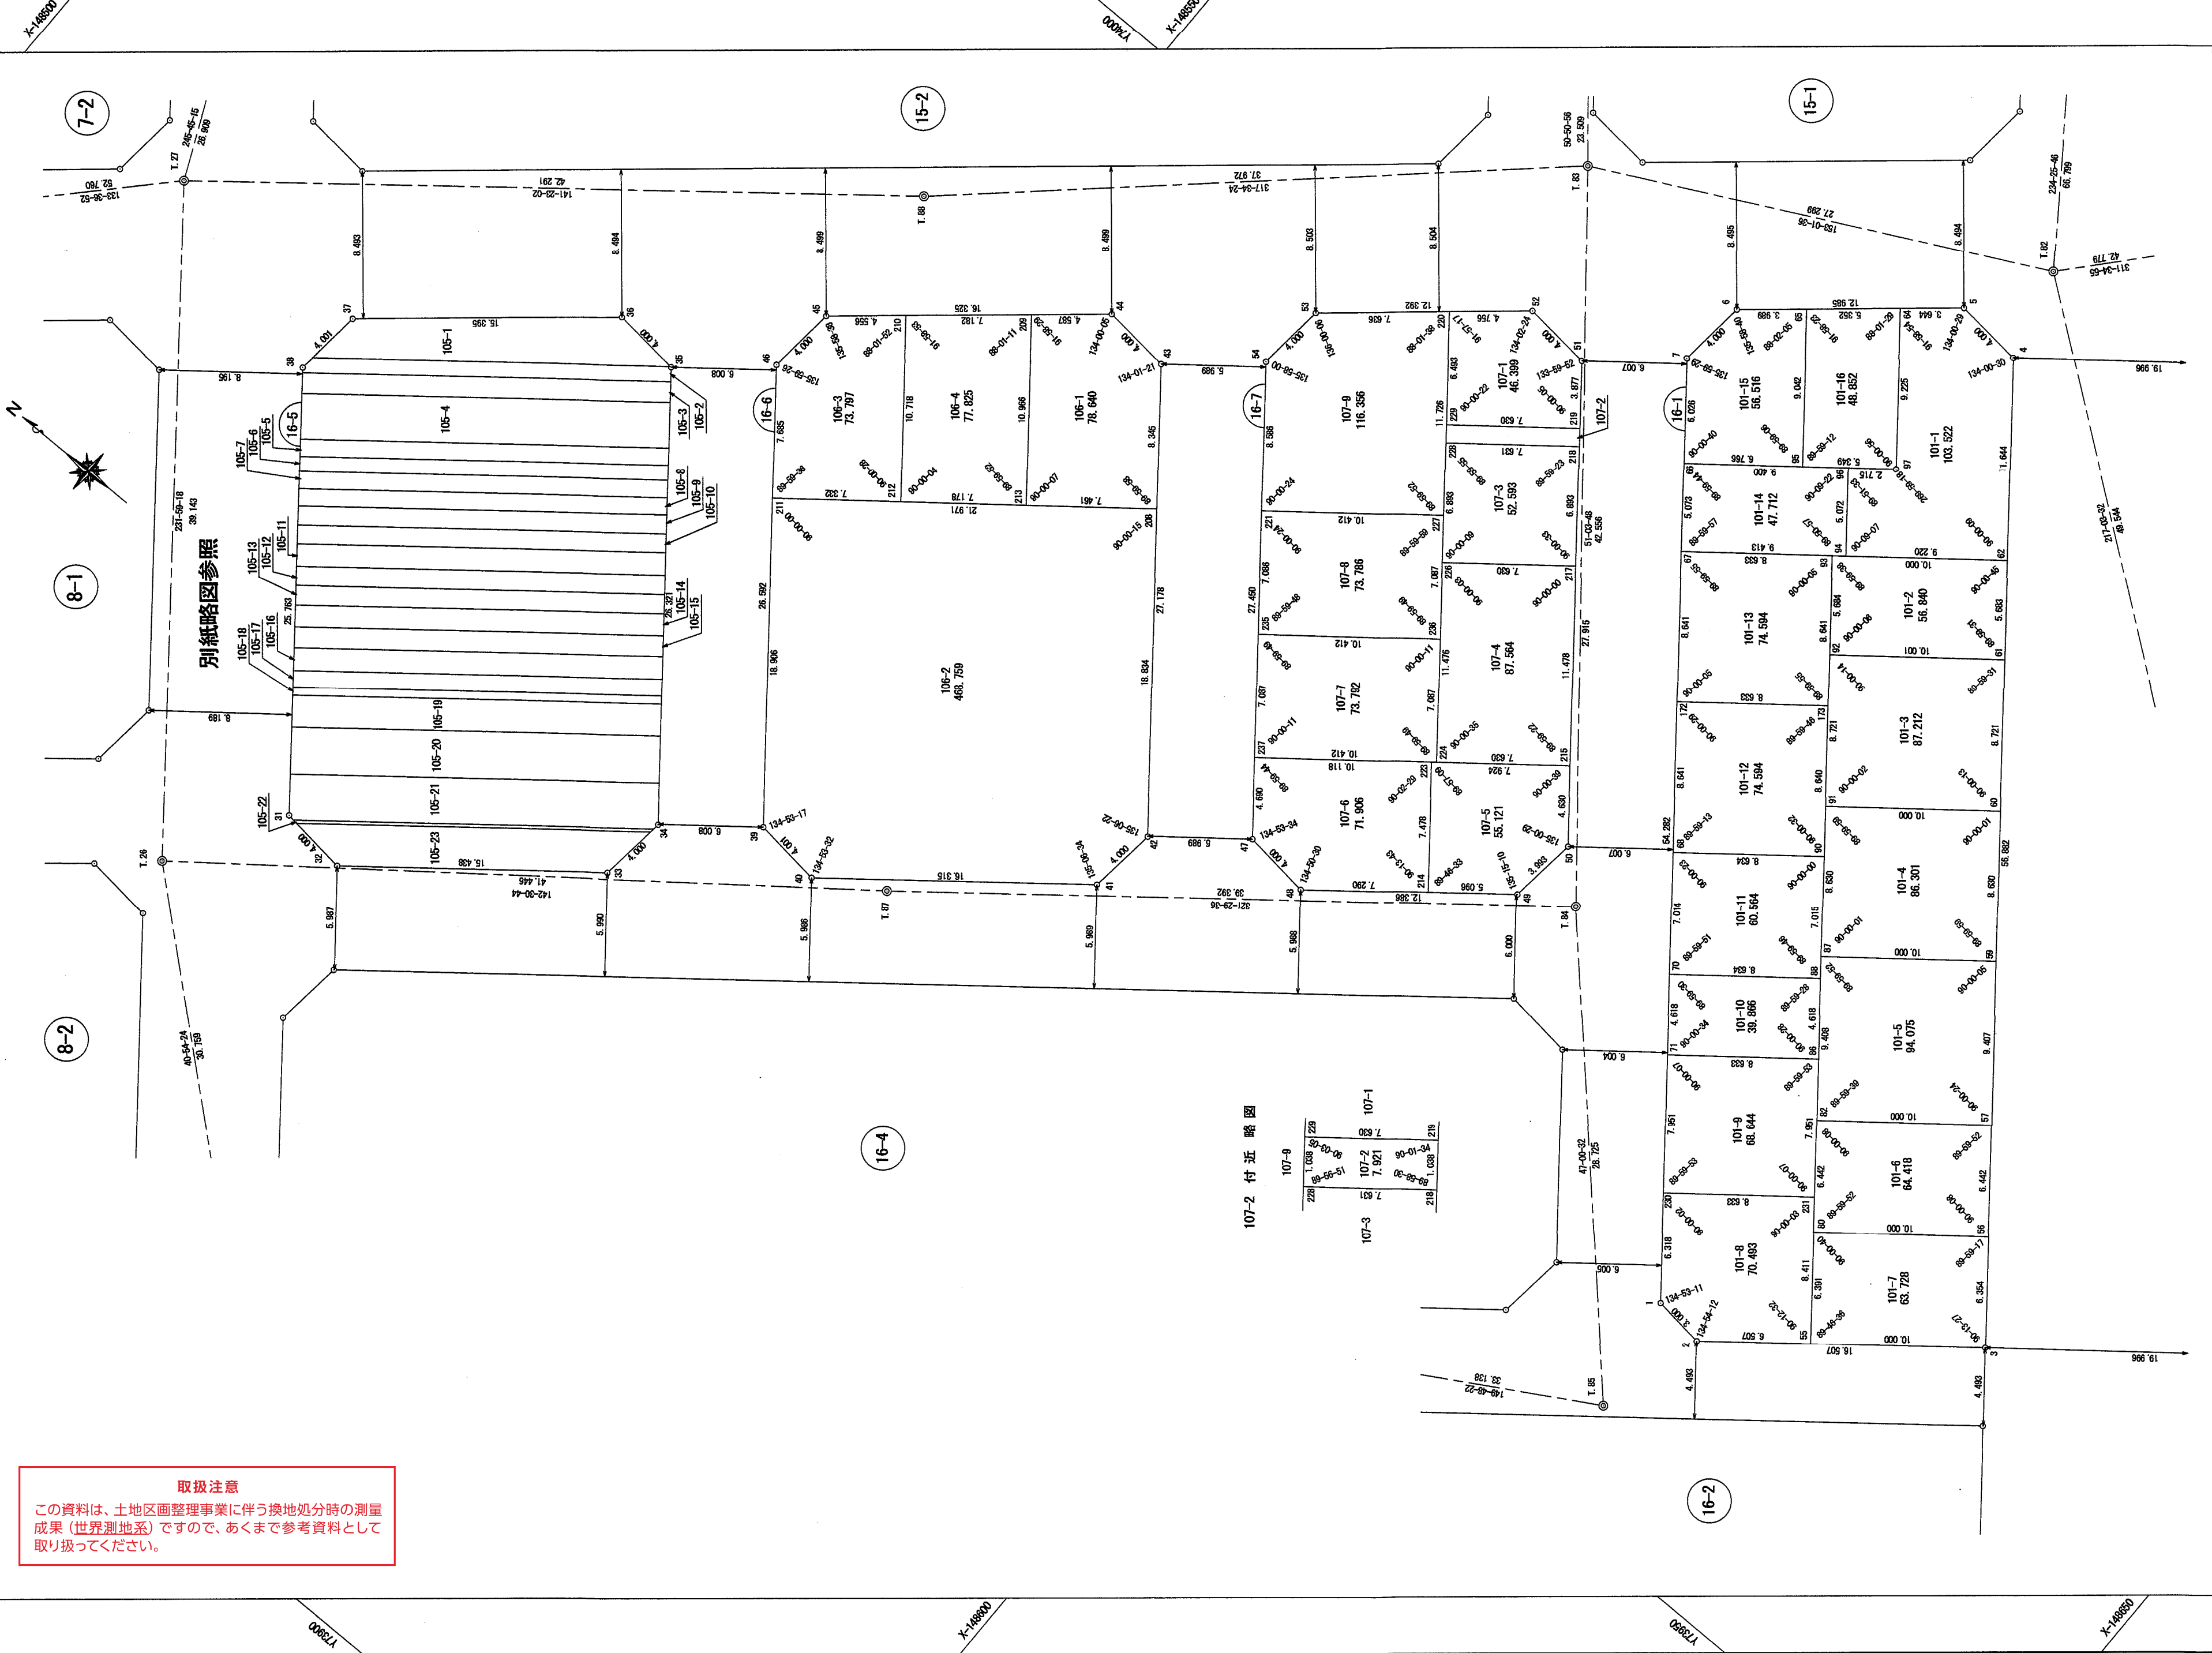

107-2 付近 略図

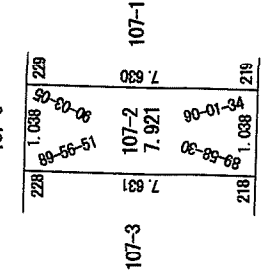

「この座標は、世界測地系を用いています」

「この測量成果は、国土地理院長の承認及び助言を得て同院所管の測量標及び測量成果を使用して得たものである（承認番号）平 20 近公 第 25 号」