


兵庫地区兵庫駅前2換地区22・23街区画地確定測量原図(その2)

取扱注意
この資料は、土地区画整理事業に伴う換地処分時の測量
成果(日本測地系)ですので、あくまで参考資料として
取り扱ってください。

地番区域 神戸市兵庫区水木通10丁目 番 号 縮尺 1:250 平面直角座標系 第 5 作 成 年 月 日 昭和59年3月 日

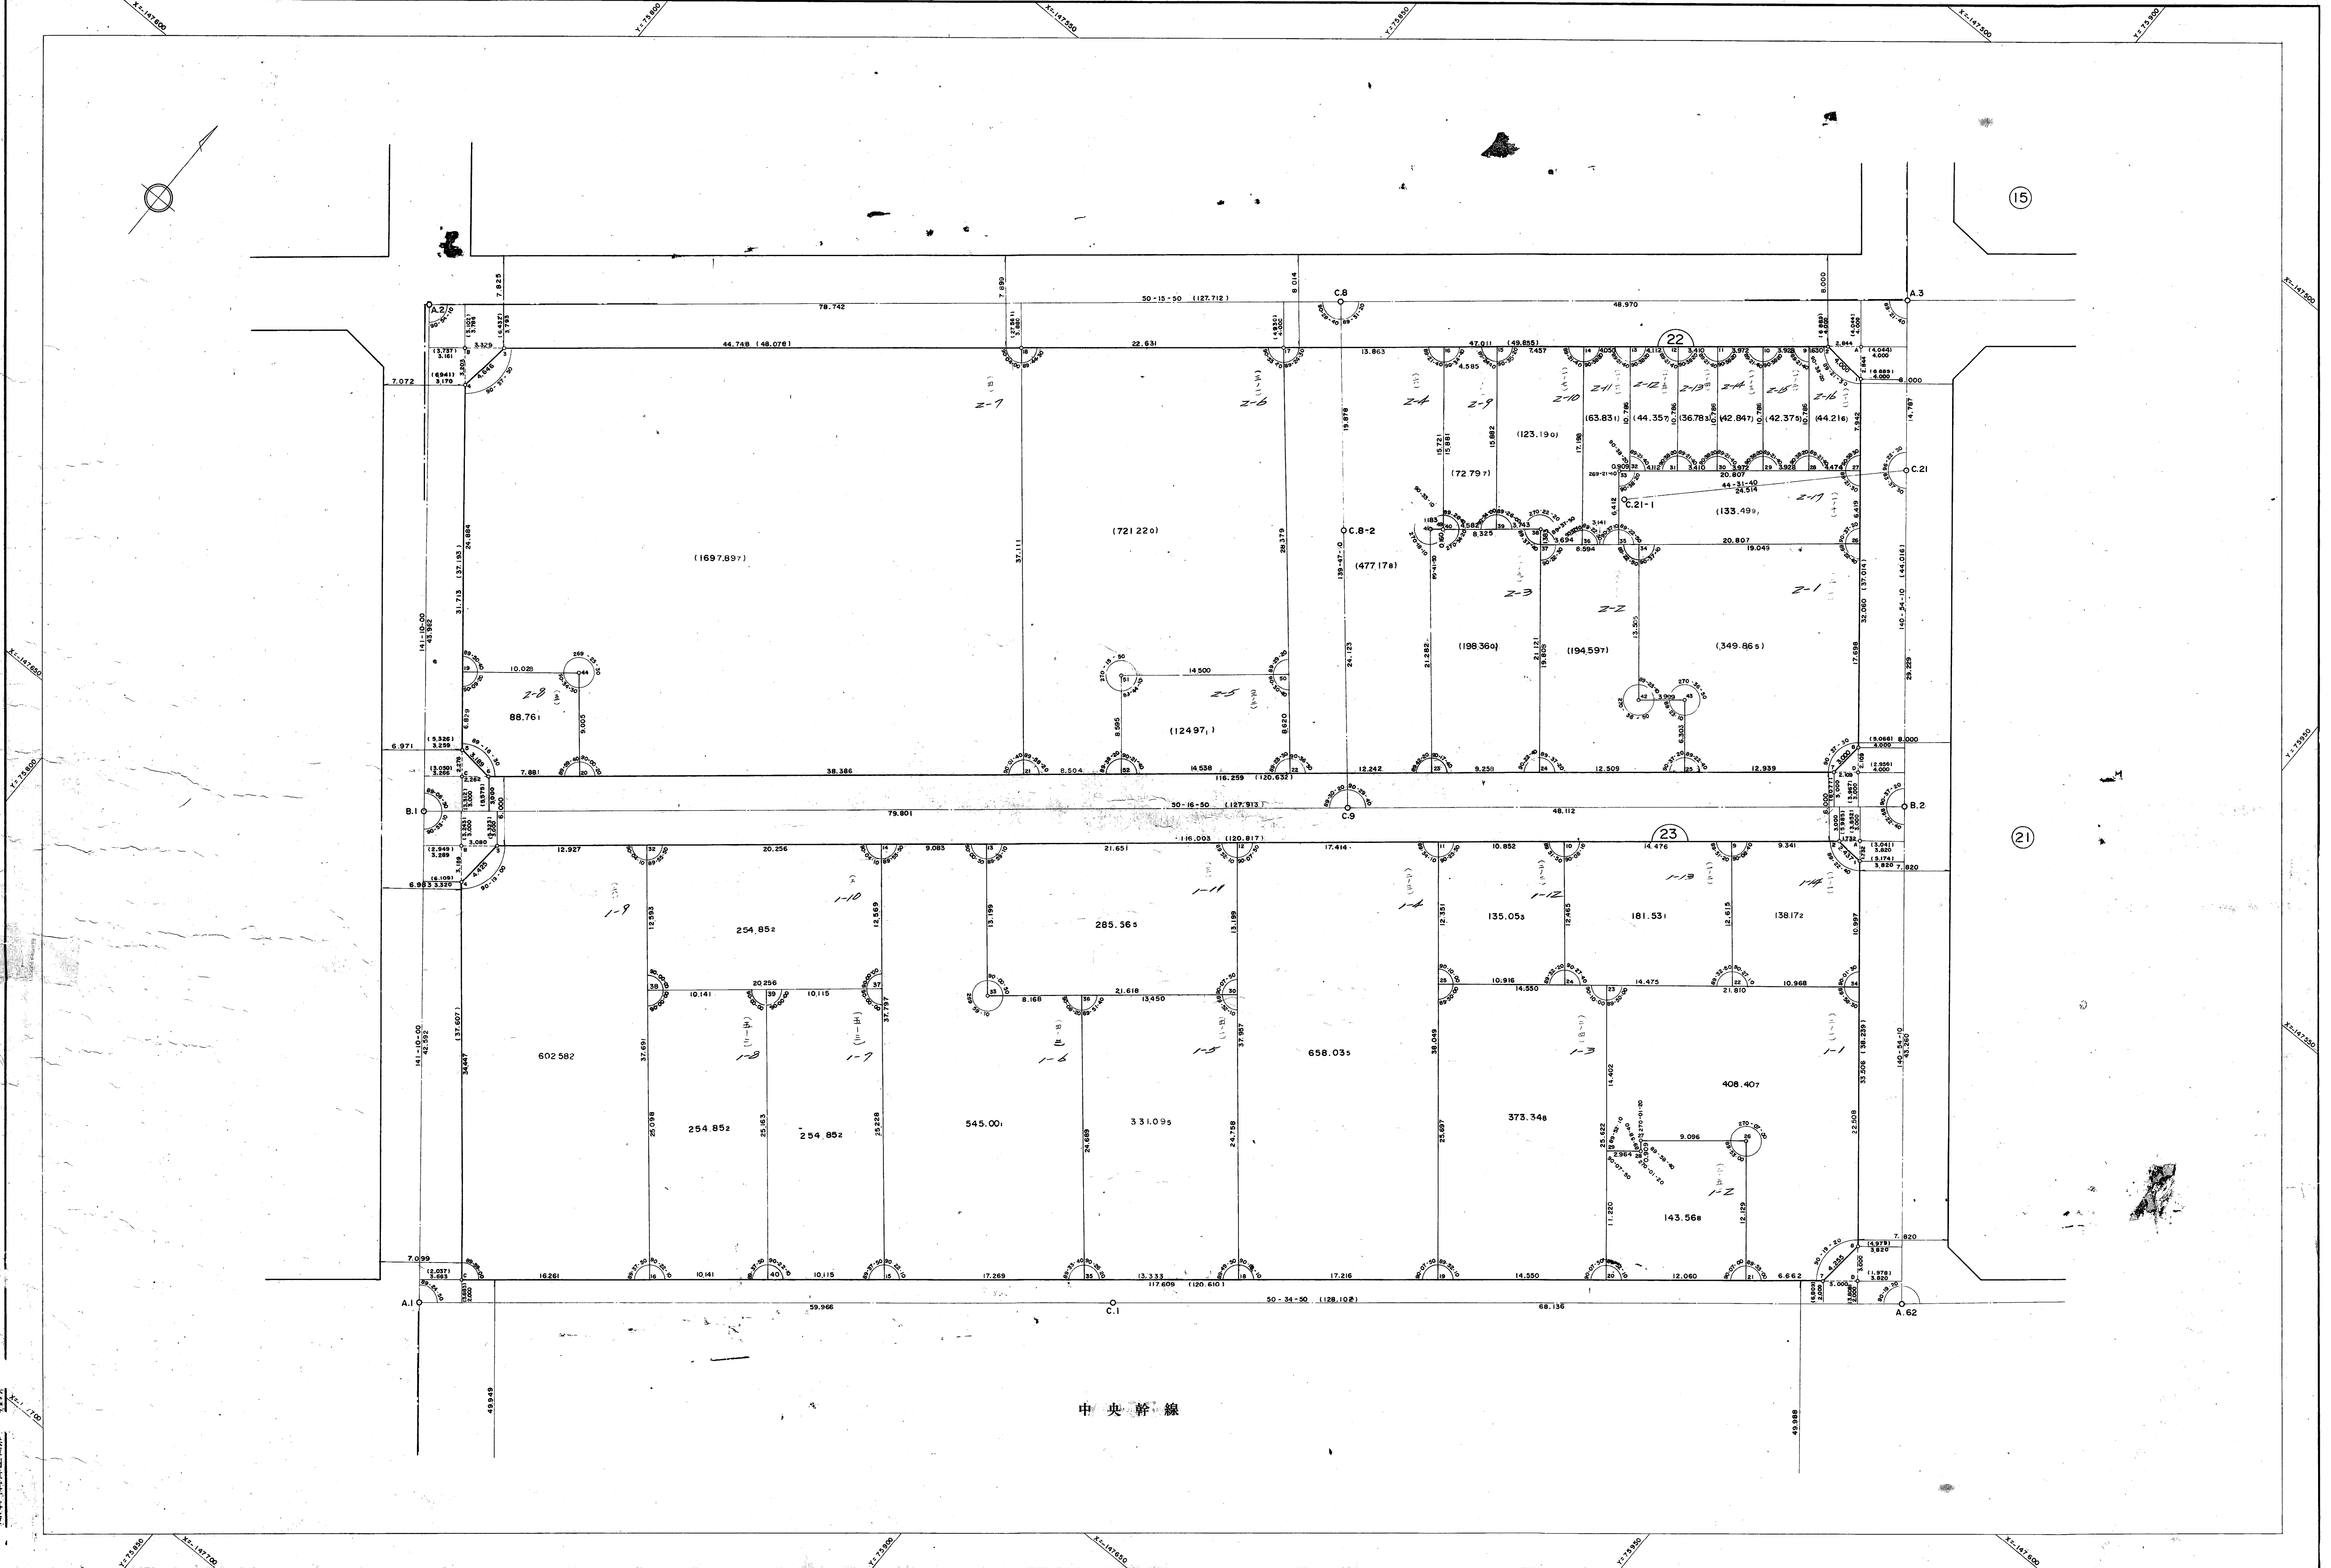

株式会社
兵庫測量事務所