


兵庫地区兵庫駅前2換地区16-1,16-2街区画地確定測量原図

地番区域	神戸市兵庫区	番号		縮尺	1:250	平面直角座標系の名称又は記号	第 Ⅶ	作成年月日	昭和 年 月 日
------	--------	----	--	----	-------	----------------	-----	-------	----------

取扱注意
この資料は、土地区画整理事業に伴う換地処分時の測量
成果（日本測地系）ですので、あくまで参考資料として、
取り扱ってください。

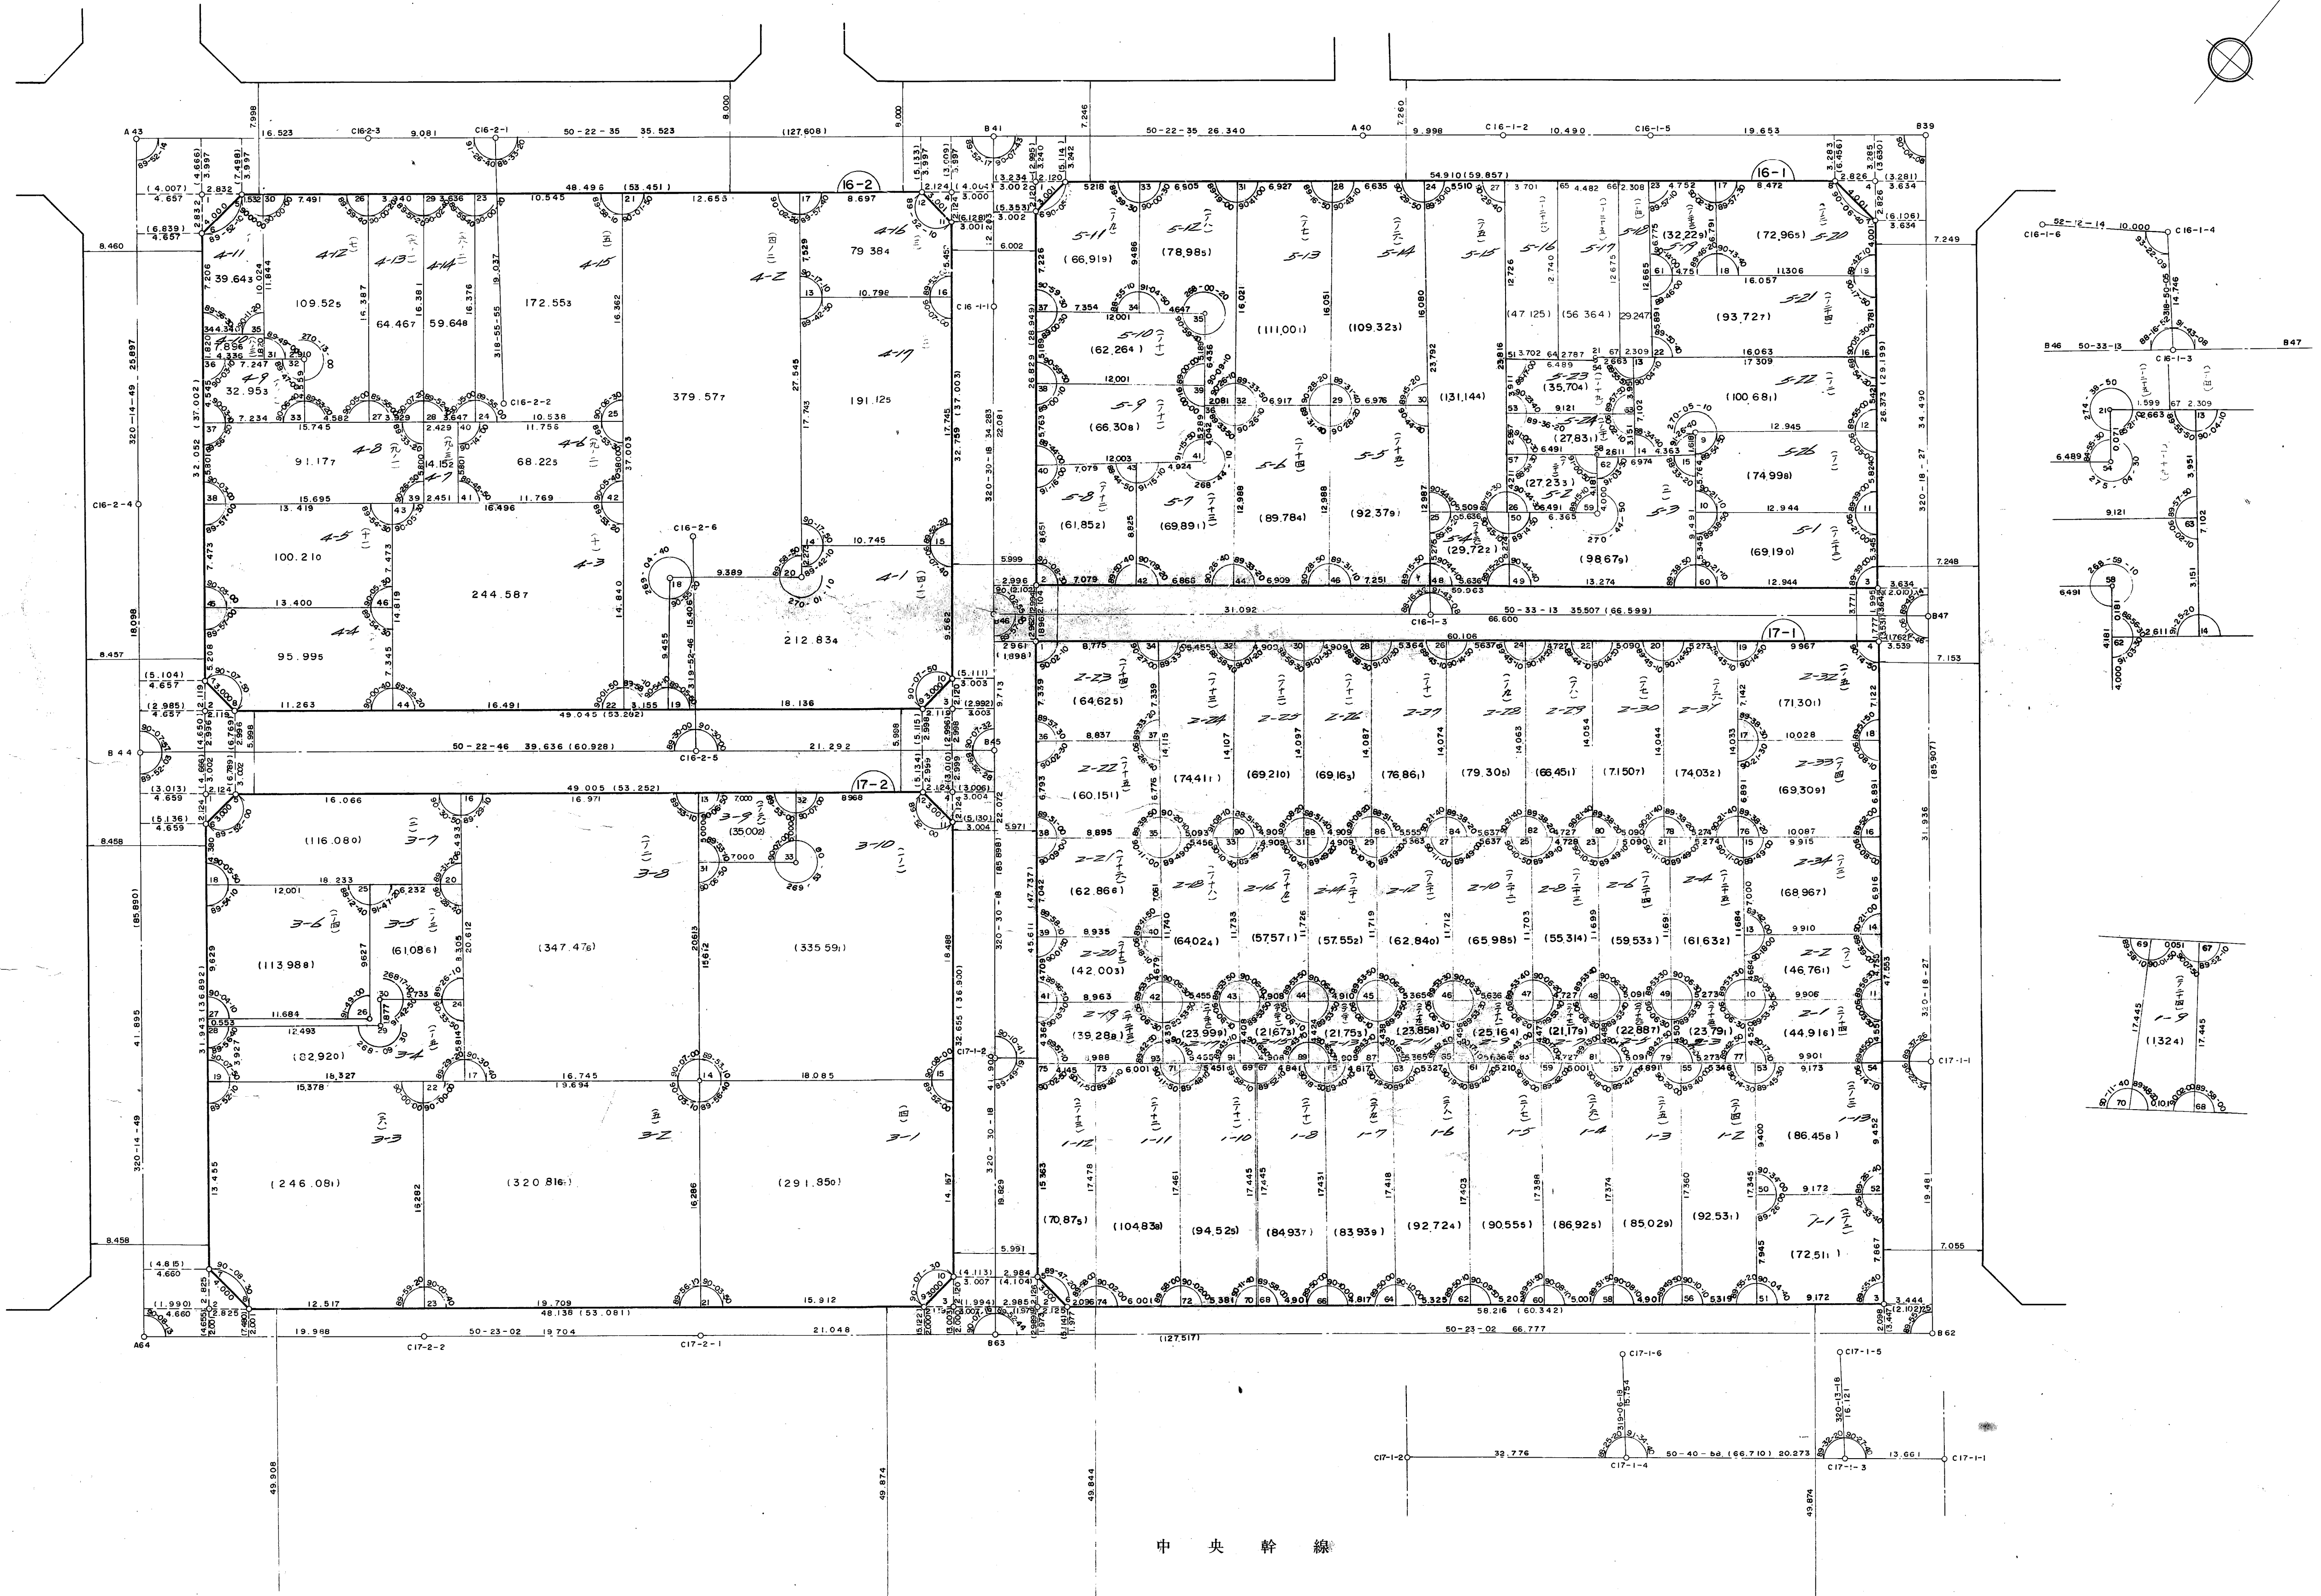

中央幹線