


生田地区国鉄用地 81 BLOCK 確定測量原図

国鉄元町駅附近～花隔通

地番区域	神戸市中央区元町高架通	番号	縮尺	1:500	平面直角座標系	第V
------	-------------	----	----	-------	---------	----

中央区元町高架通1-1 81街区

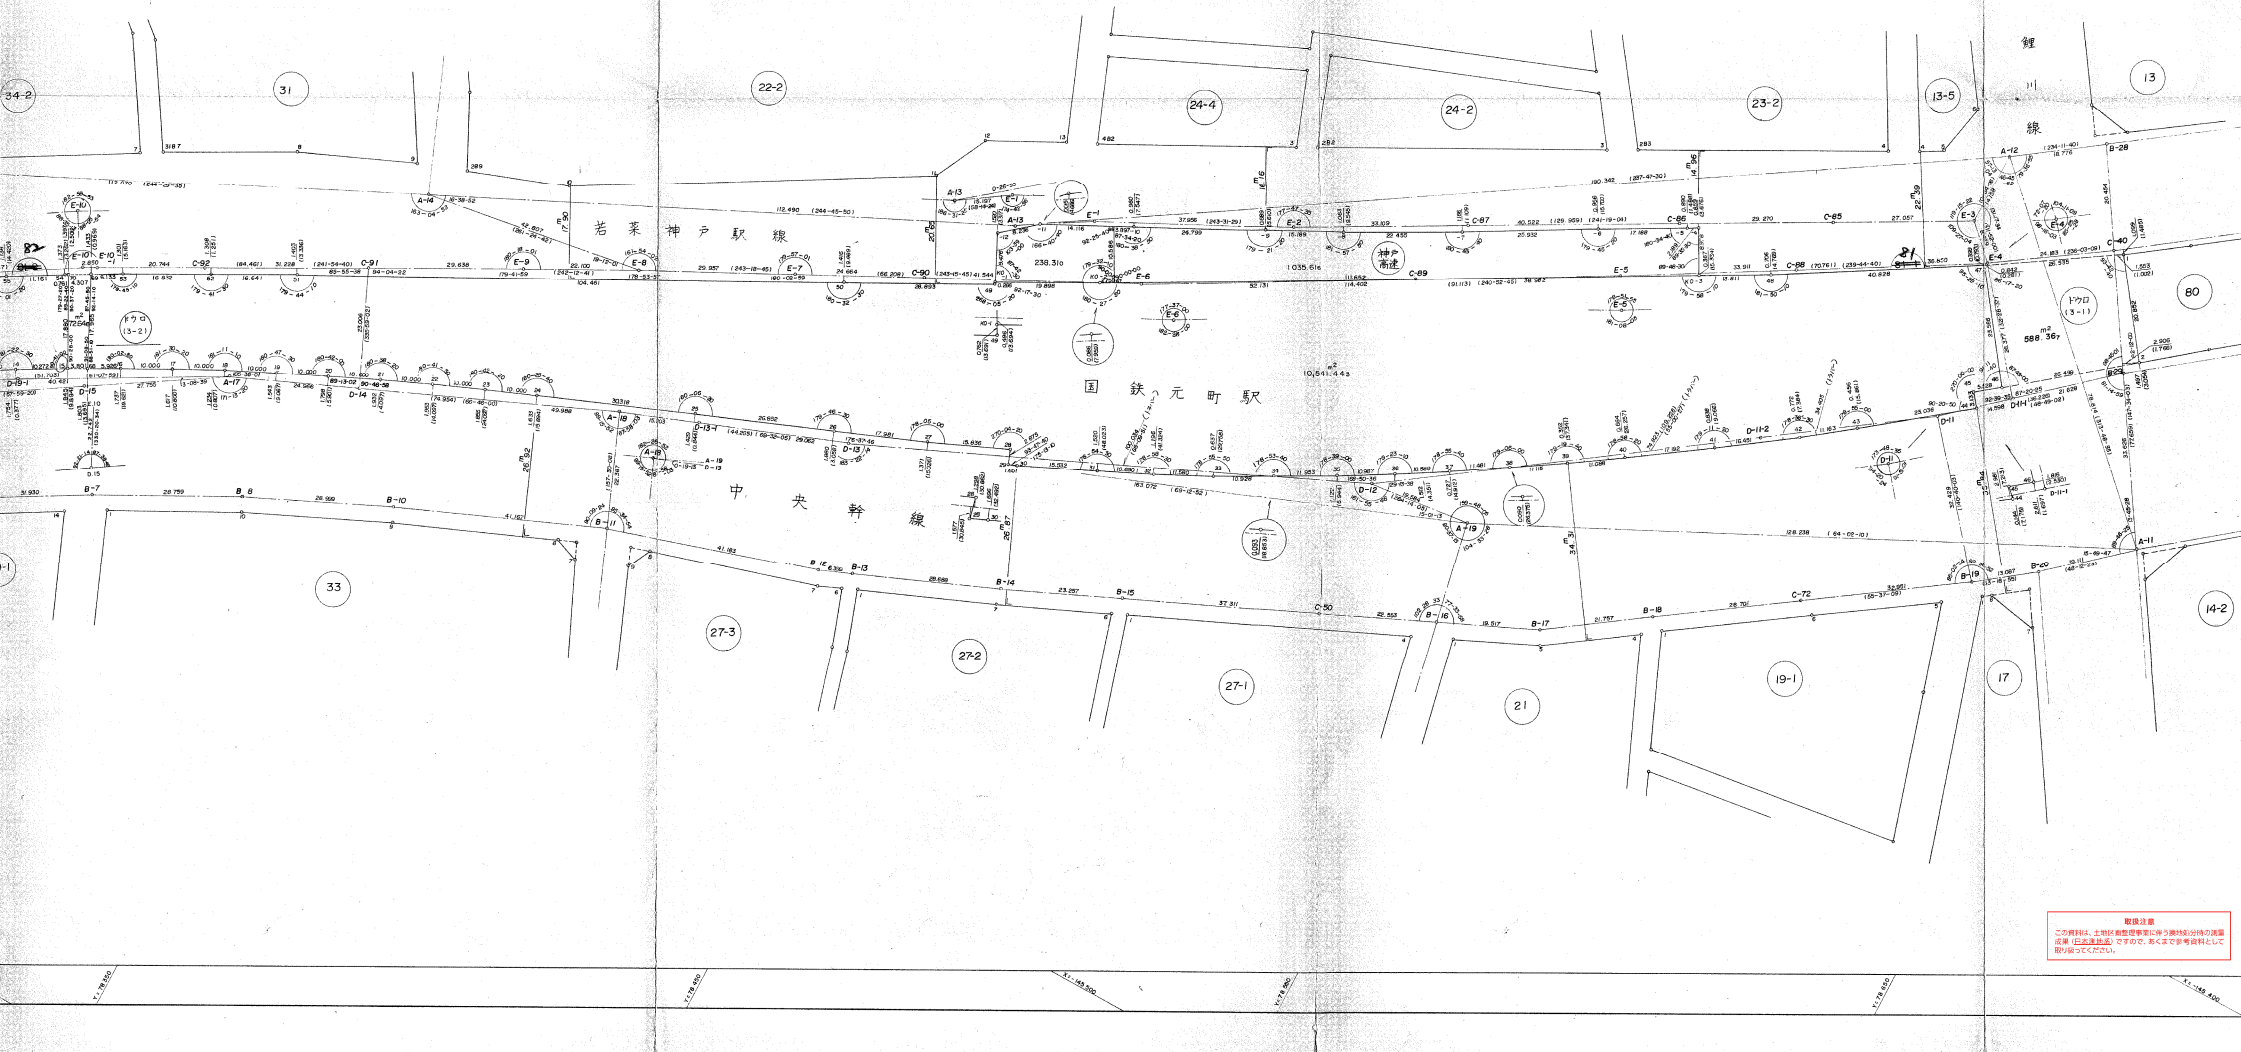

取極注意
図面は、あくまで参考資料として
取り扱ってください。