


この資料は、土地区画整理事業に伴う換地処分時の測量成果(日本測地系)ですので、あくまで参考資料として取り扱ってください。

地番区域	神戸市灘区灘北通1・2丁目	番号		縮尺	1:250	平面直角座標系	第V	作成年月日	平成10年12月日
------	---------------	----	--	----	-------	---------	----	-------	-----------

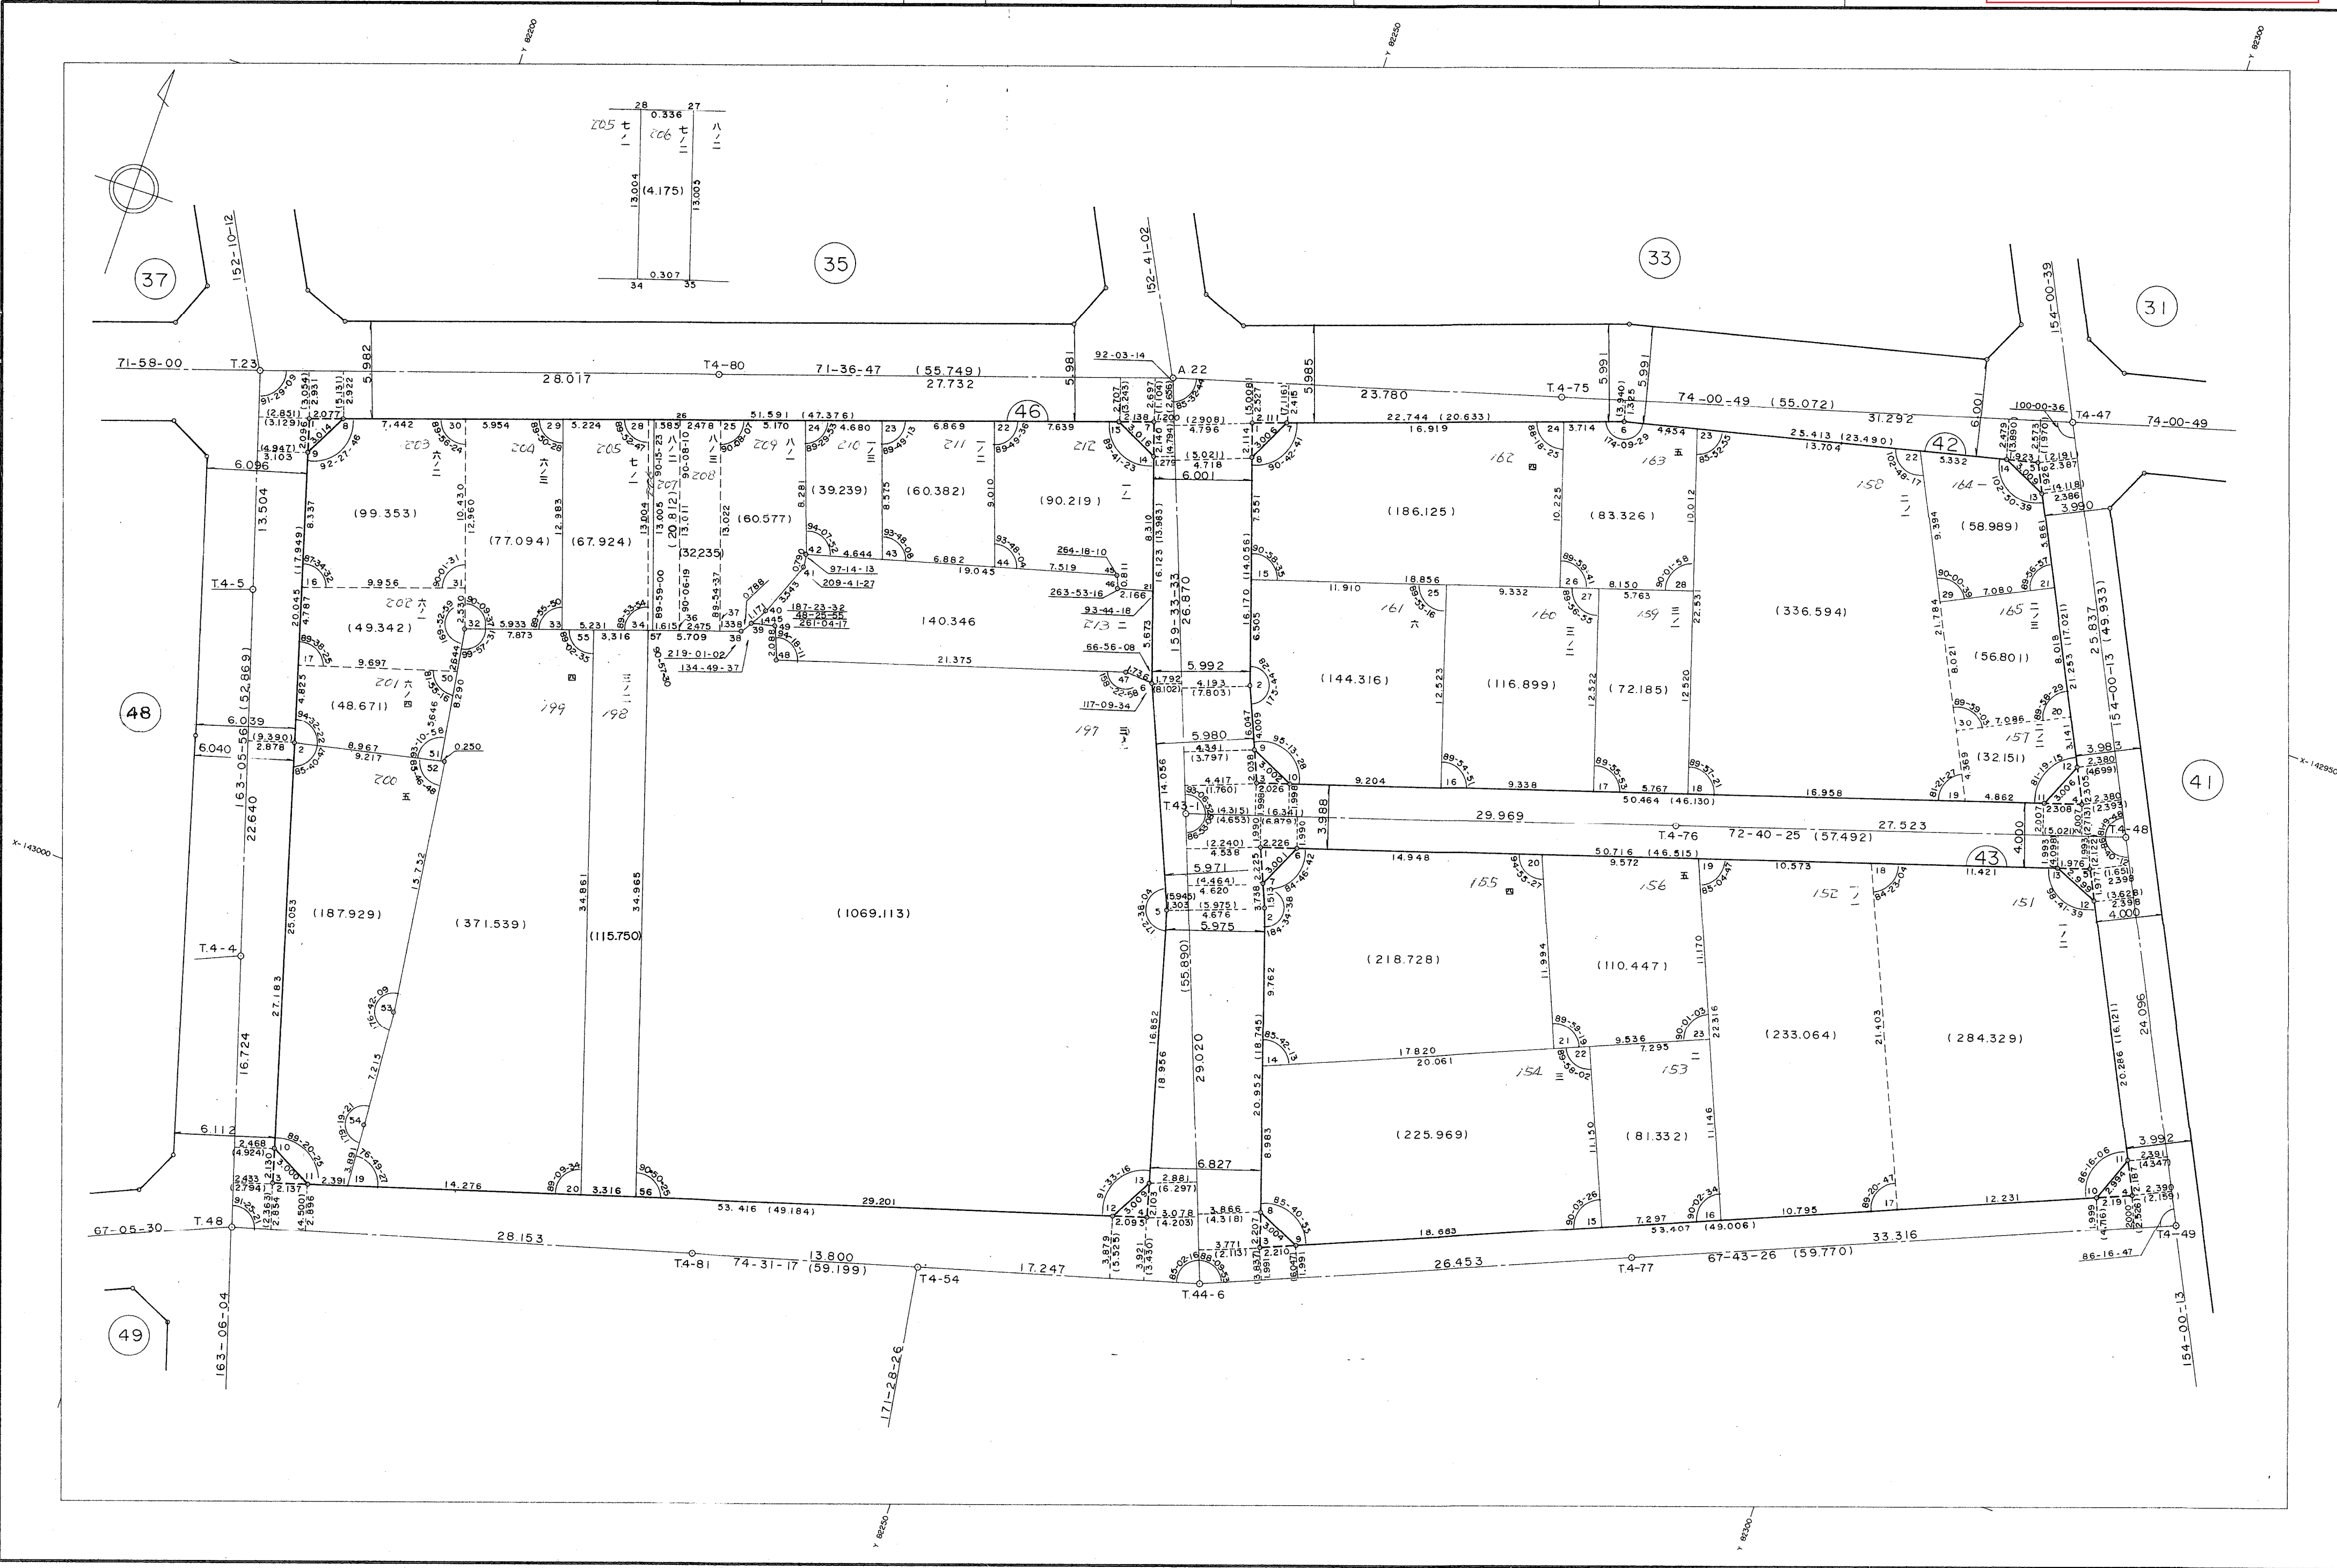

作成機関
株式会社テクノス

計画機関
神戸市都市計画局