


取扱注意  
この資料は、土地区画整理事業に伴う換地処分時の測量成果(日本測地系)ですので、あくまで参考資料として取り扱ってください。

地番区域	神戸市灘区灘北通2丁目	番号	縮尺	1:250	平面直角座標系	第V	作成年月日	平成9年2月日
------	-------------	----	----	-------	---------	----	-------	---------

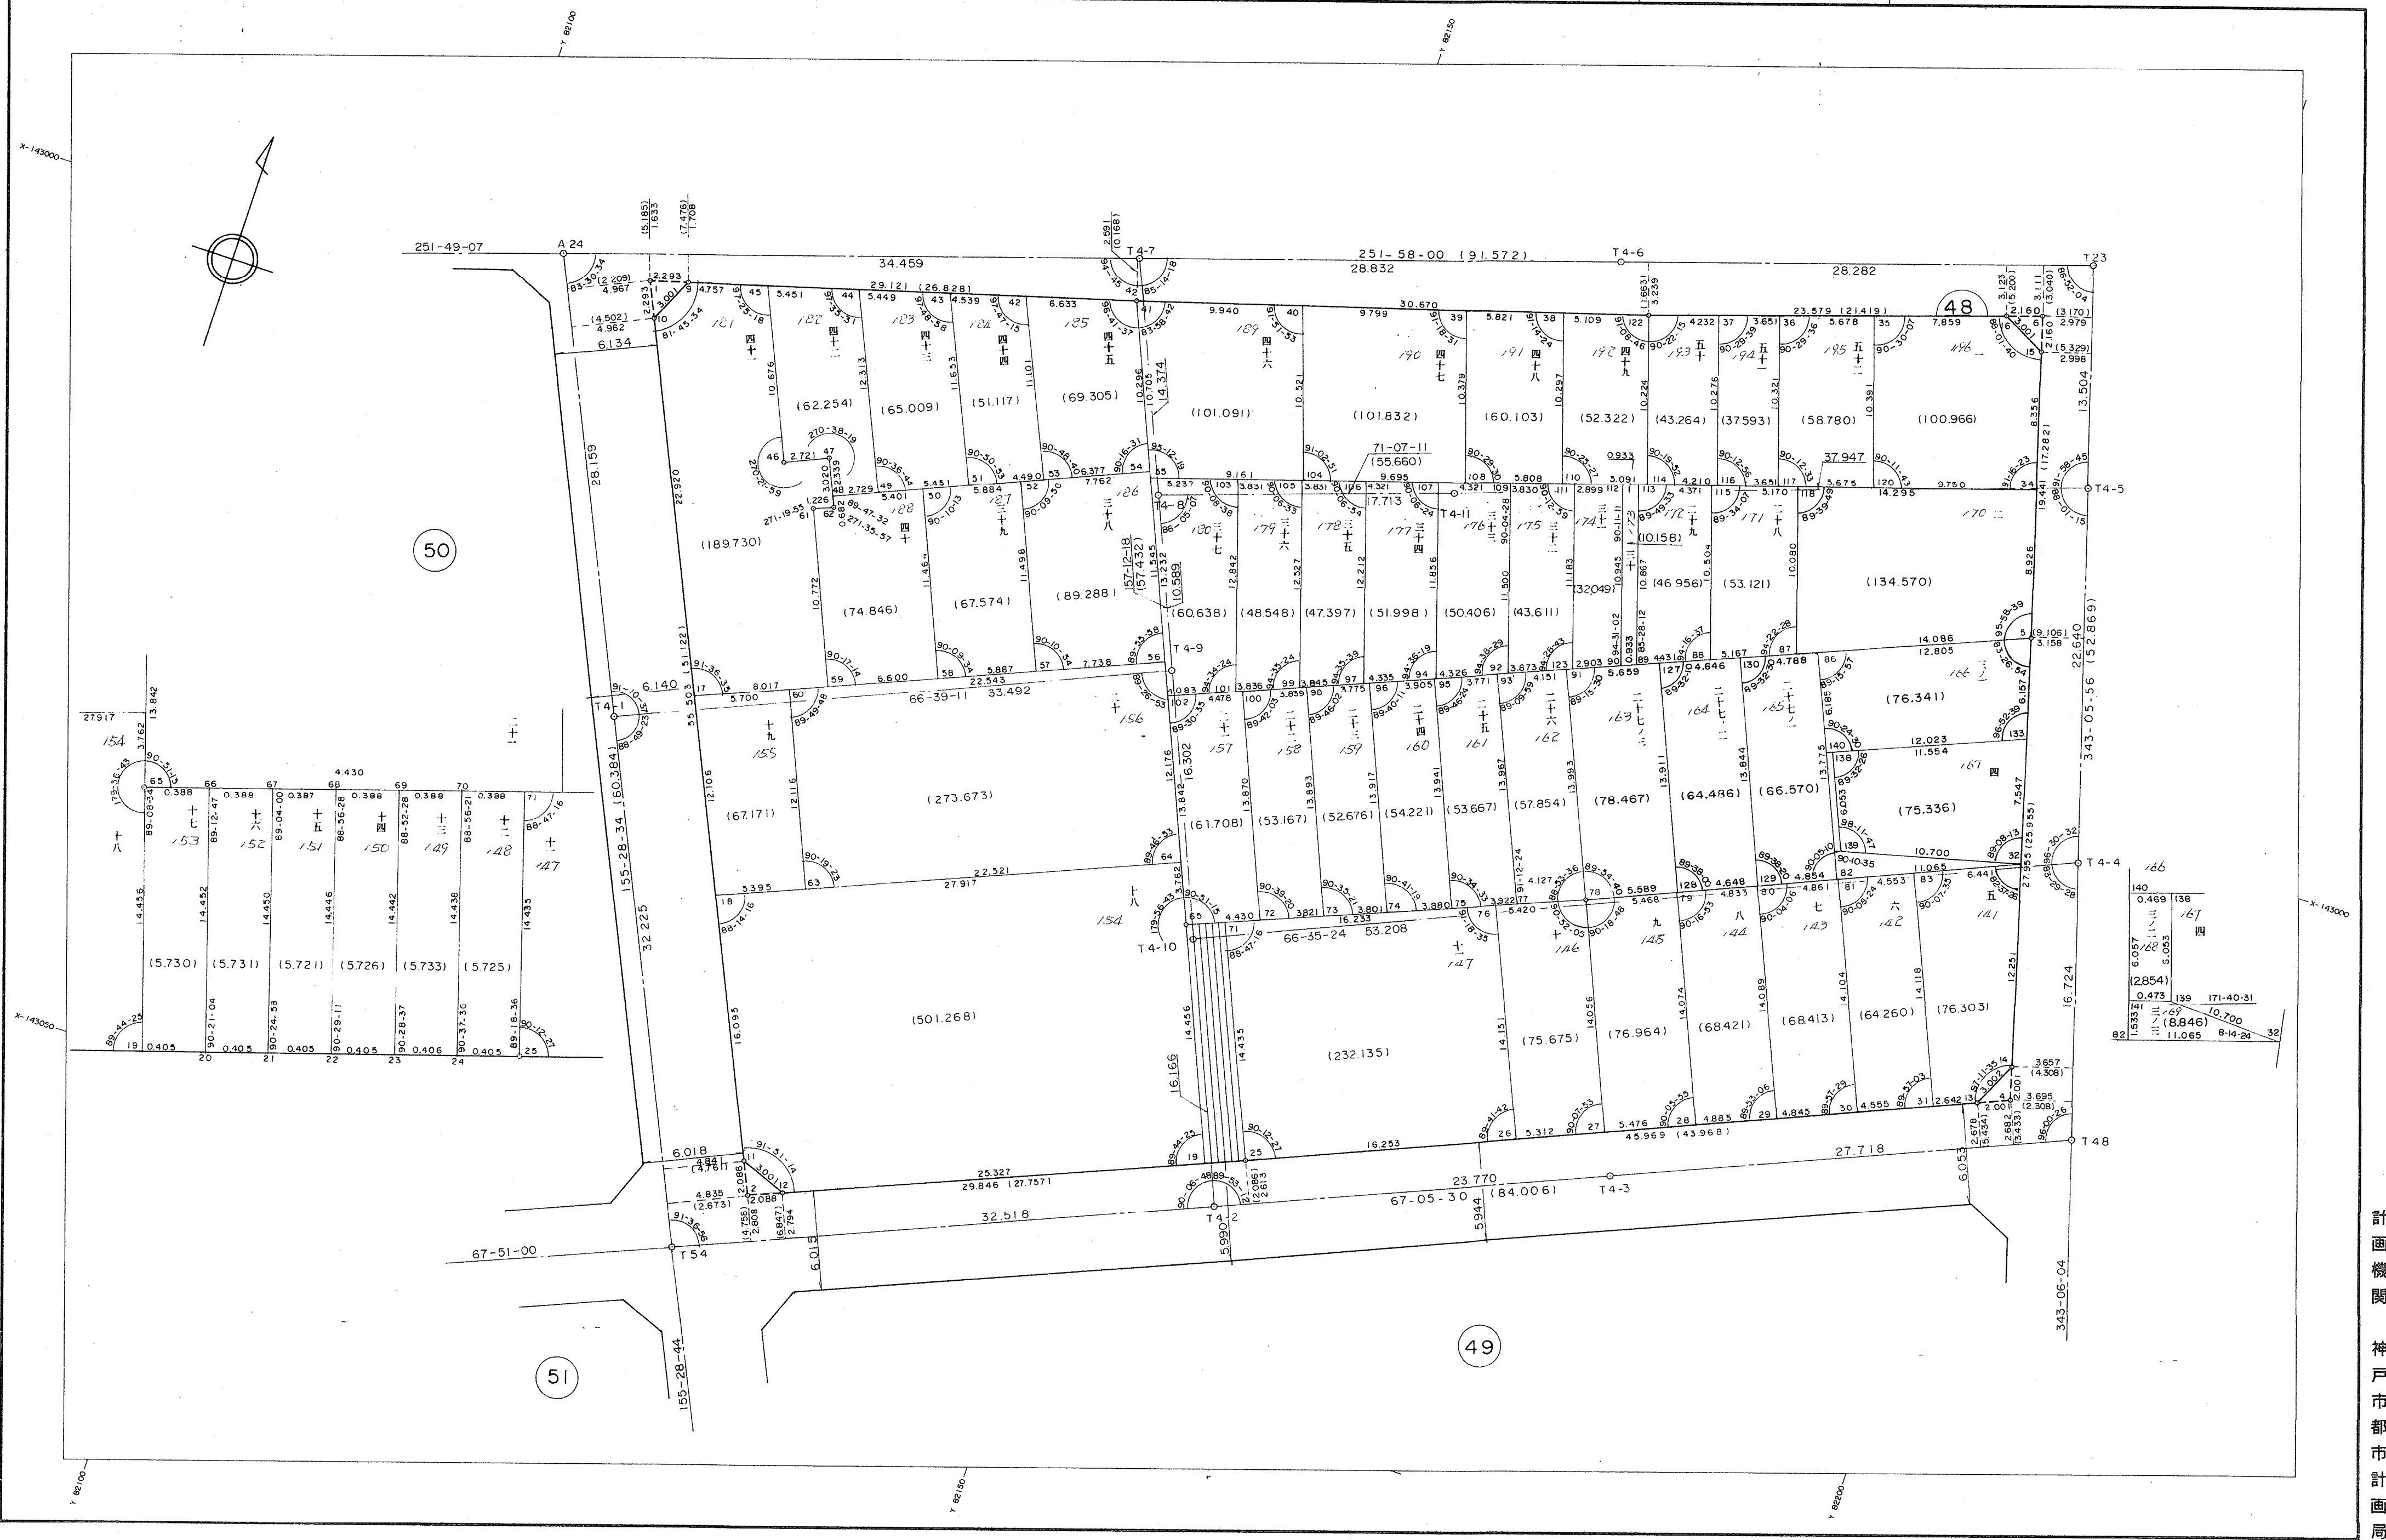

50

49

51

140	0.469	138
6.057	6.053	161
(2854)		四
0.473	139	171-40-31
11.065	10.700	
11.065	8-14-24	32