



取扱注意
この資料は、土地区画整理事業に伴う換地処分額の測量
成果（日本測地系）ですので、あくまで参考資料として
取り扱ってください。

確定測量原図

稗田換地区 55街区 縮尺 1:300

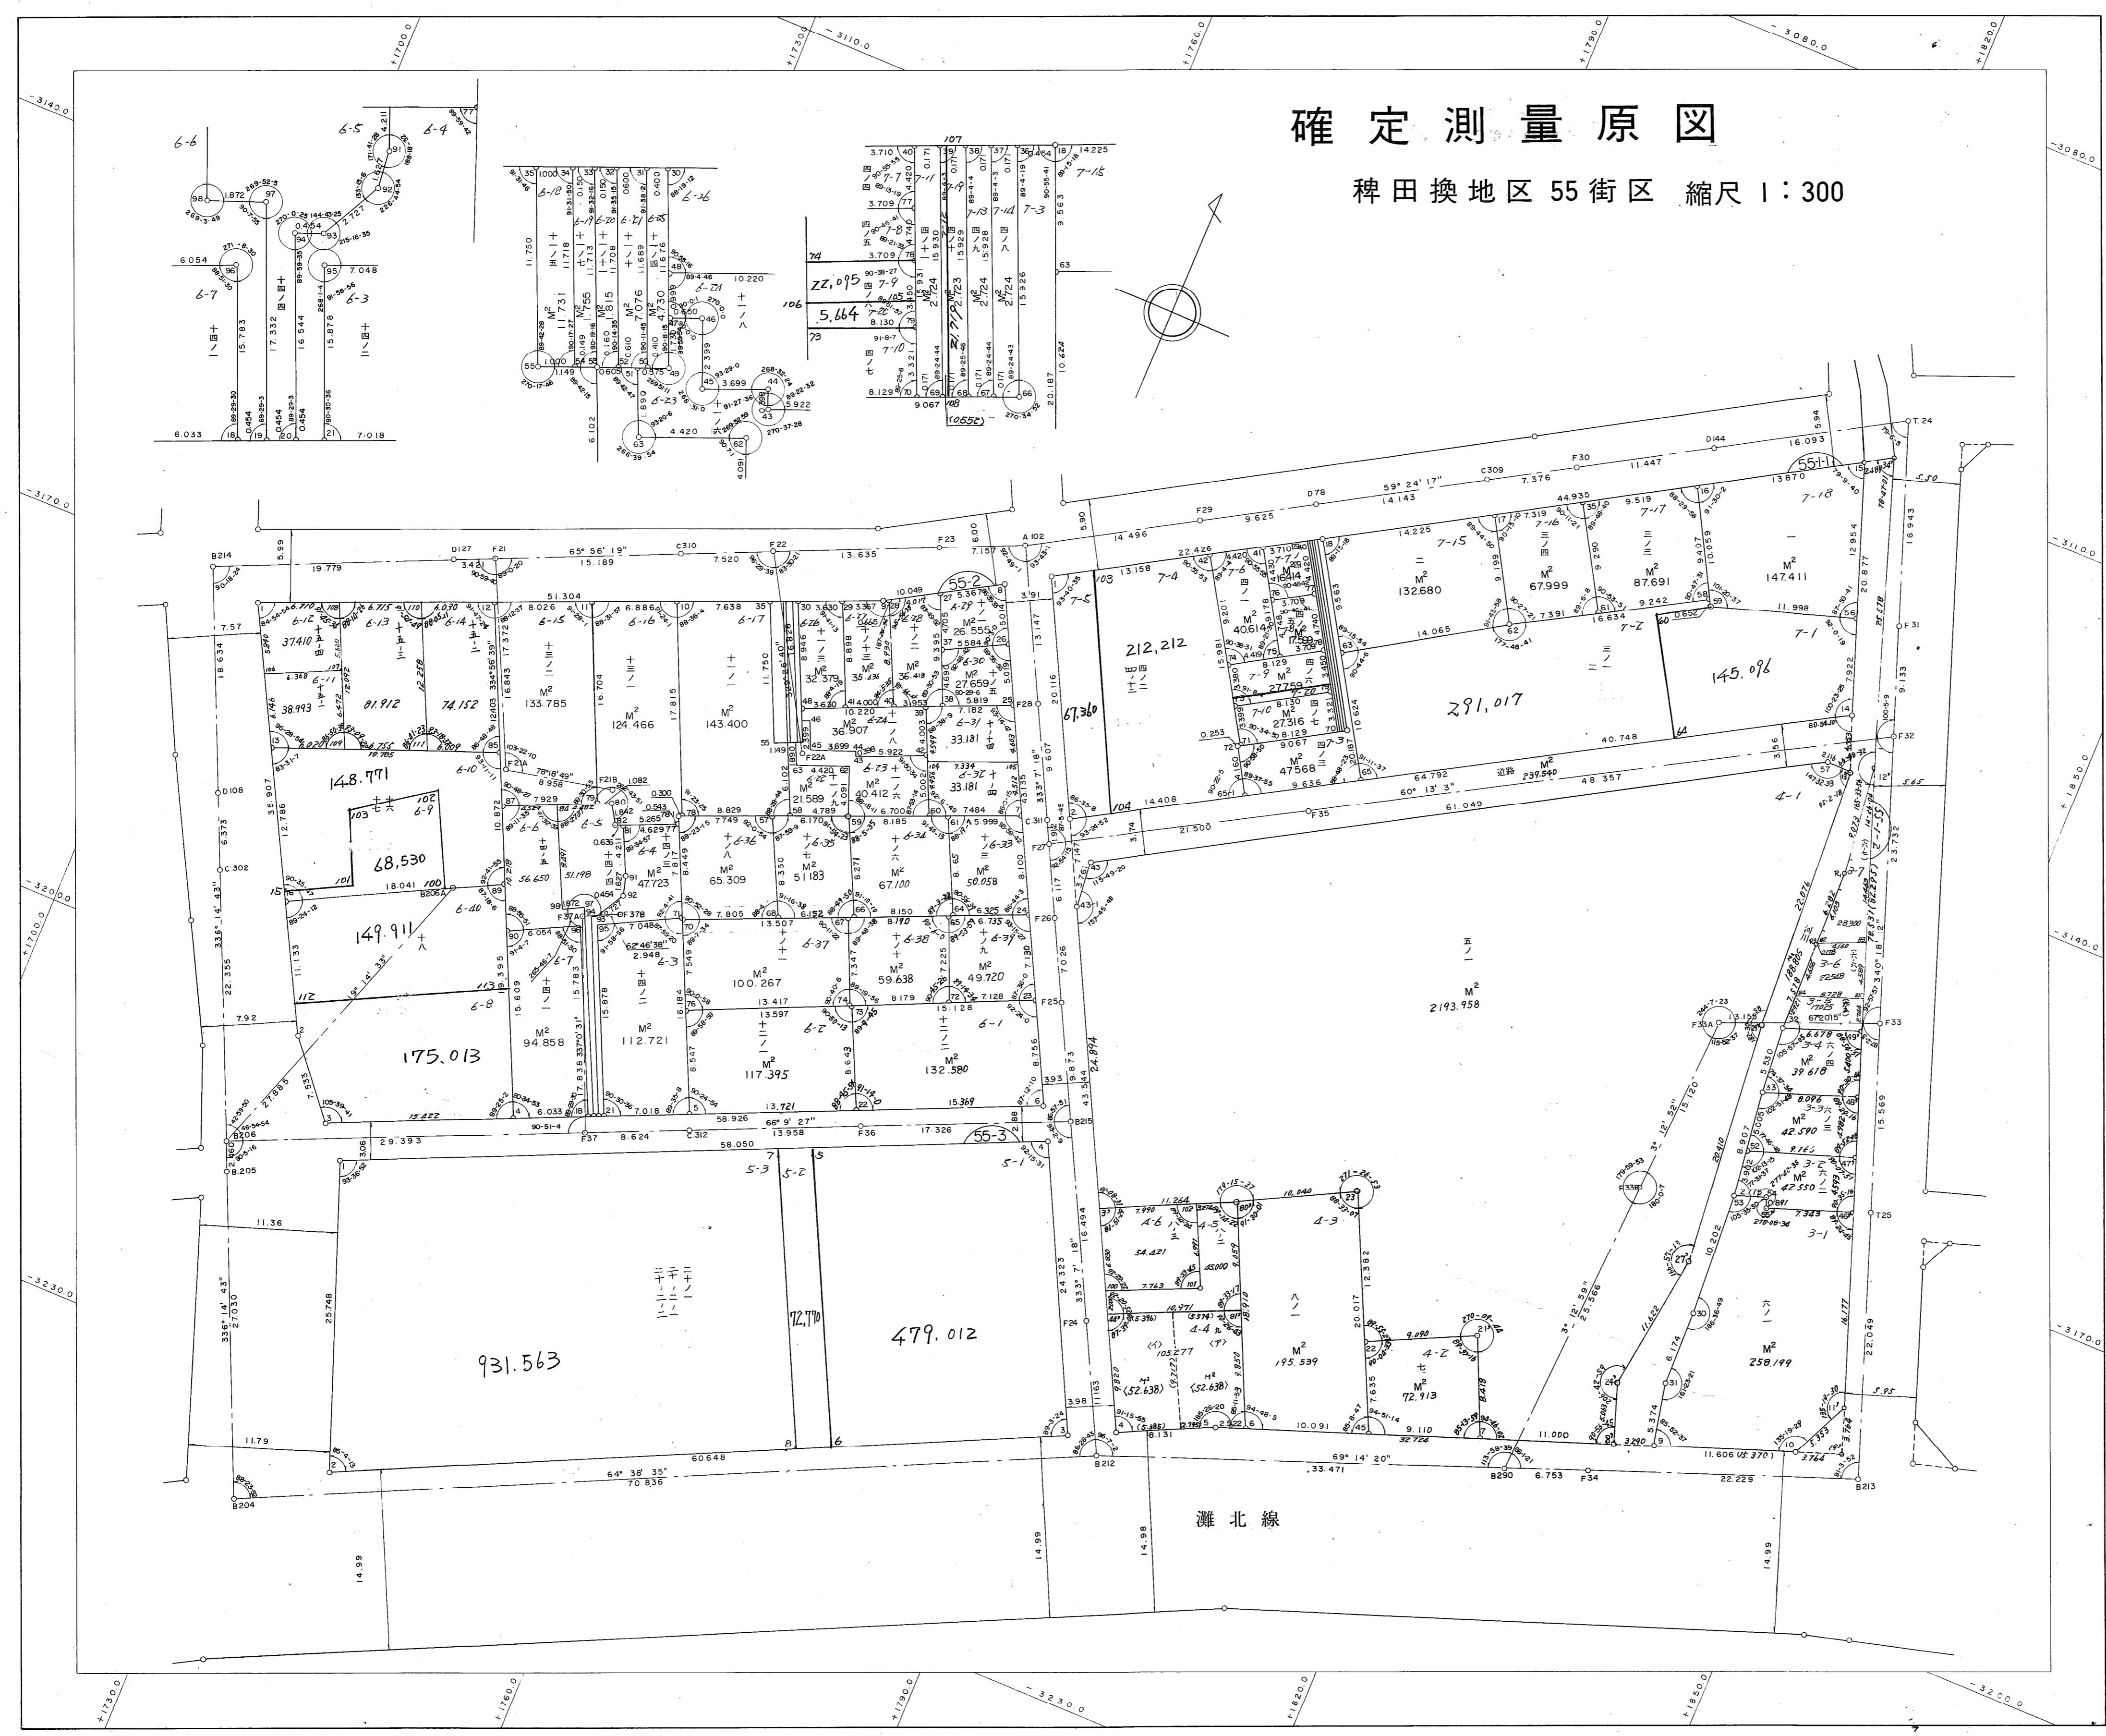

灘北線

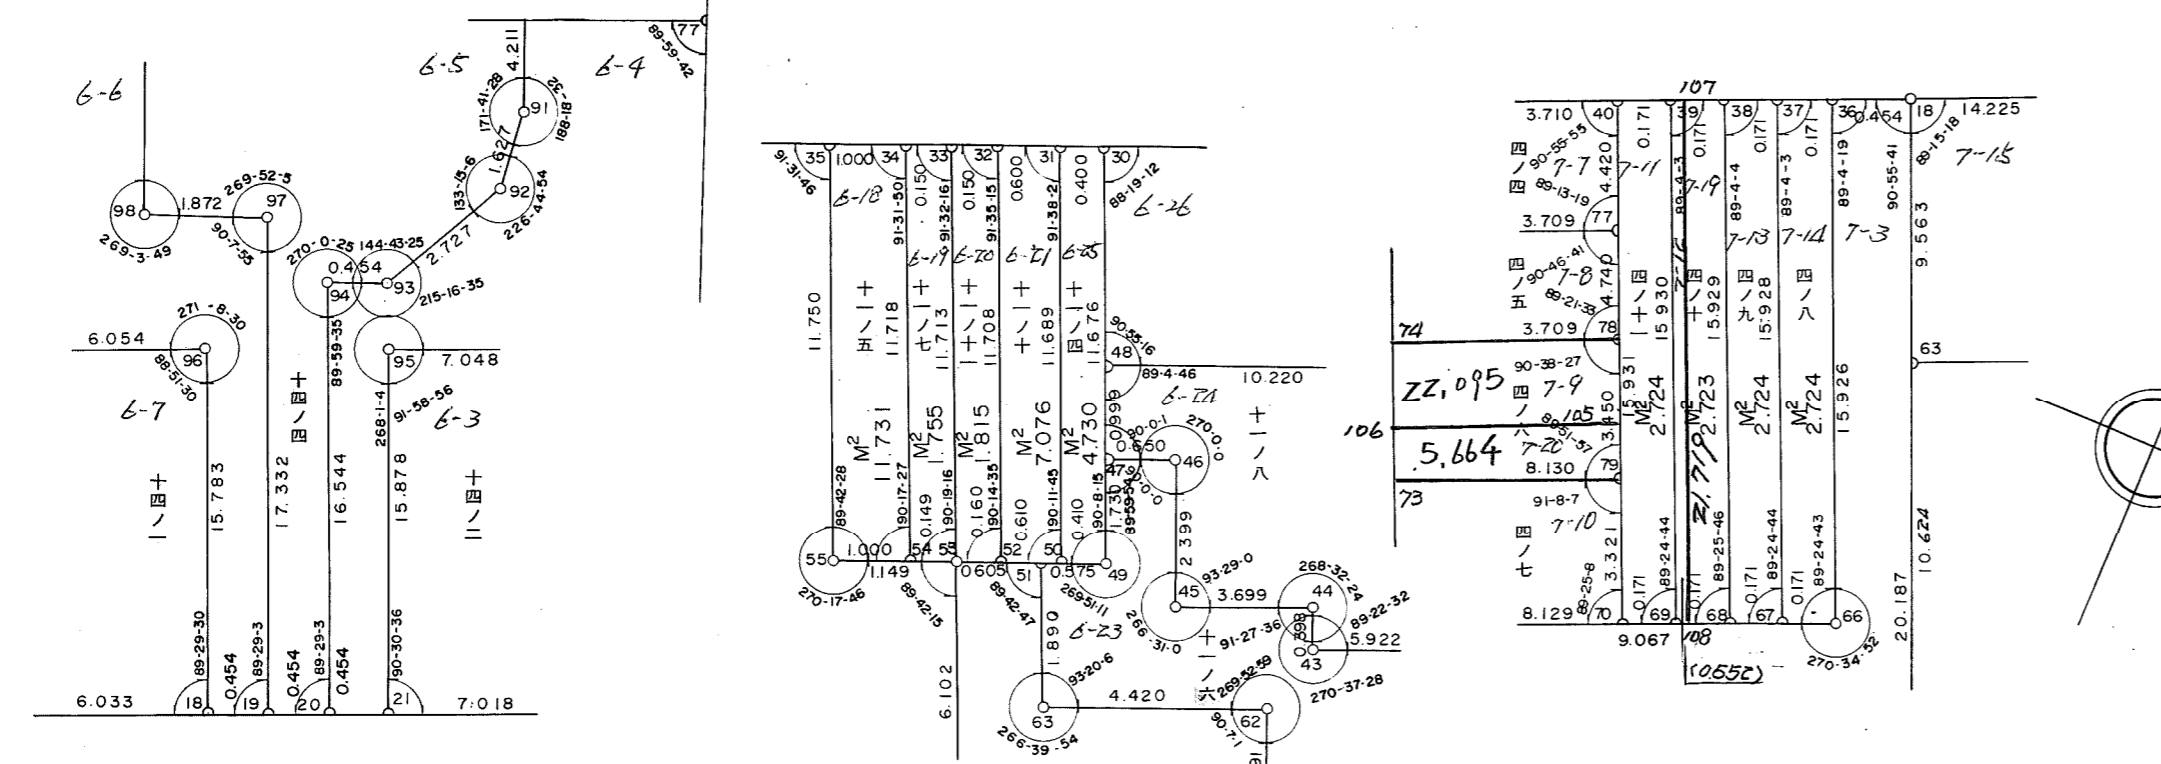

931.563

479.012

291.017

145.076

175.013

149.911

68.530

148.771

212.212

67.360

132.680

87.691

147.411

14.225

3.710

3.709

3.709

