


取扱注意
この資料は、土地整理事業に伴う換地処分時の測量
成果（日本測地系）ですので、あくまで参考資料として
取り扱ってください。

確定測量原図

縮尺 三百分ノ一

神戸市長田区長楽町2丁目

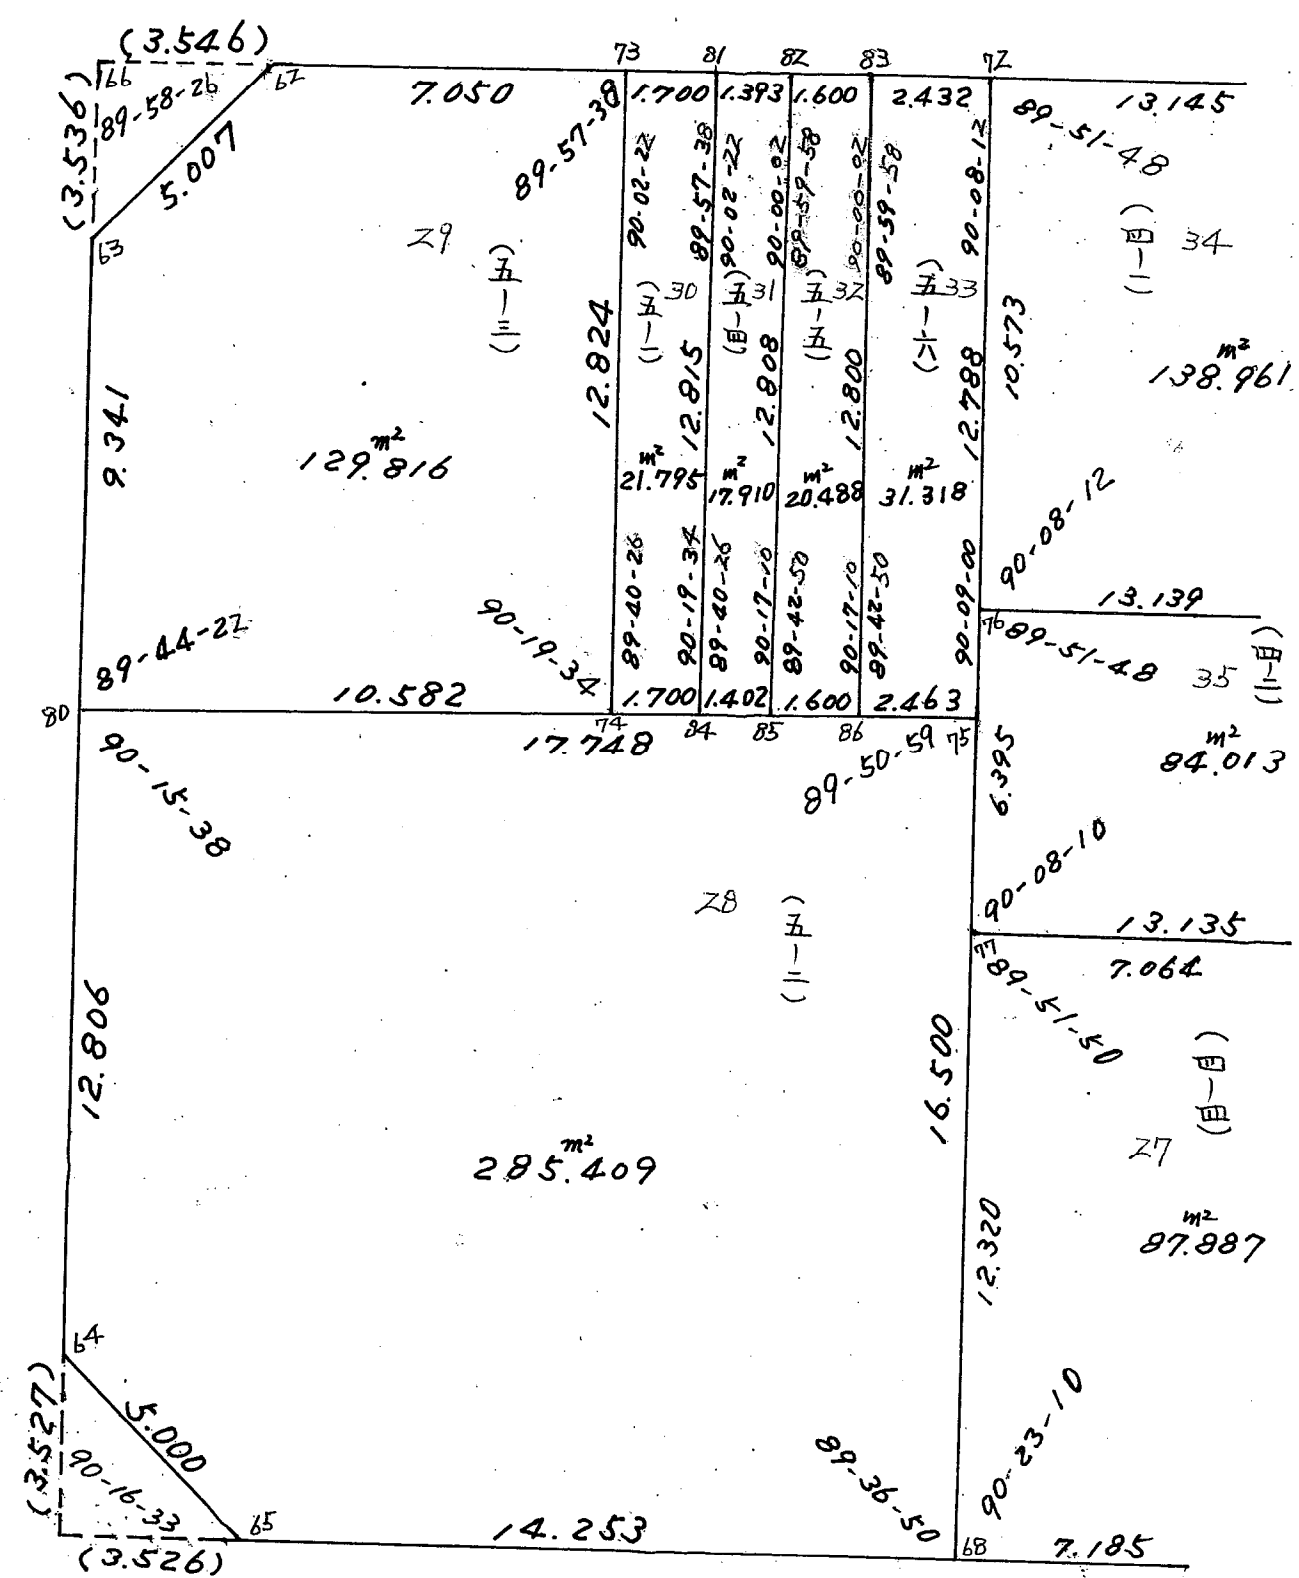

JR鷹取駅

省線沿神戸駅横断線

駒ヶ林鷹取線

至明石 ← JR山陽本線 → 至神戸

