
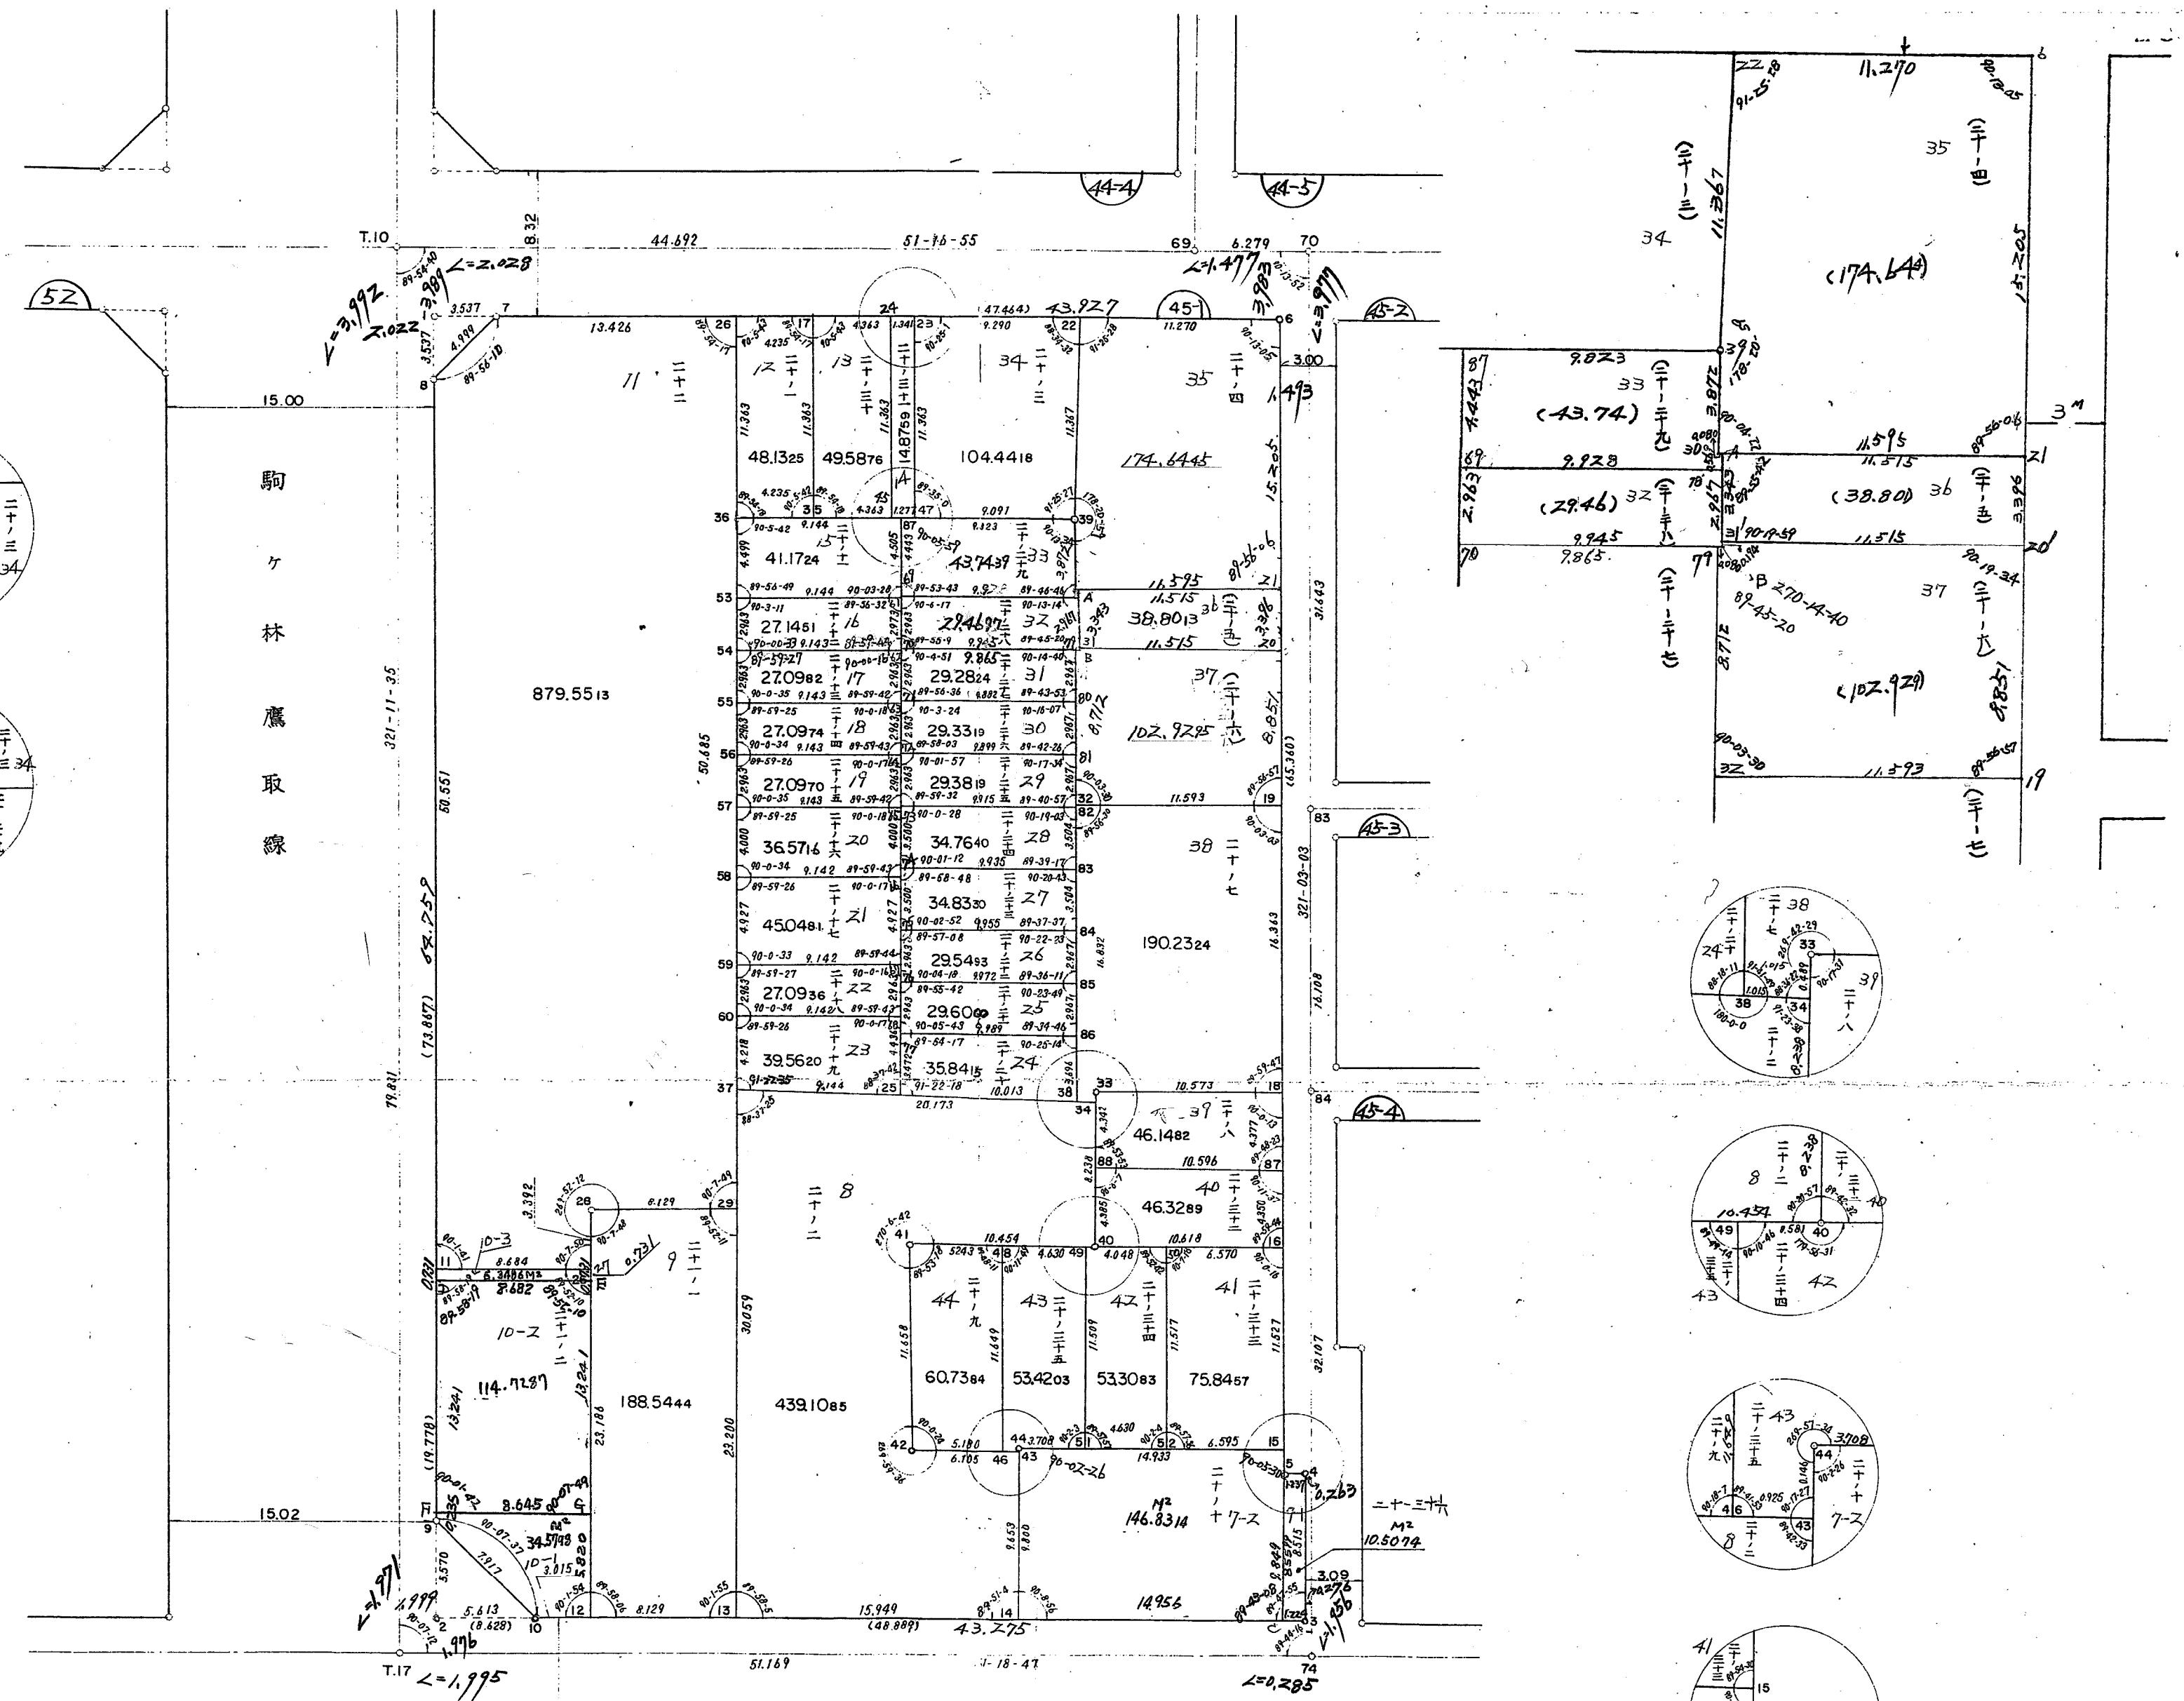
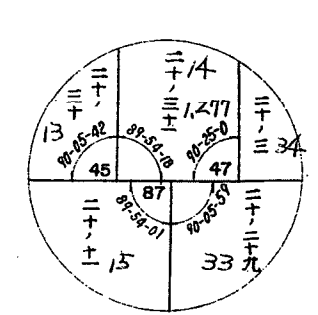
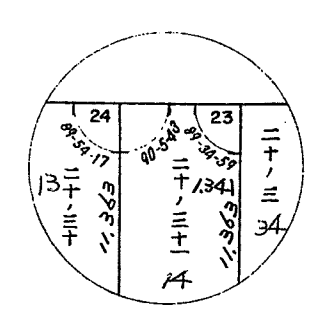


取扱注意
この資料は、土地区画整理事業に伴う換地処分時の測量
成果（日本測地系）ですので、あくまで参考資料として
取り扱ってください。

確定測量原図

松野海運換地区45街区

縮尺 三百分ノ一

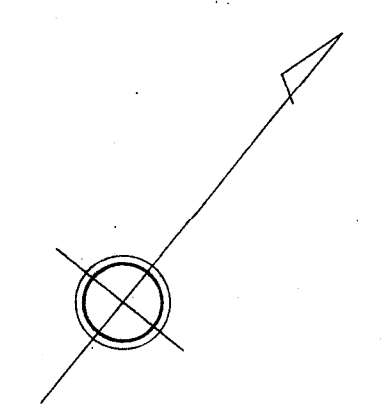

浜手幹線