


画地確定測量原図 松野海運換地図 45街区

地番区域	神戸市長田区	番号		縮尺	1:300	平面直角座標系の名称又は記号	第	作成年月日	昭和 年 月 日
------	--------	----	--	----	-------	----------------	---	-------	----------

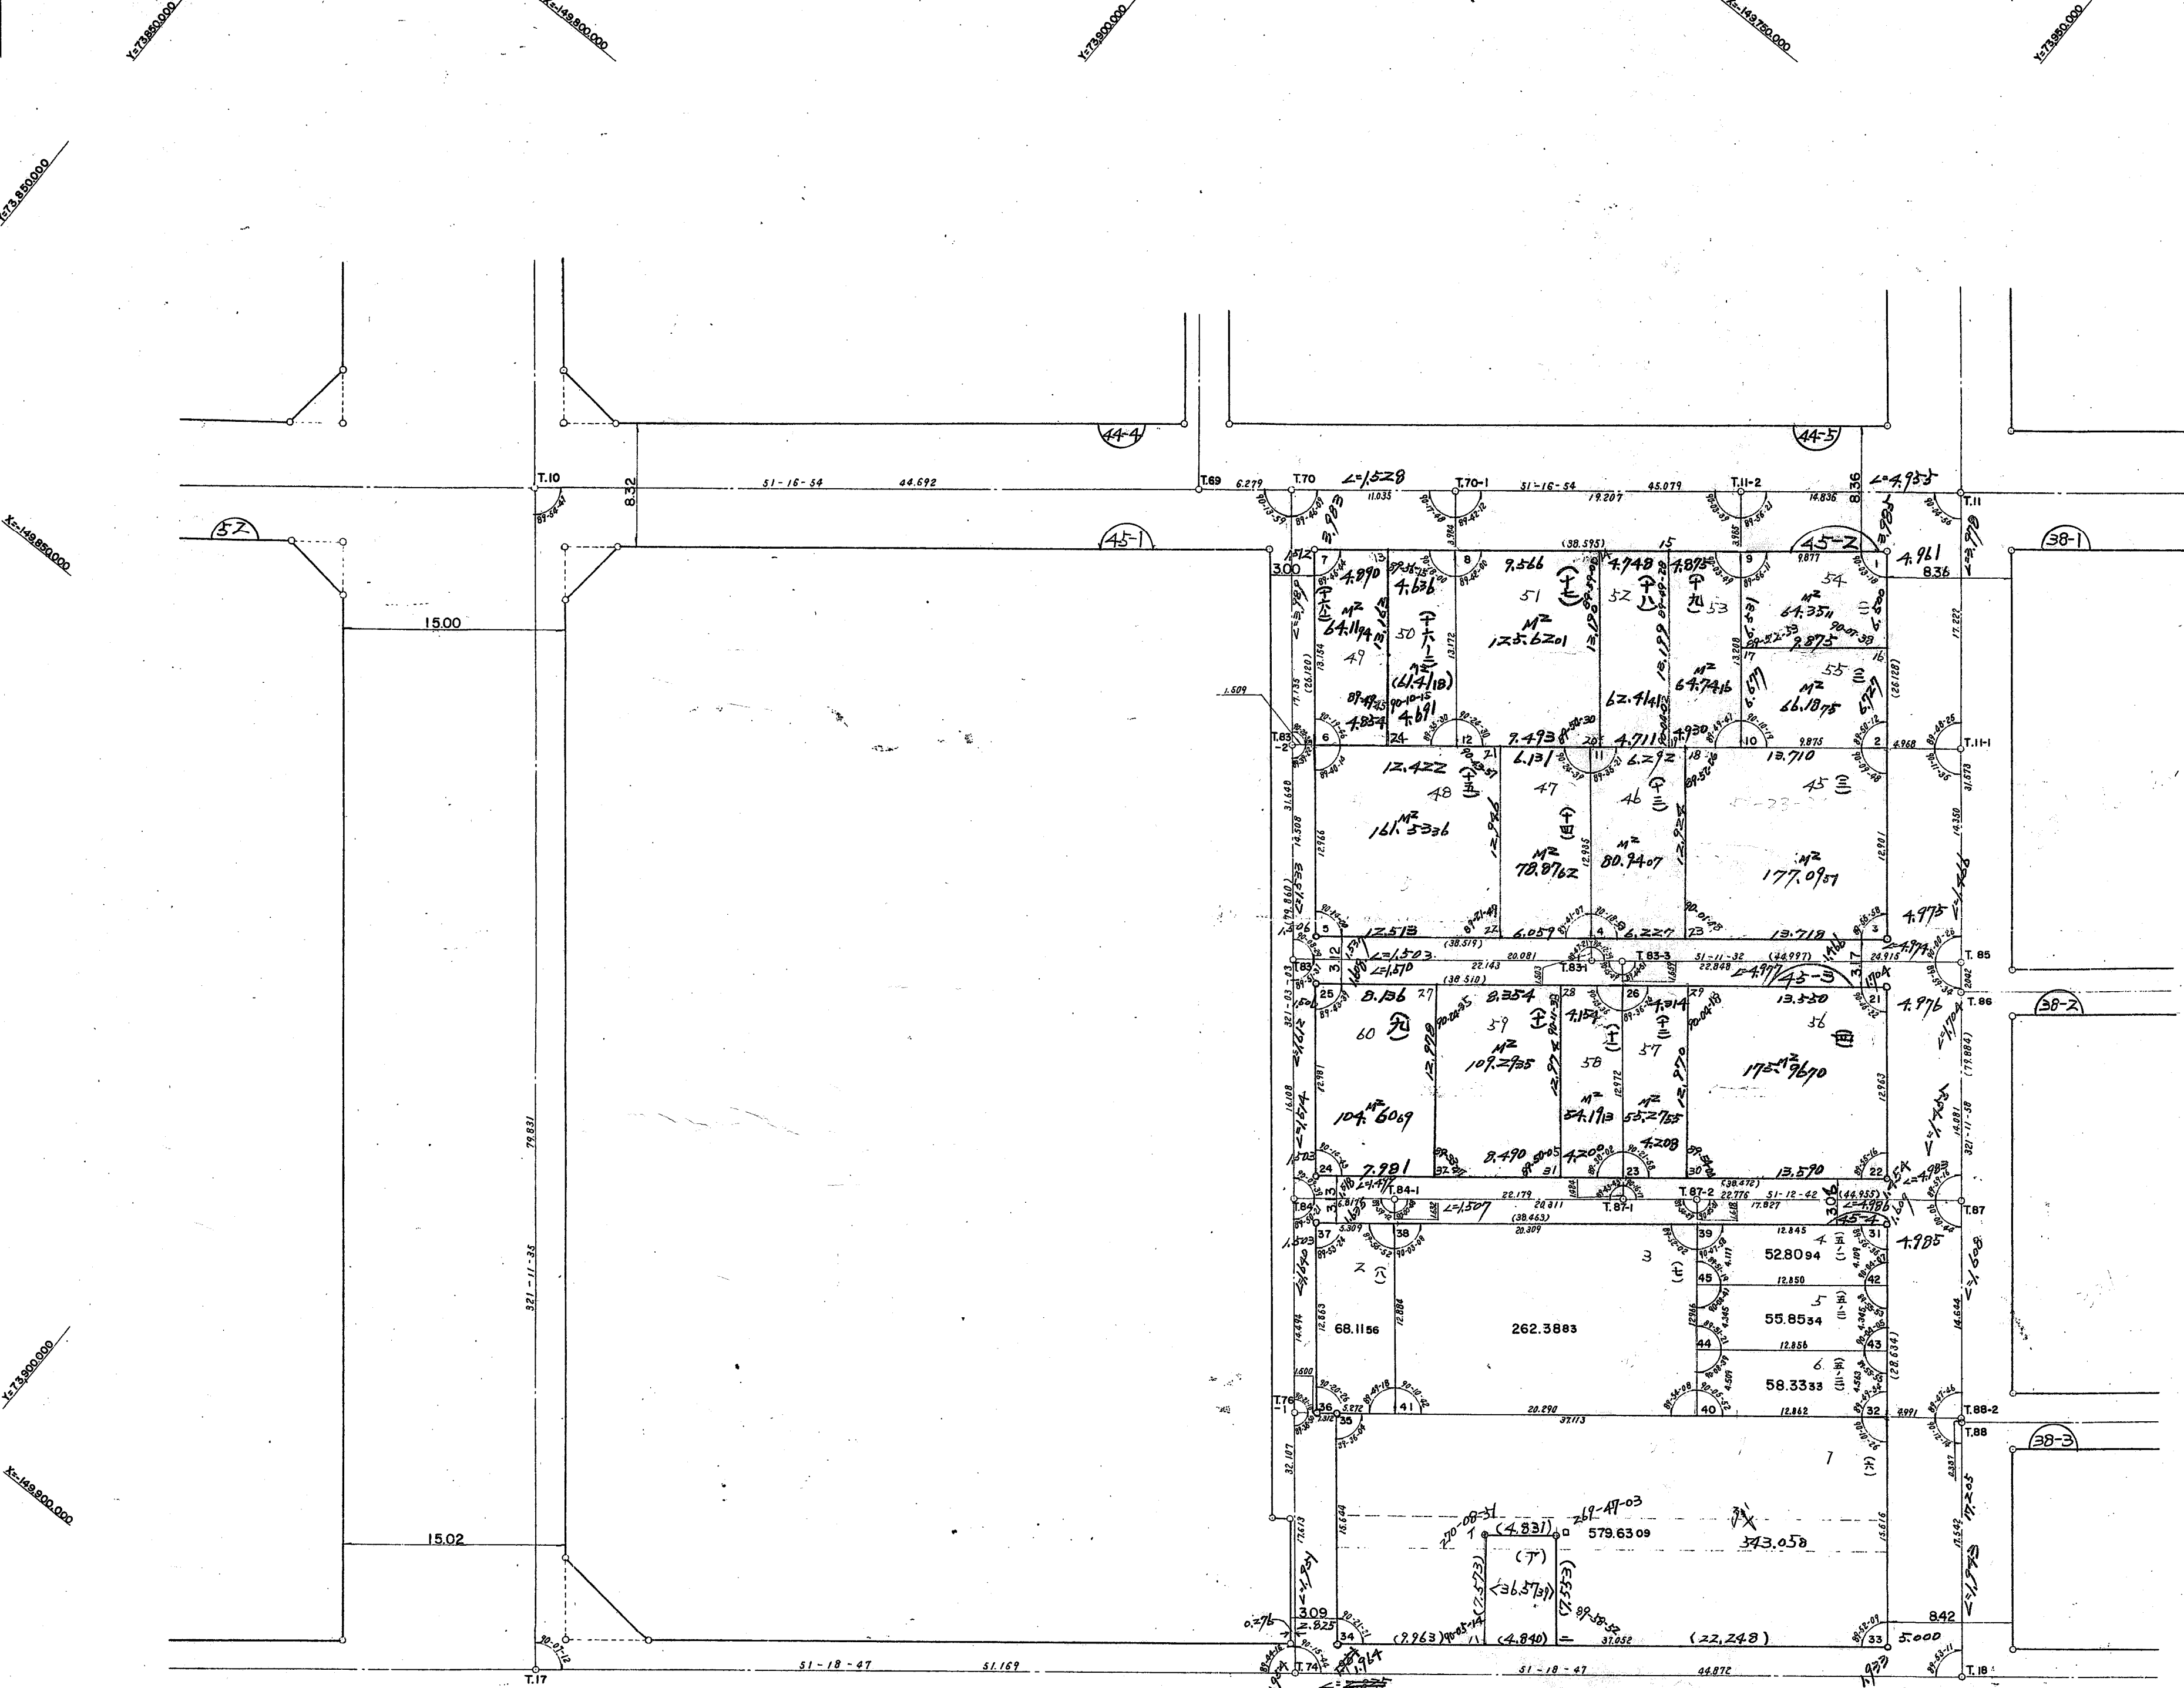

浜 手 幹 線