


確定測量原図

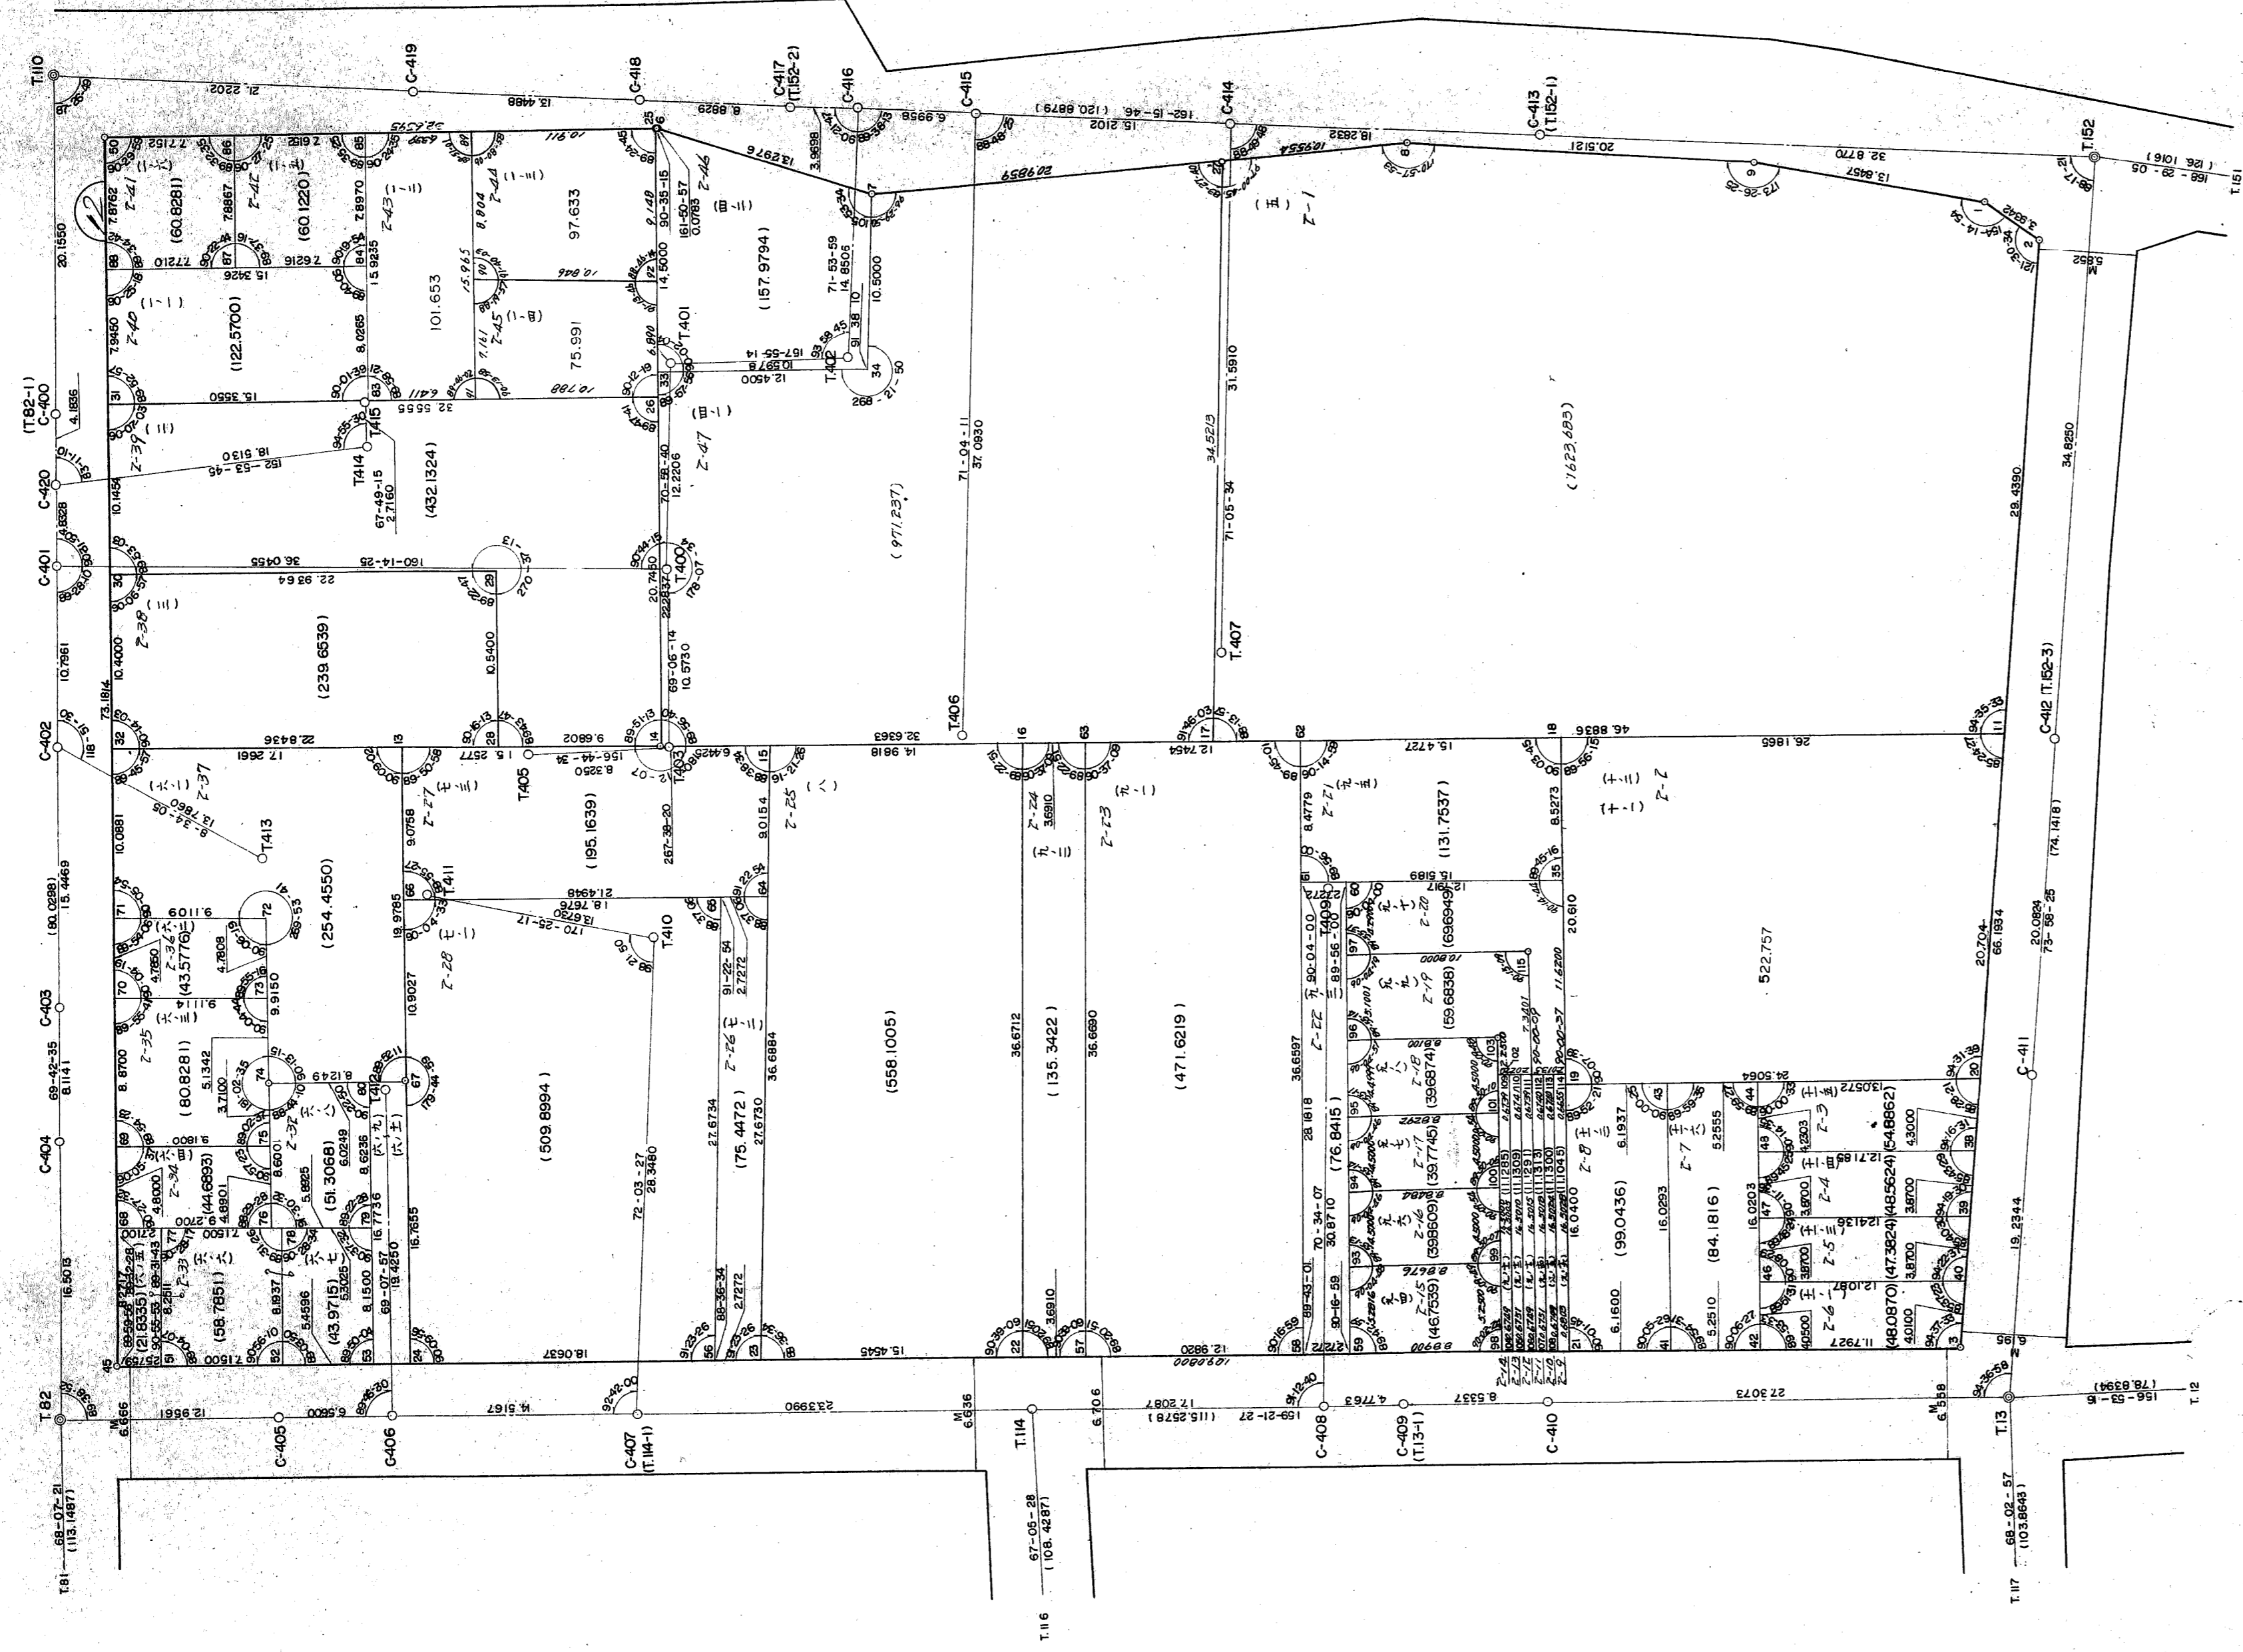


取扱注意
この資料は、土地区画整理事業に伴う換地処分時の測量成果 (日本測地系) ですので、あくまで参考資料として取り扱ってください。