


上野換地区 39 街区 画地確定測量原図

地番区域 神戸市灘区 中野通7丁目 番号 縮尺 1:300 平面直角座標系の名称又は記号 第 5 作成年月日 昭和56年 3月 日

取扱注意  
この資料は、土地区画整理事業に伴う換地処分時の測量  
成果（日本測地系）ですので、あくまで参考資料として  
取り扱ってください。

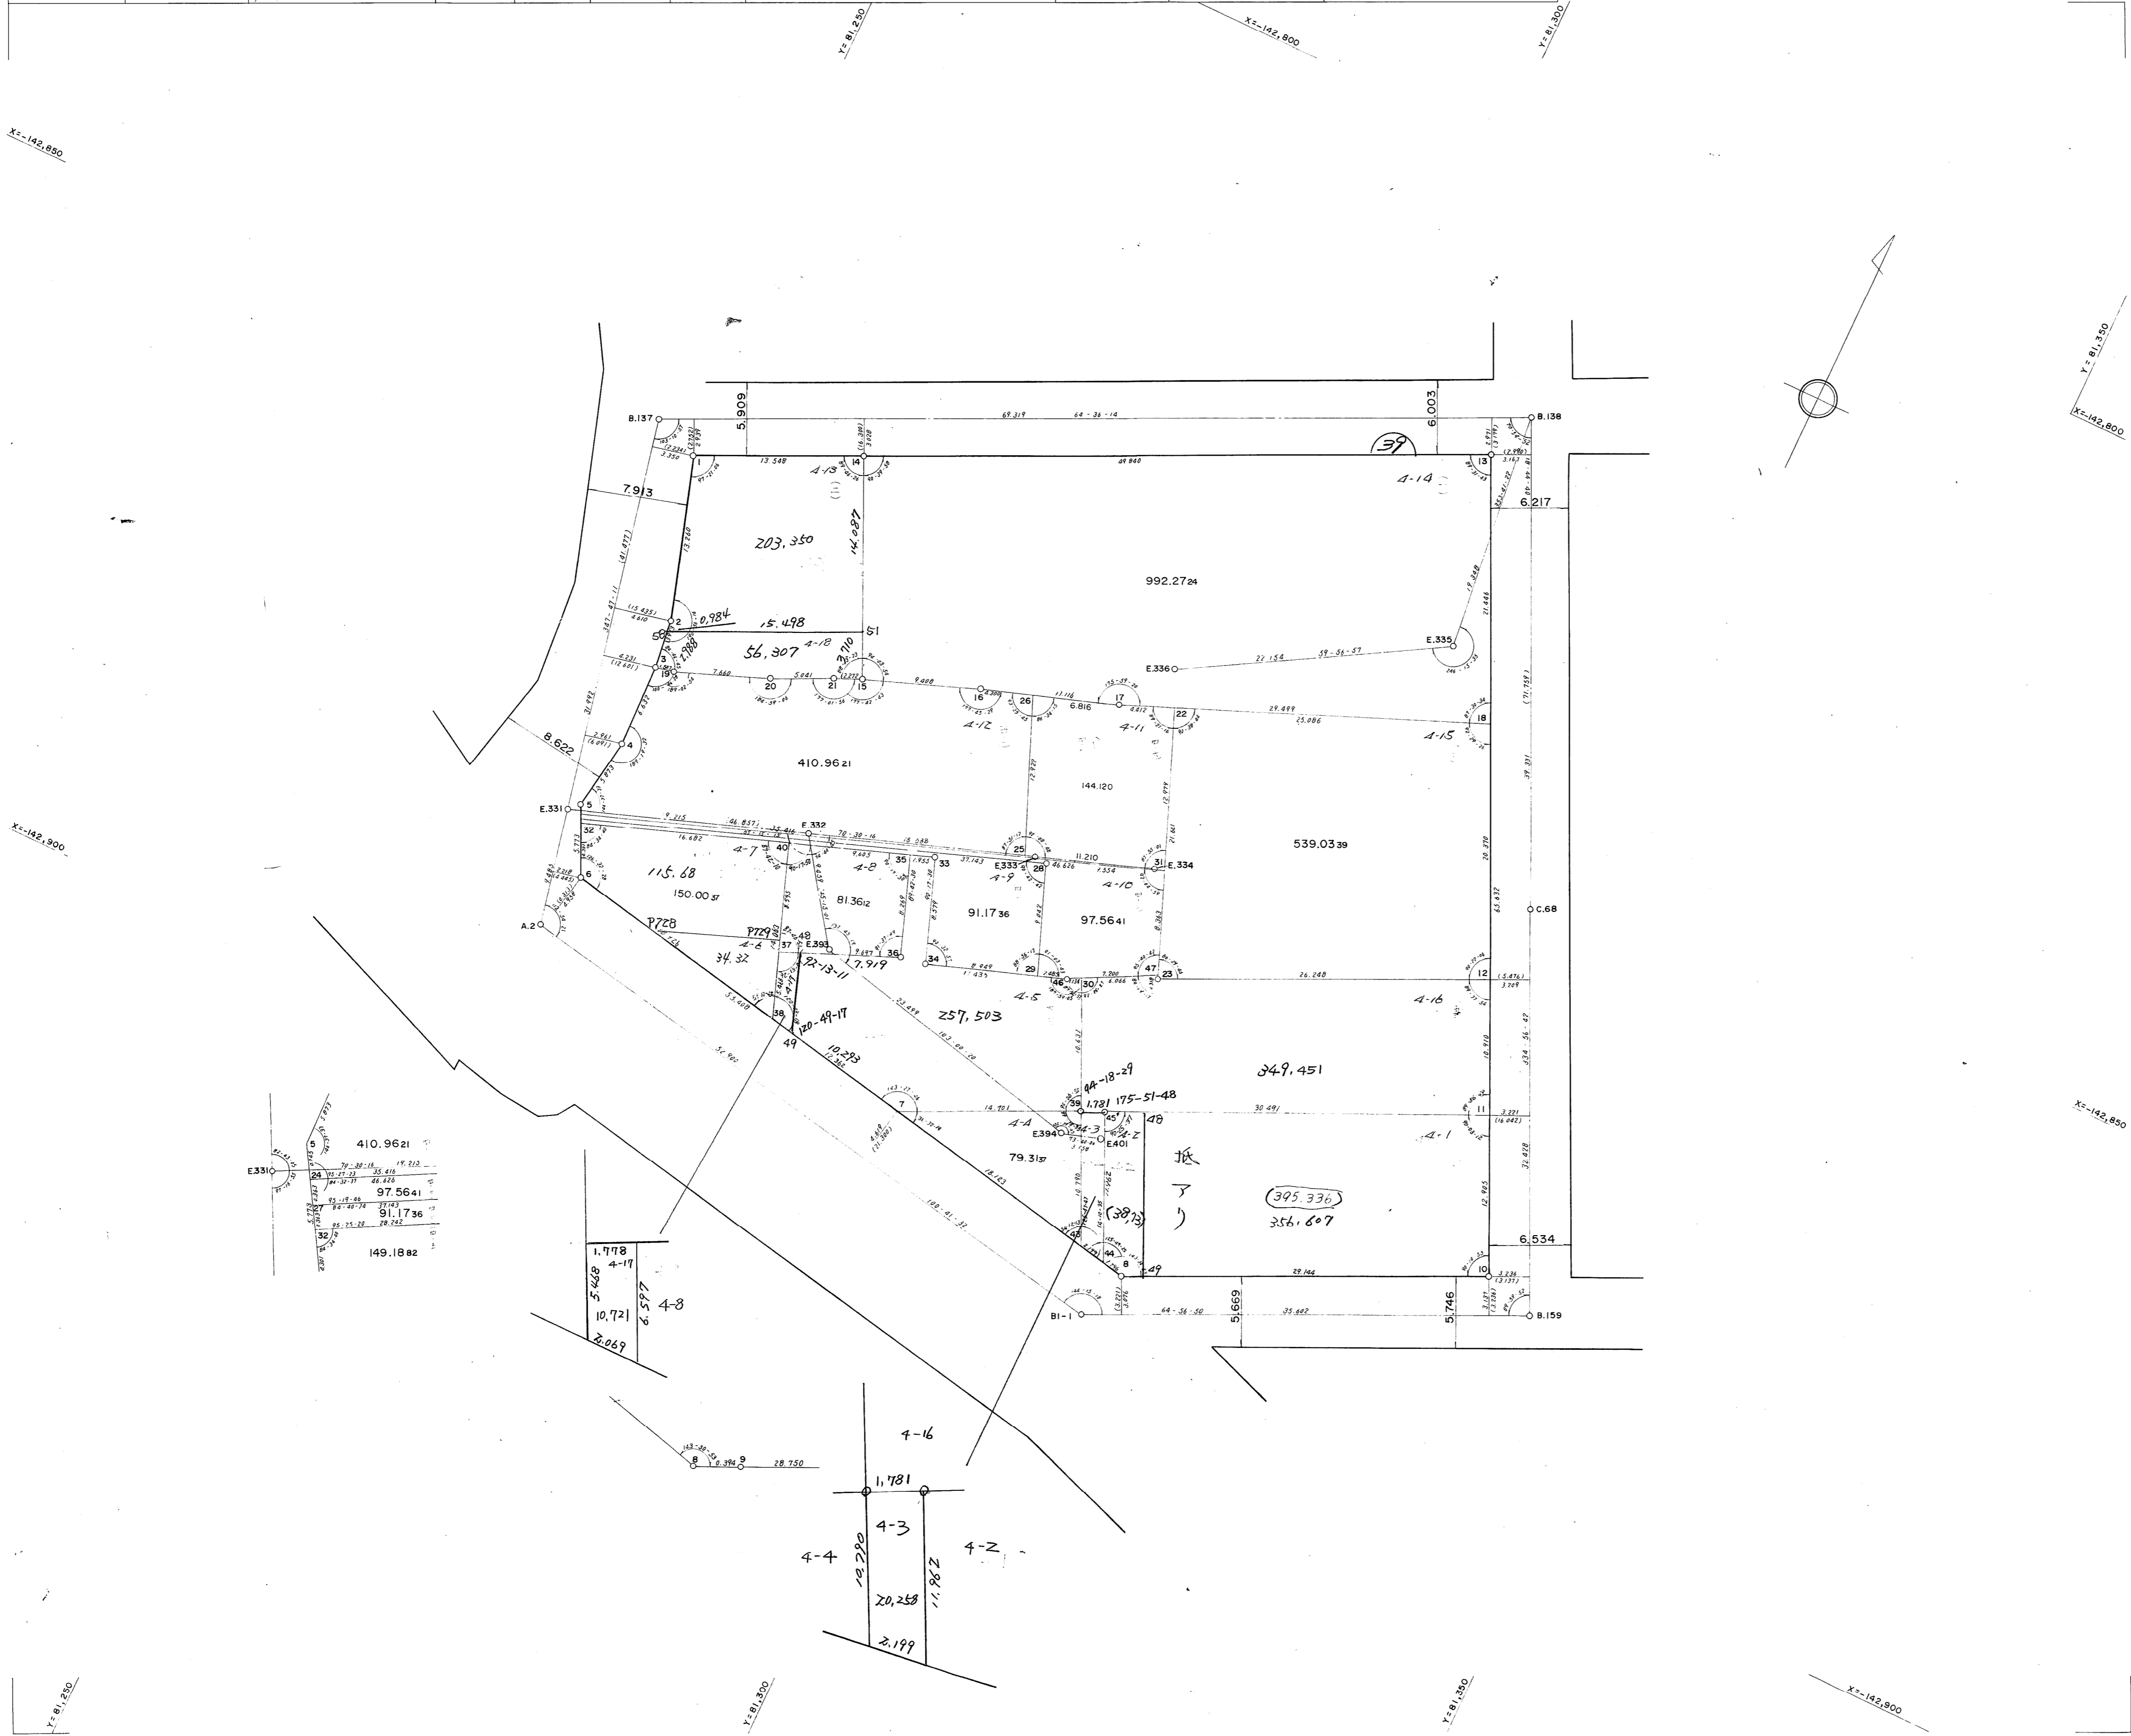

|          |
|----------|
| 410.9621 |
| 97.5641  |
| 91.1736  |
| 149.1882 |

|        |
|--------|
| 1.7178 |
| 5.669  |
| 10.721 |
| 2.069  |

|        |
|--------|
| 1.721  |
| 4-3    |
| 20.258 |
| 11.862 |
| 2.199  |