


兵庫地区兵庫駅前2丁目地区12・13街区画地確定測量原図(その2)

地番区域 神戸市兵庫区中道通8丁目 縮尺 1:250 編入 平面直角座標系 第5 作成年月日 昭和59年3月日

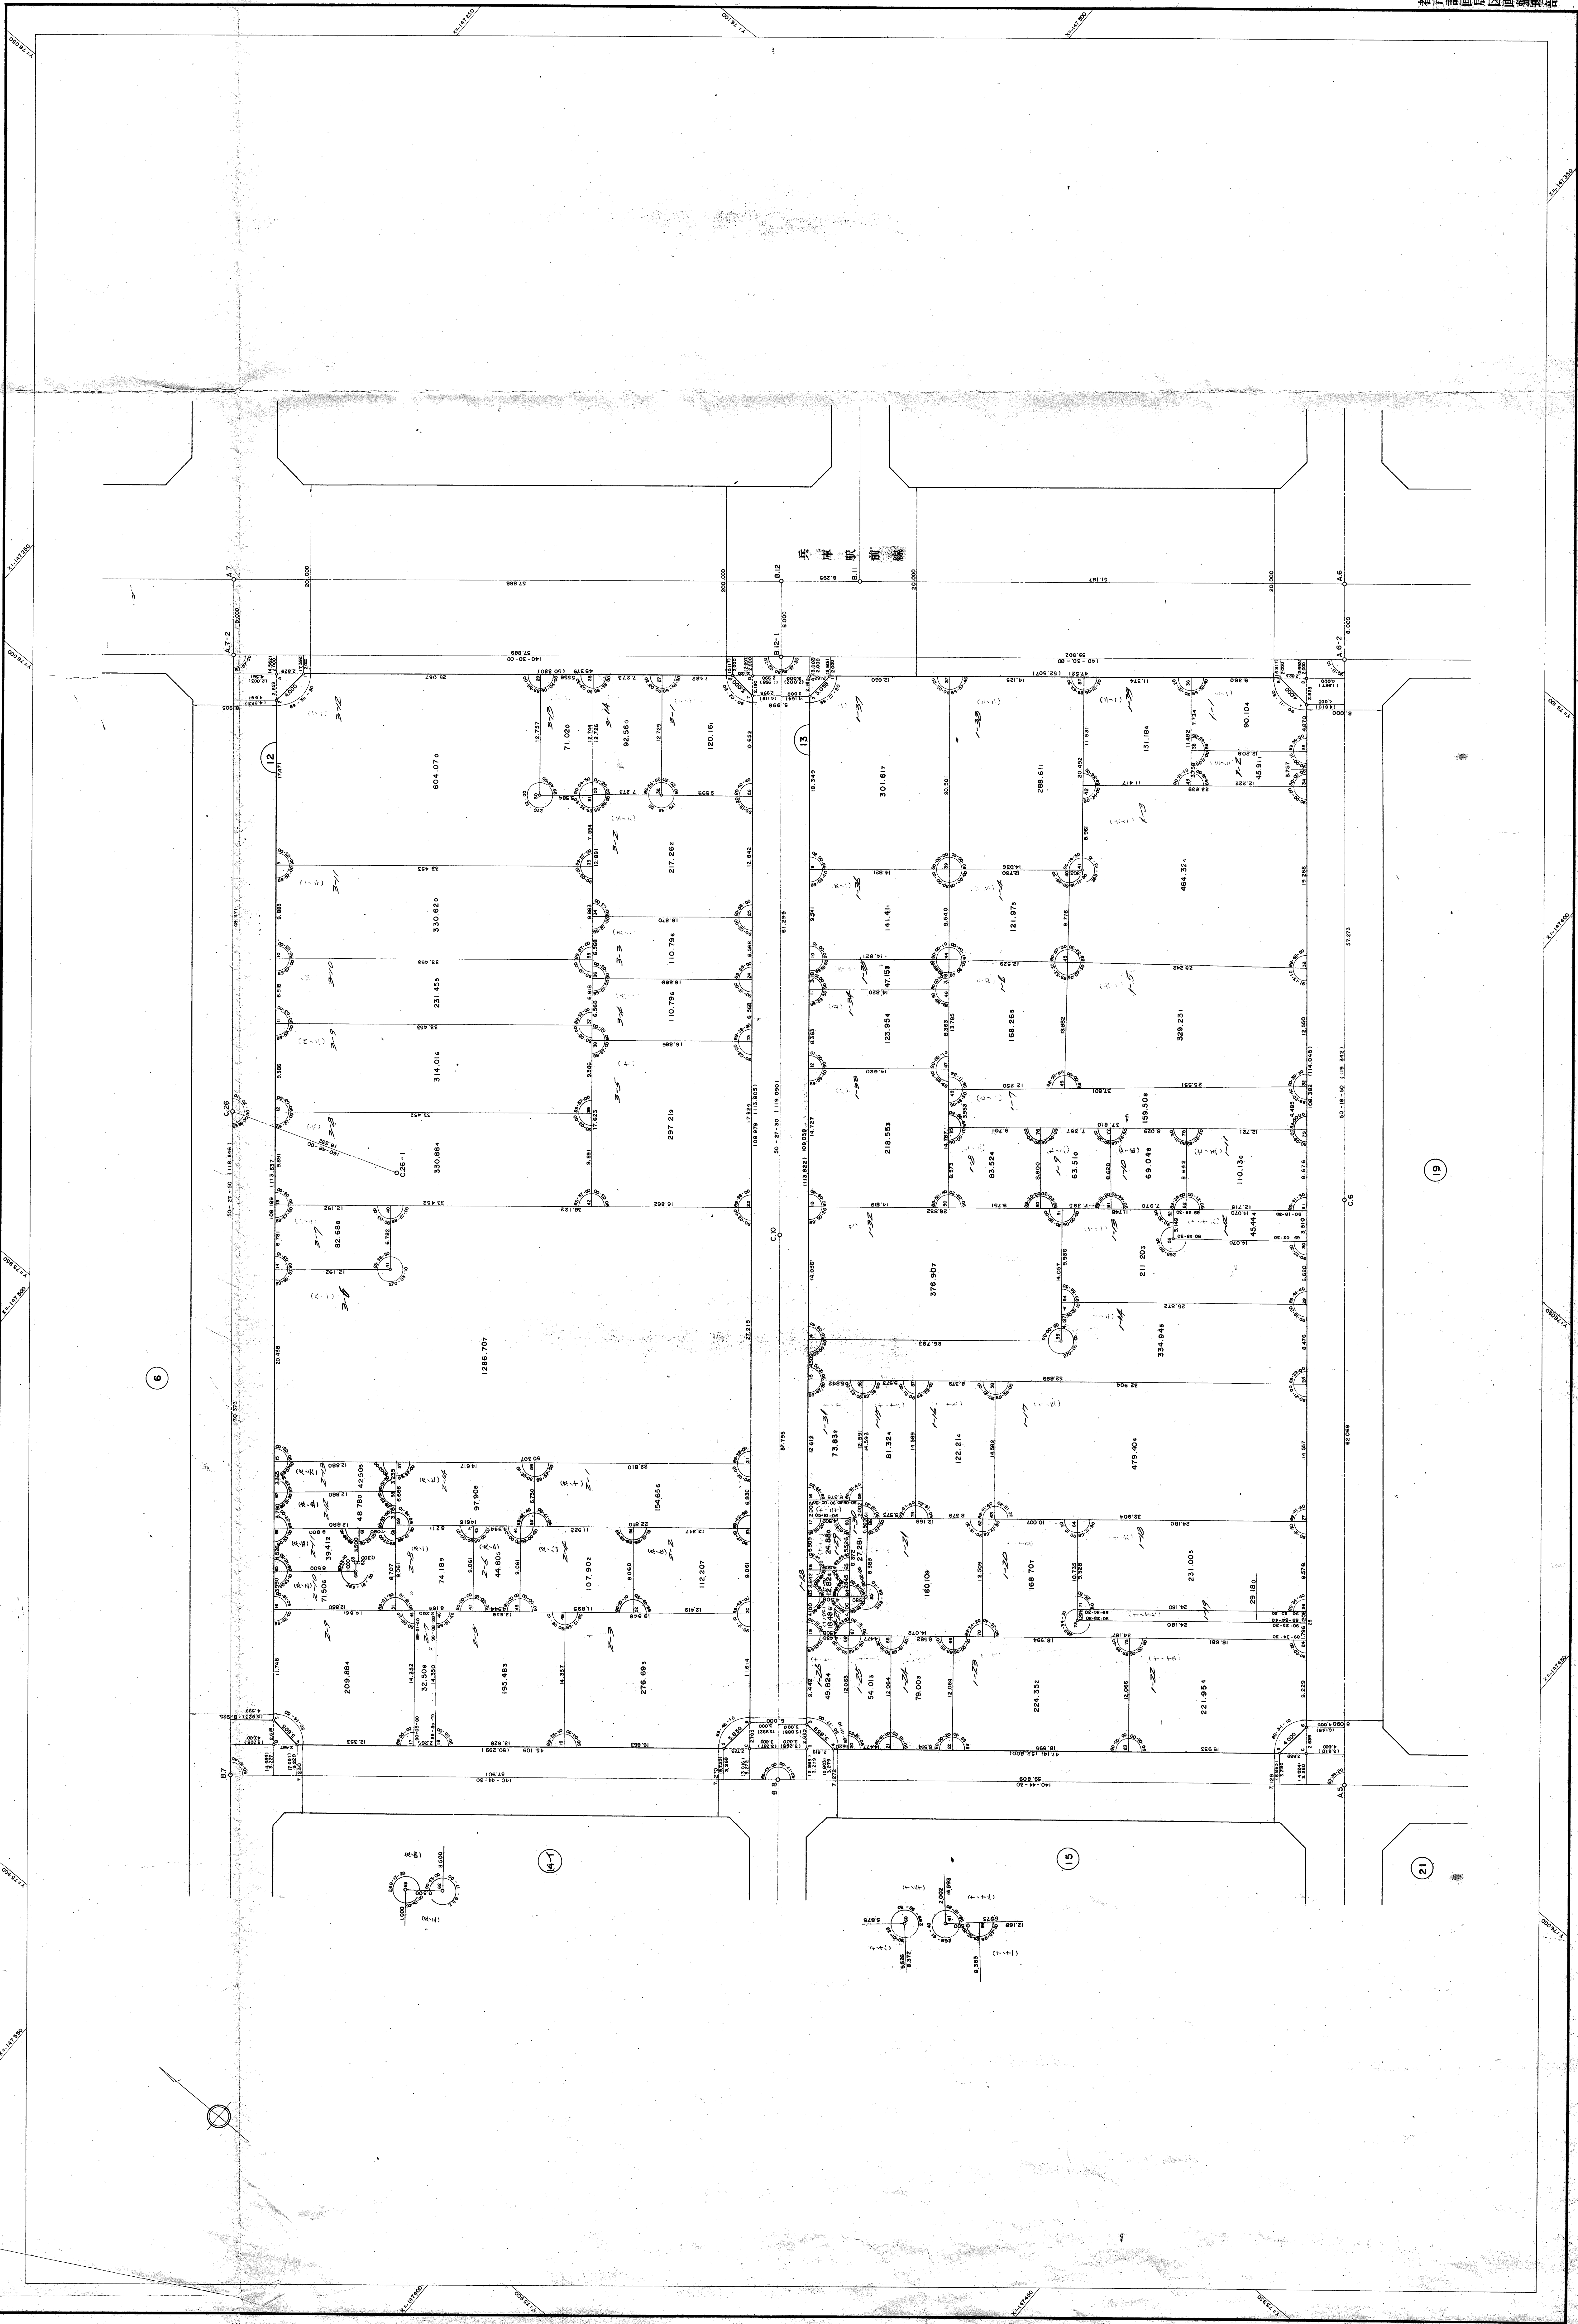

取扱注意
この資料は、土地区画整理事業に伴う地籍分界の測量成果(国土利用施設)ですので、あくまで参考資料として取り扱ってください。