


区北野換地区38,39街区画地確定原図

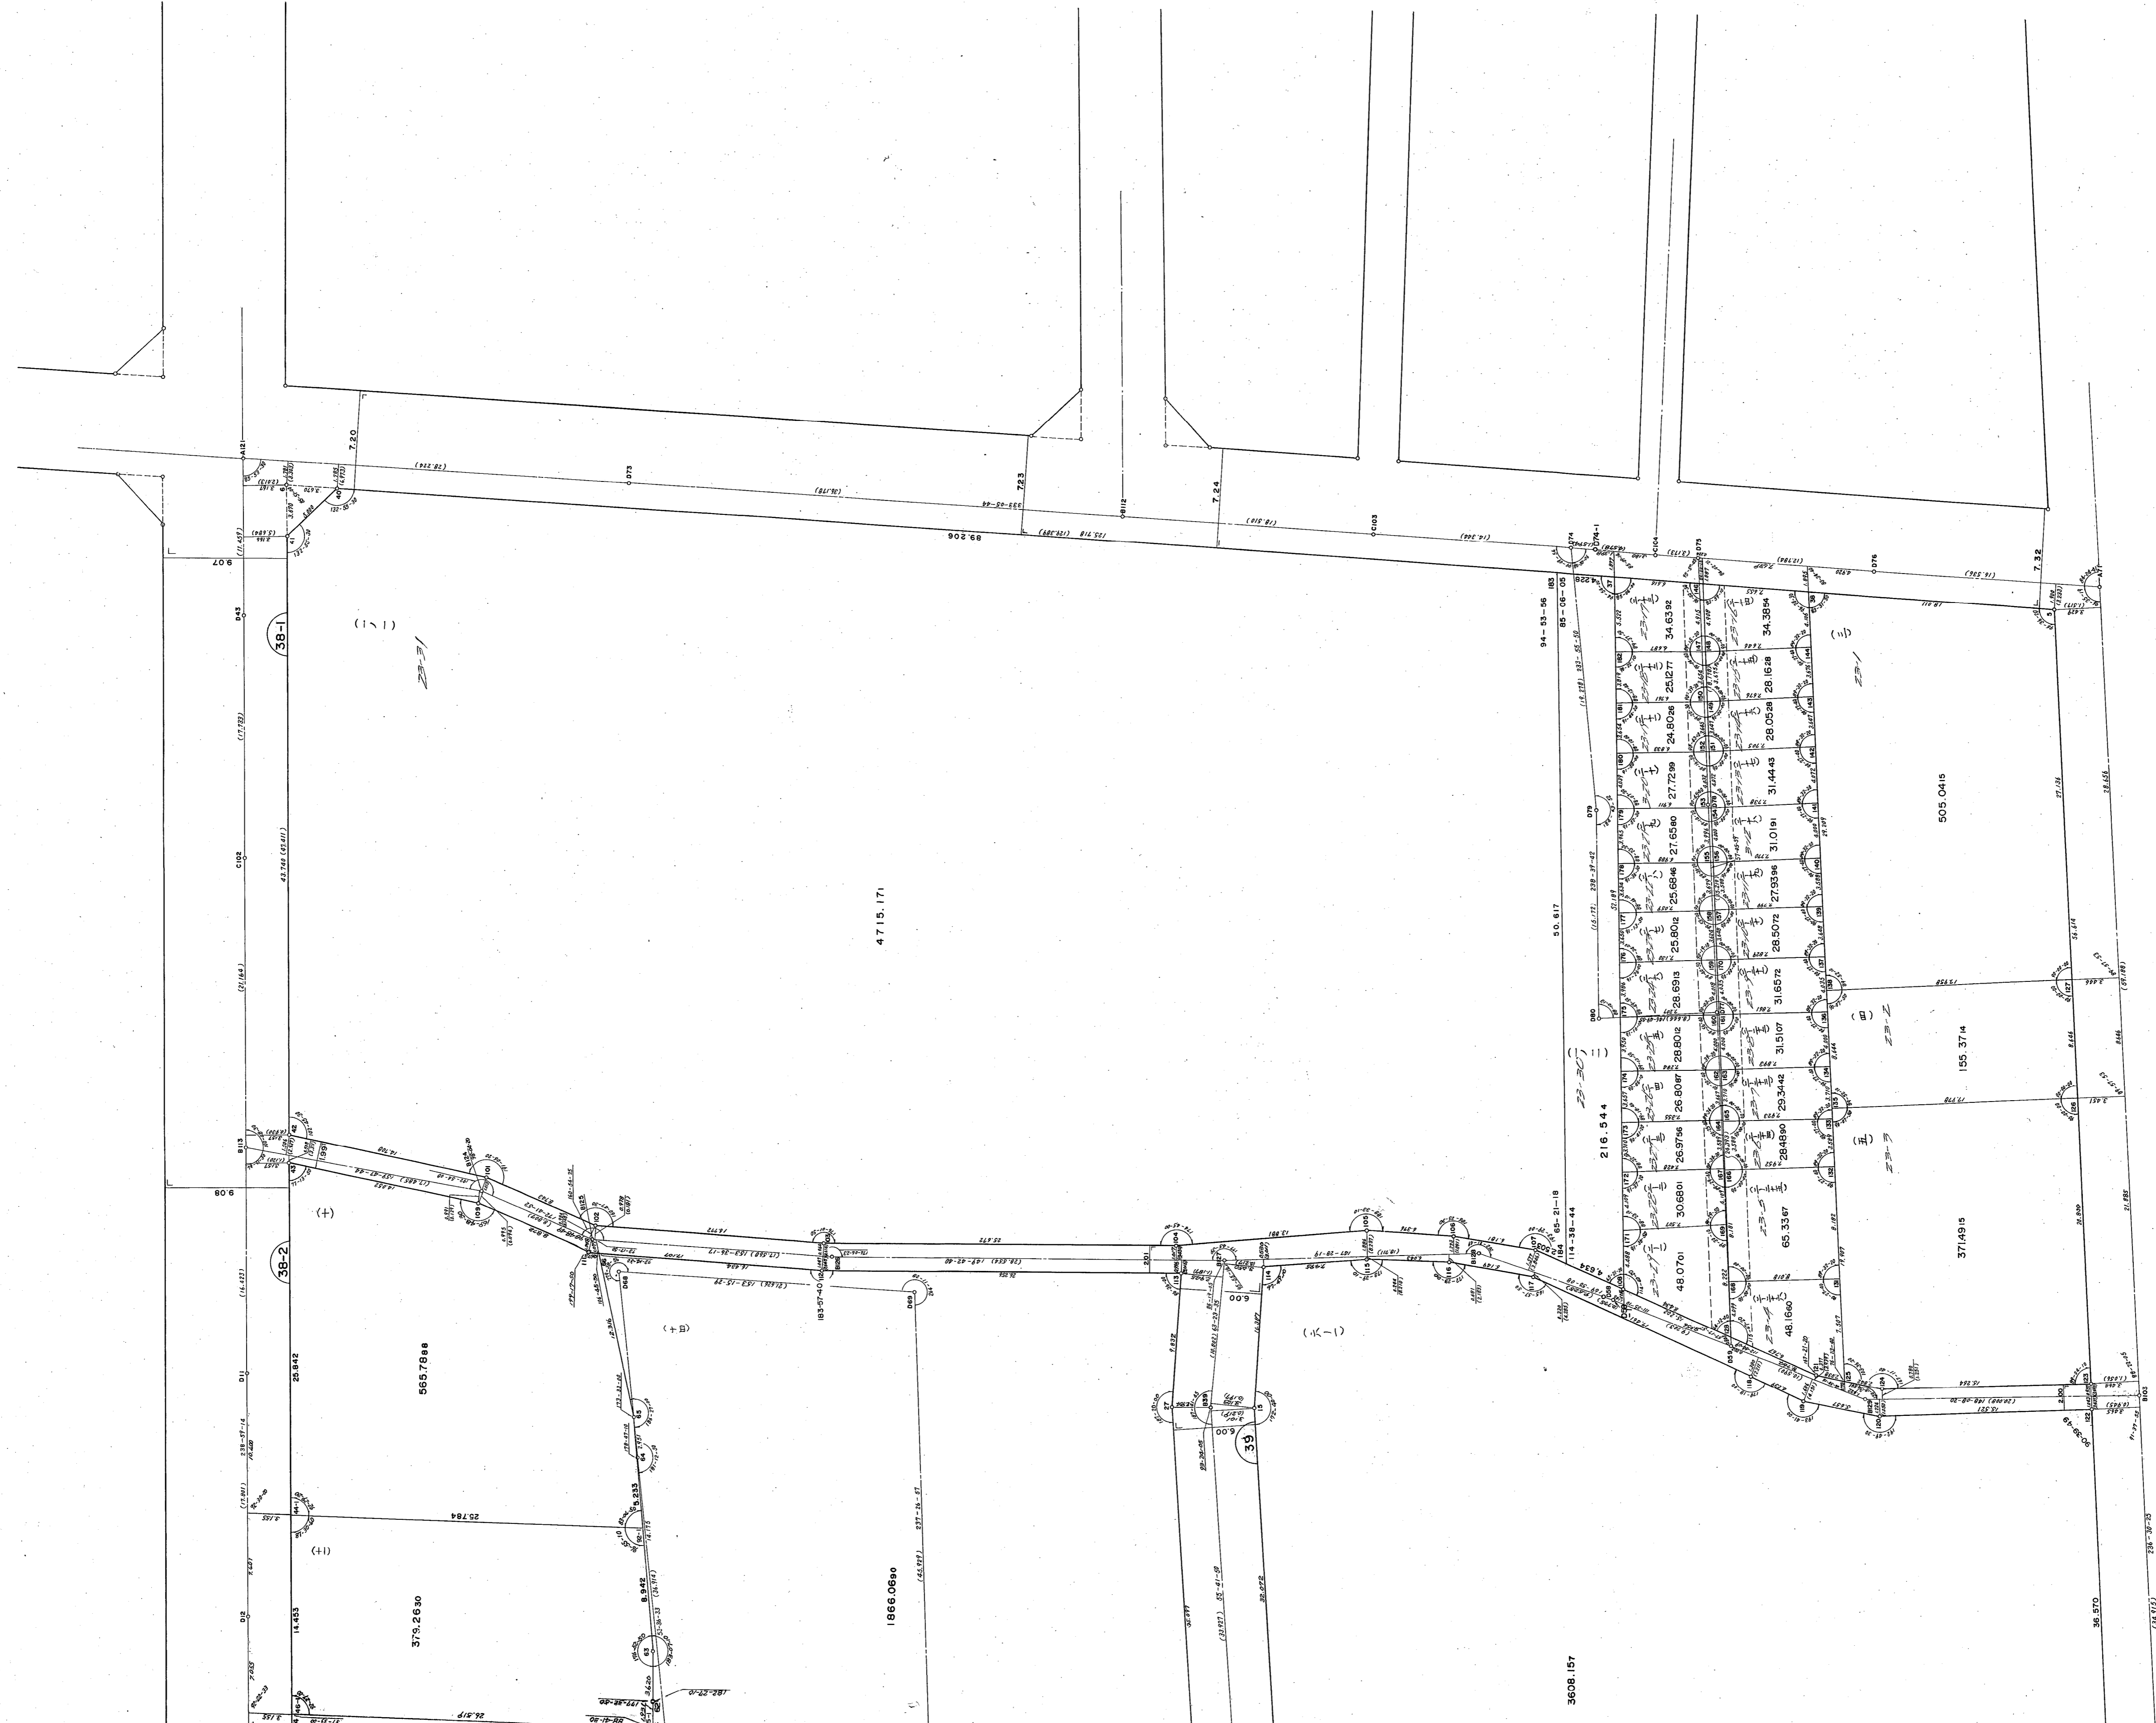

山手新線 36m

取扱注意
 この資料は、土地区画整理事業に伴う換地処分時の測量
 成果（日本測地法）です。あくまで参考資料として
 取り扱ってください。