

生田地区生田神社換地区 5 F 街区画地確定測量原図

地 区 界 限



番 号

縮 尺 1:250

平 面 直 角 座 標 系

第 V 作 成 年 月 日

昭 和 59 年 2 月 24 日

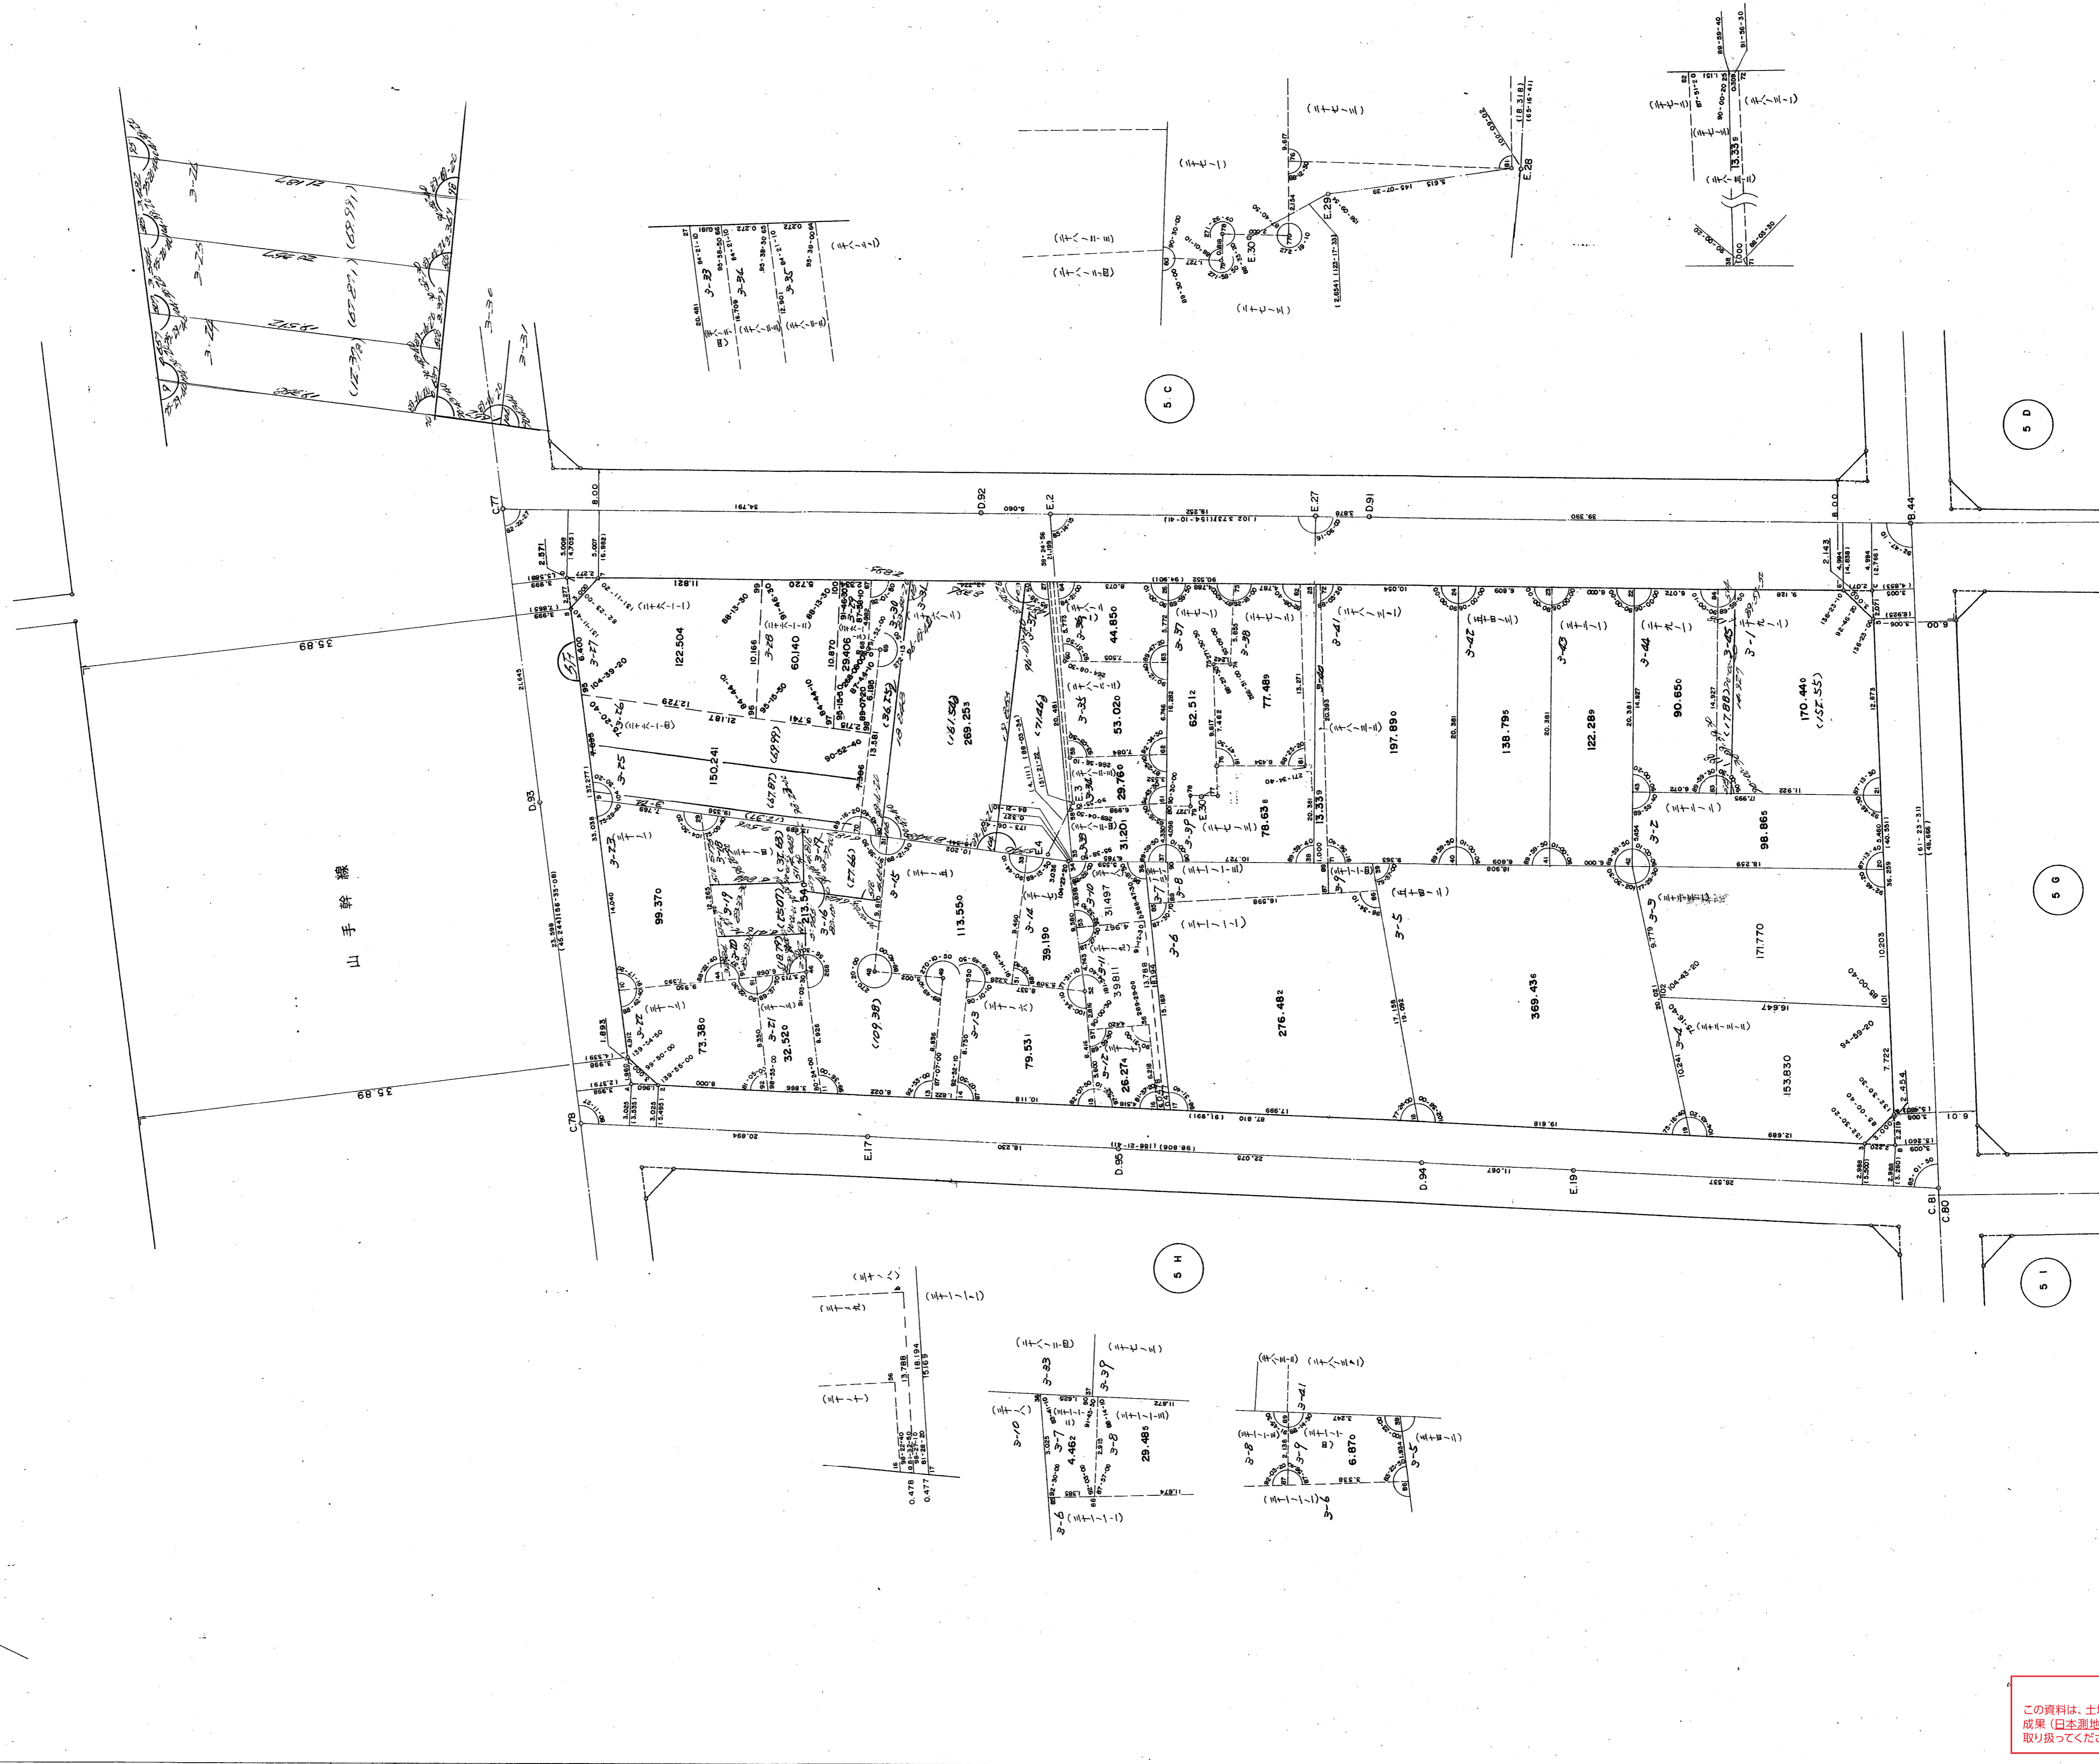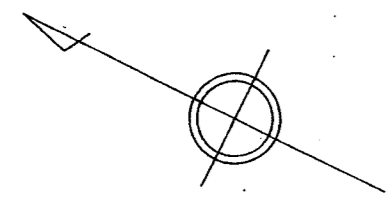

取扱注意
 この資料は、土地区画整理事業に伴う換地処分時の測量
 成果（日本測地系）ですので、あくまで参考資料として
 取り扱ってください。