


生田地区中山手換地区 4-2 街区画地確定測量原図

地番区域	神戸市中央区中山手通5丁目・6丁目 神戸市中央区下山手通6丁目	番号	縮尺	1:250	平面直角座標系	第V	作成年月日	昭和59年10月 日
------	------------------------------------	----	----	-------	---------	----	-------	------------

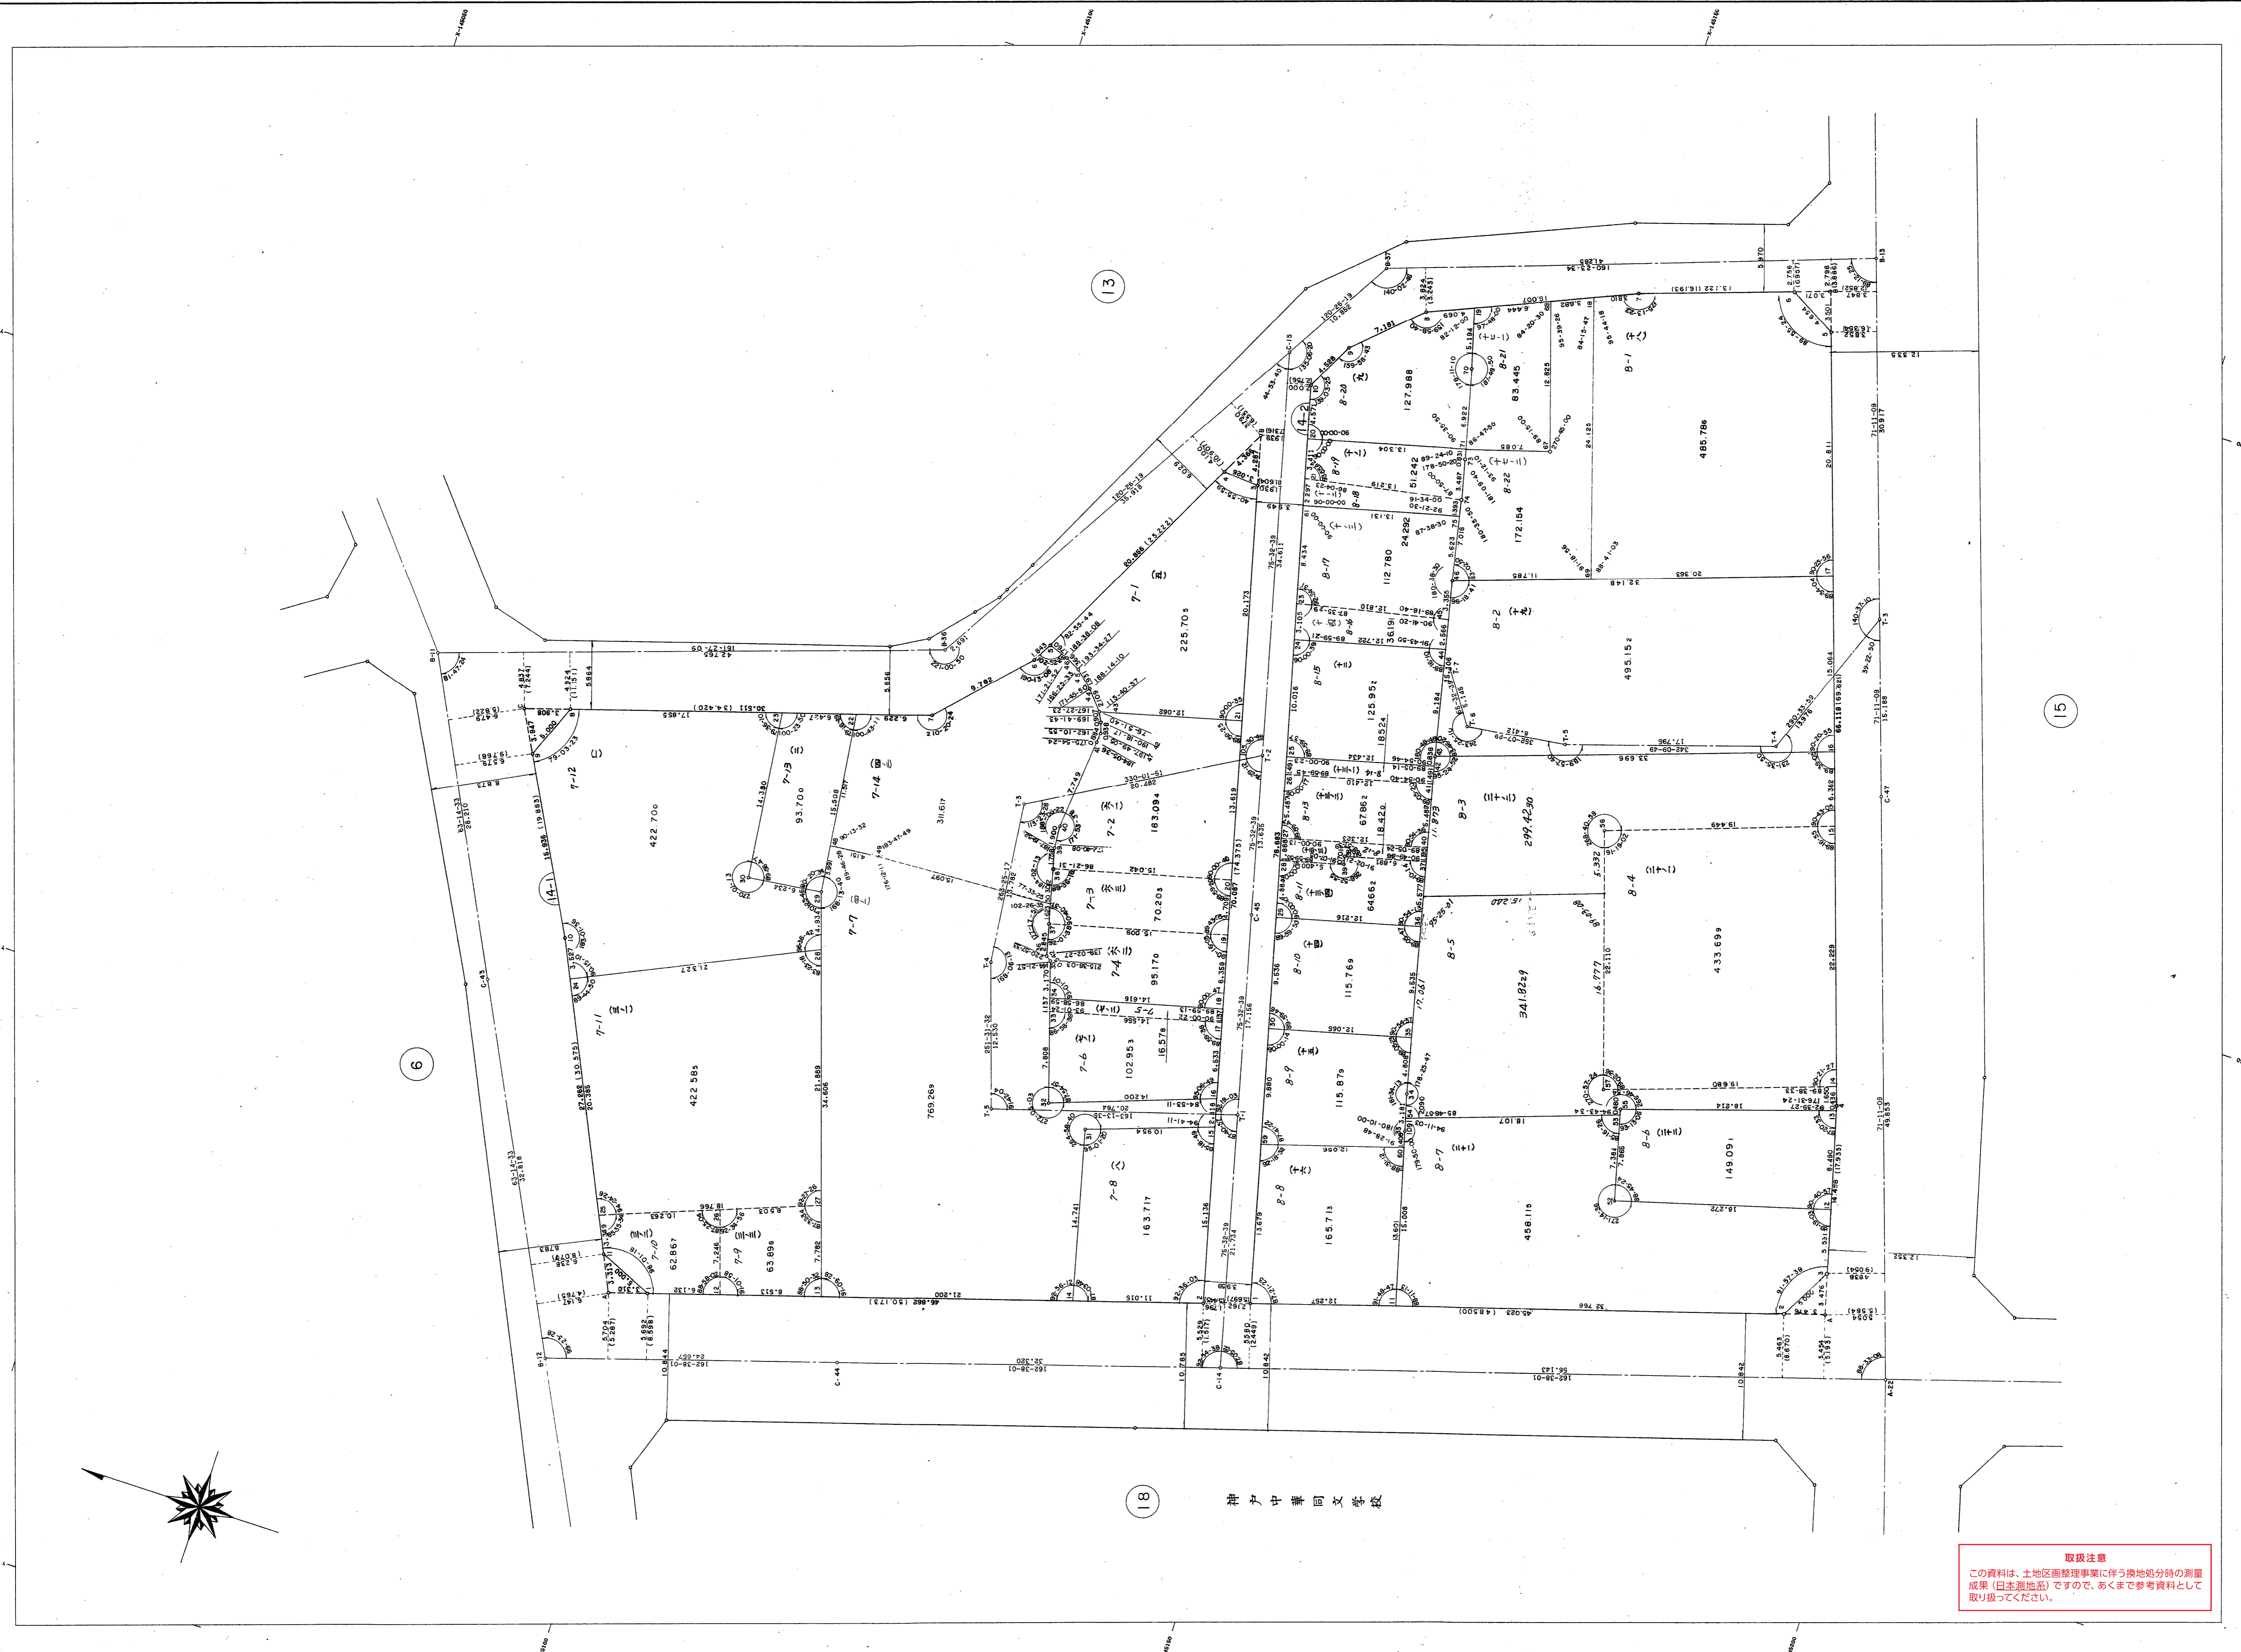

取扱注意
この資料は、土地区画整理事業に伴う換地処分時の測量成果(日本測地系)ですので、あくまで参考資料として取り扱ってください。