


生田地区中山手換地区 20-1 街区画地確定測量原図

取扱注意
この資料は、土地区画整理事業に伴う換地処分時の測量成果（日本測地系）ですので、あくまで参考資料として取り扱ってください。

| | | | | | | | | |
|------|------------------------------|----|----|-------|---------|----|-------|-----------|
| 地番区域 | 神戸市中央区中山手通5丁目・6丁目 下山手通6丁目 | 番号 | 縮尺 | 1:250 | 平面直角座標系 | 第V | 作成年月日 | 昭和59年10月日 |
|------|------------------------------|----|----|-------|---------|----|-------|-----------|

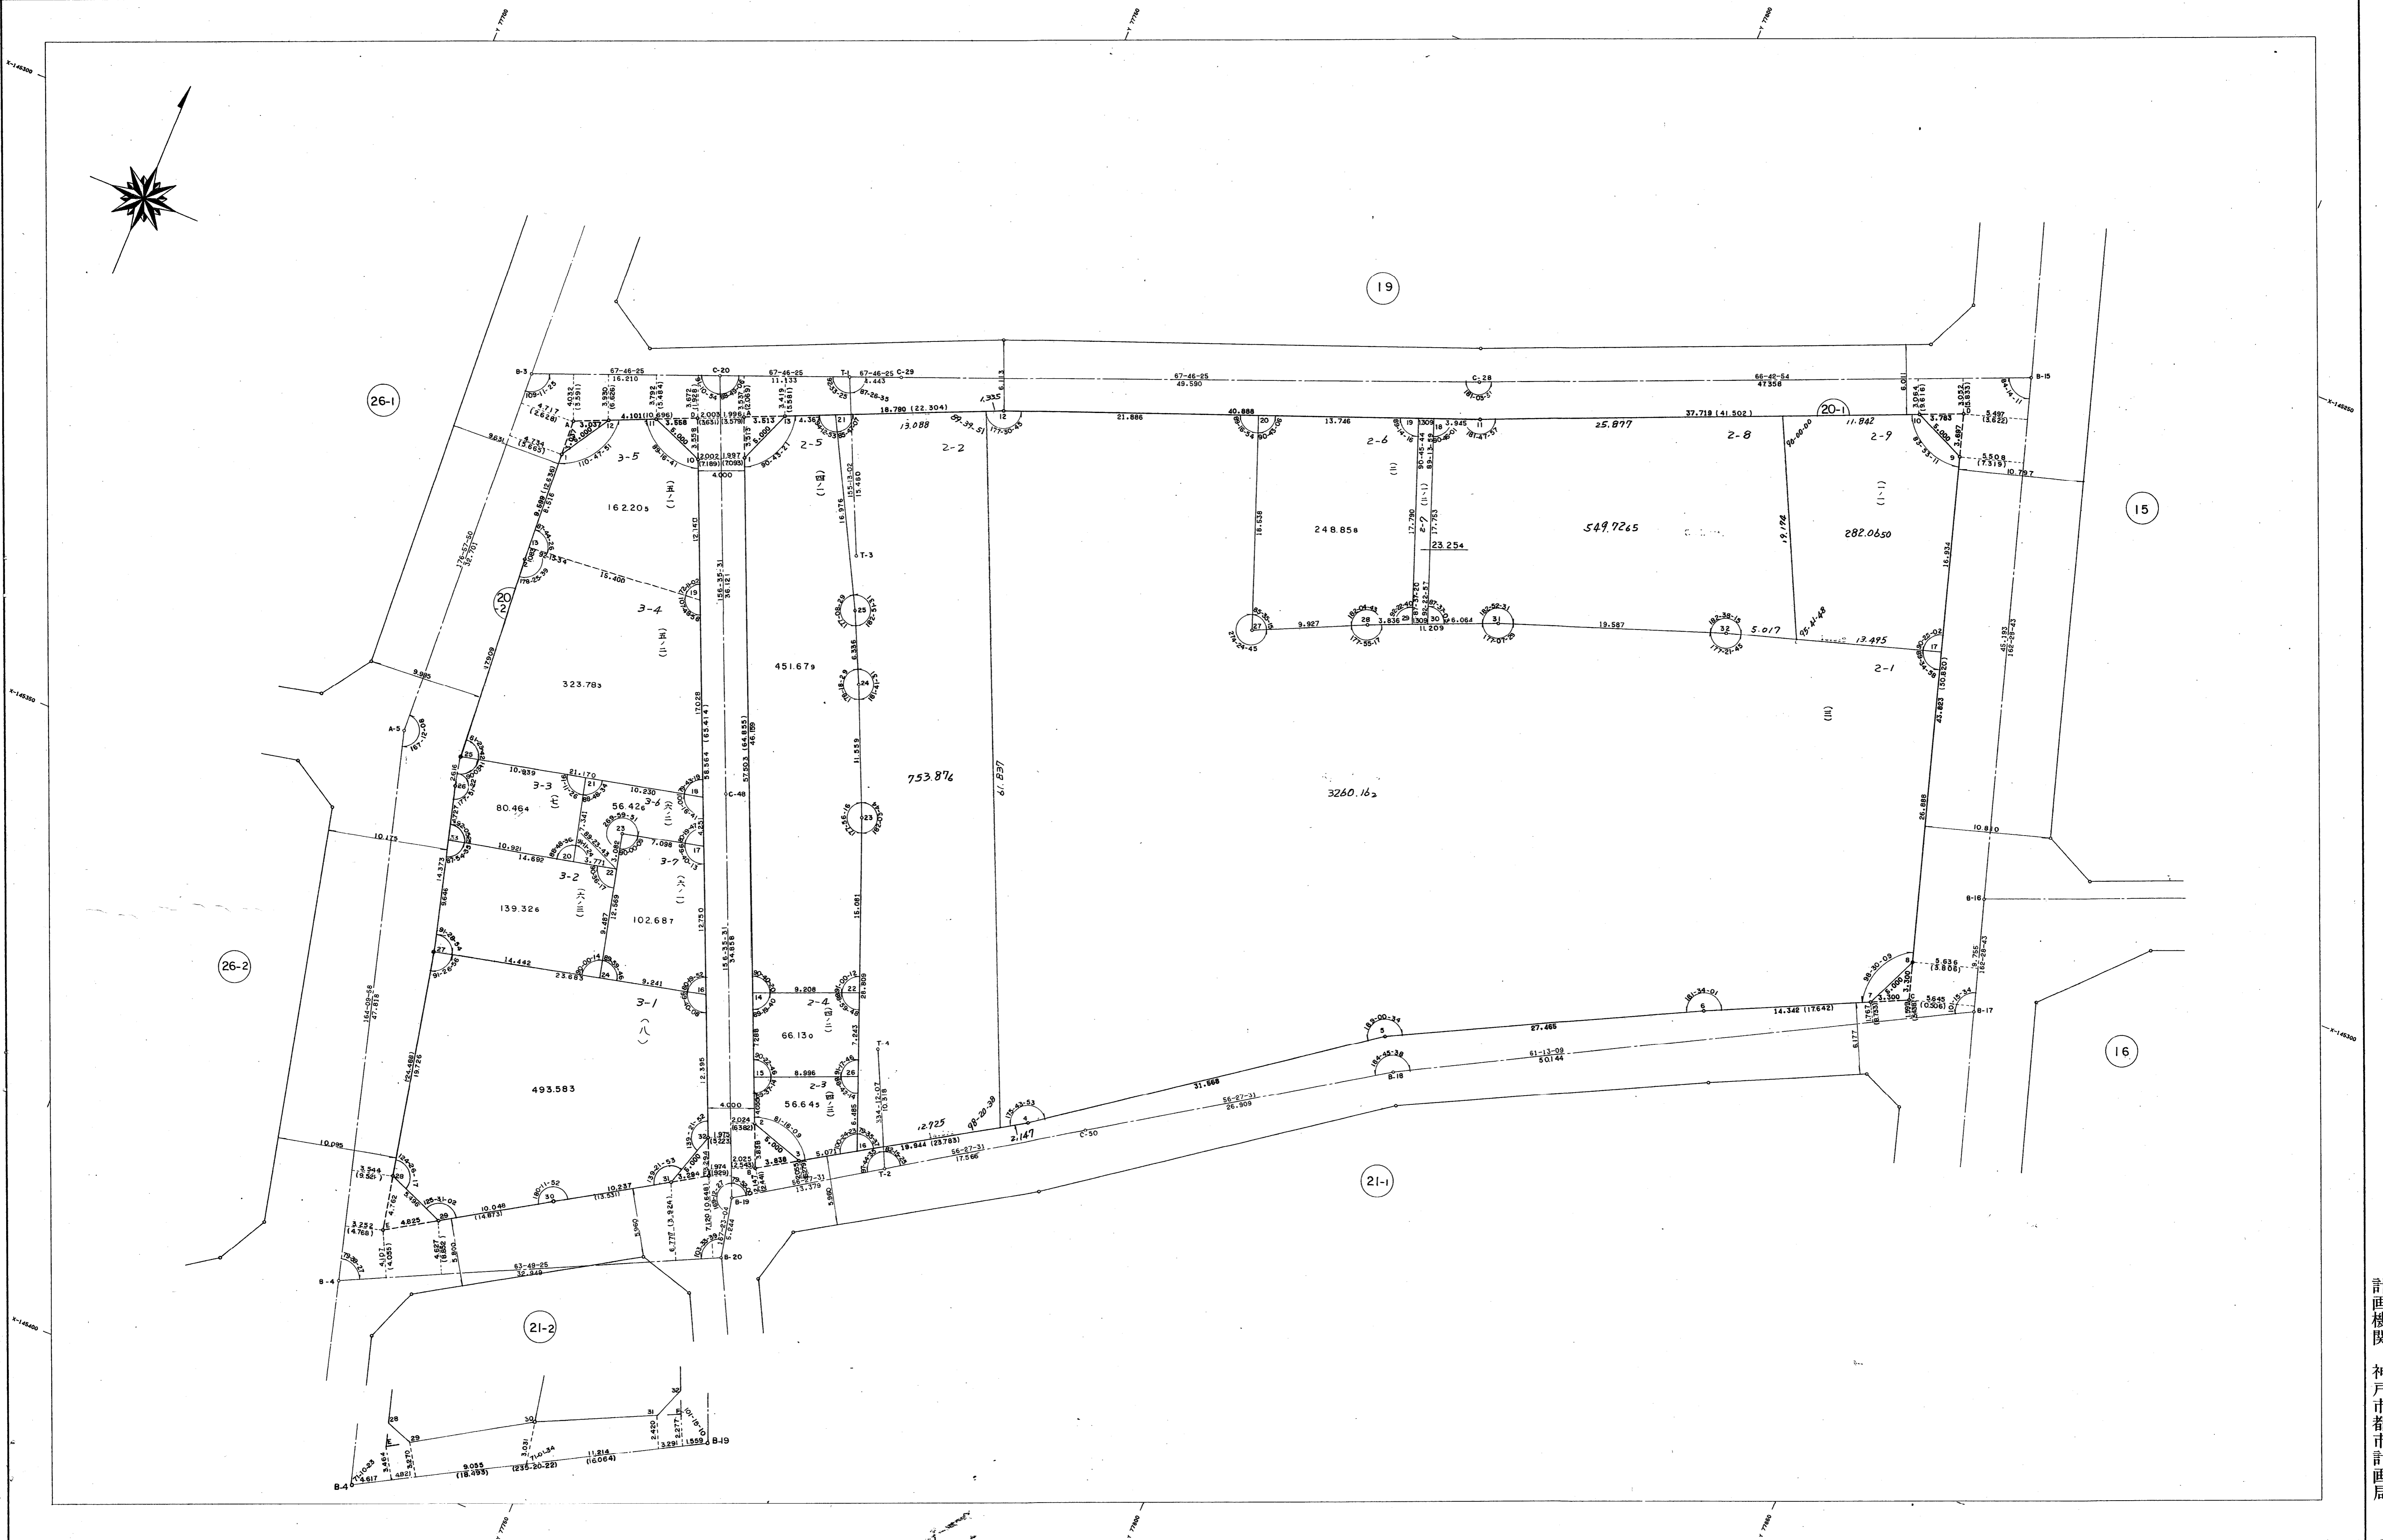

作業機関
株式会社 建設コンサルタント ナンバ

計画機関
神戸市都市計画局