


地番 区域	神戸市長田区浪松町6丁目	番号	90	縮尺	1:500	精度 区分	甲-1	地籍系番号 又は記号	V	作 年 月 日	昭和56年6月30日
----------	--------------	----	----	----	-------	----------	-----	---------------	---	------------------	------------

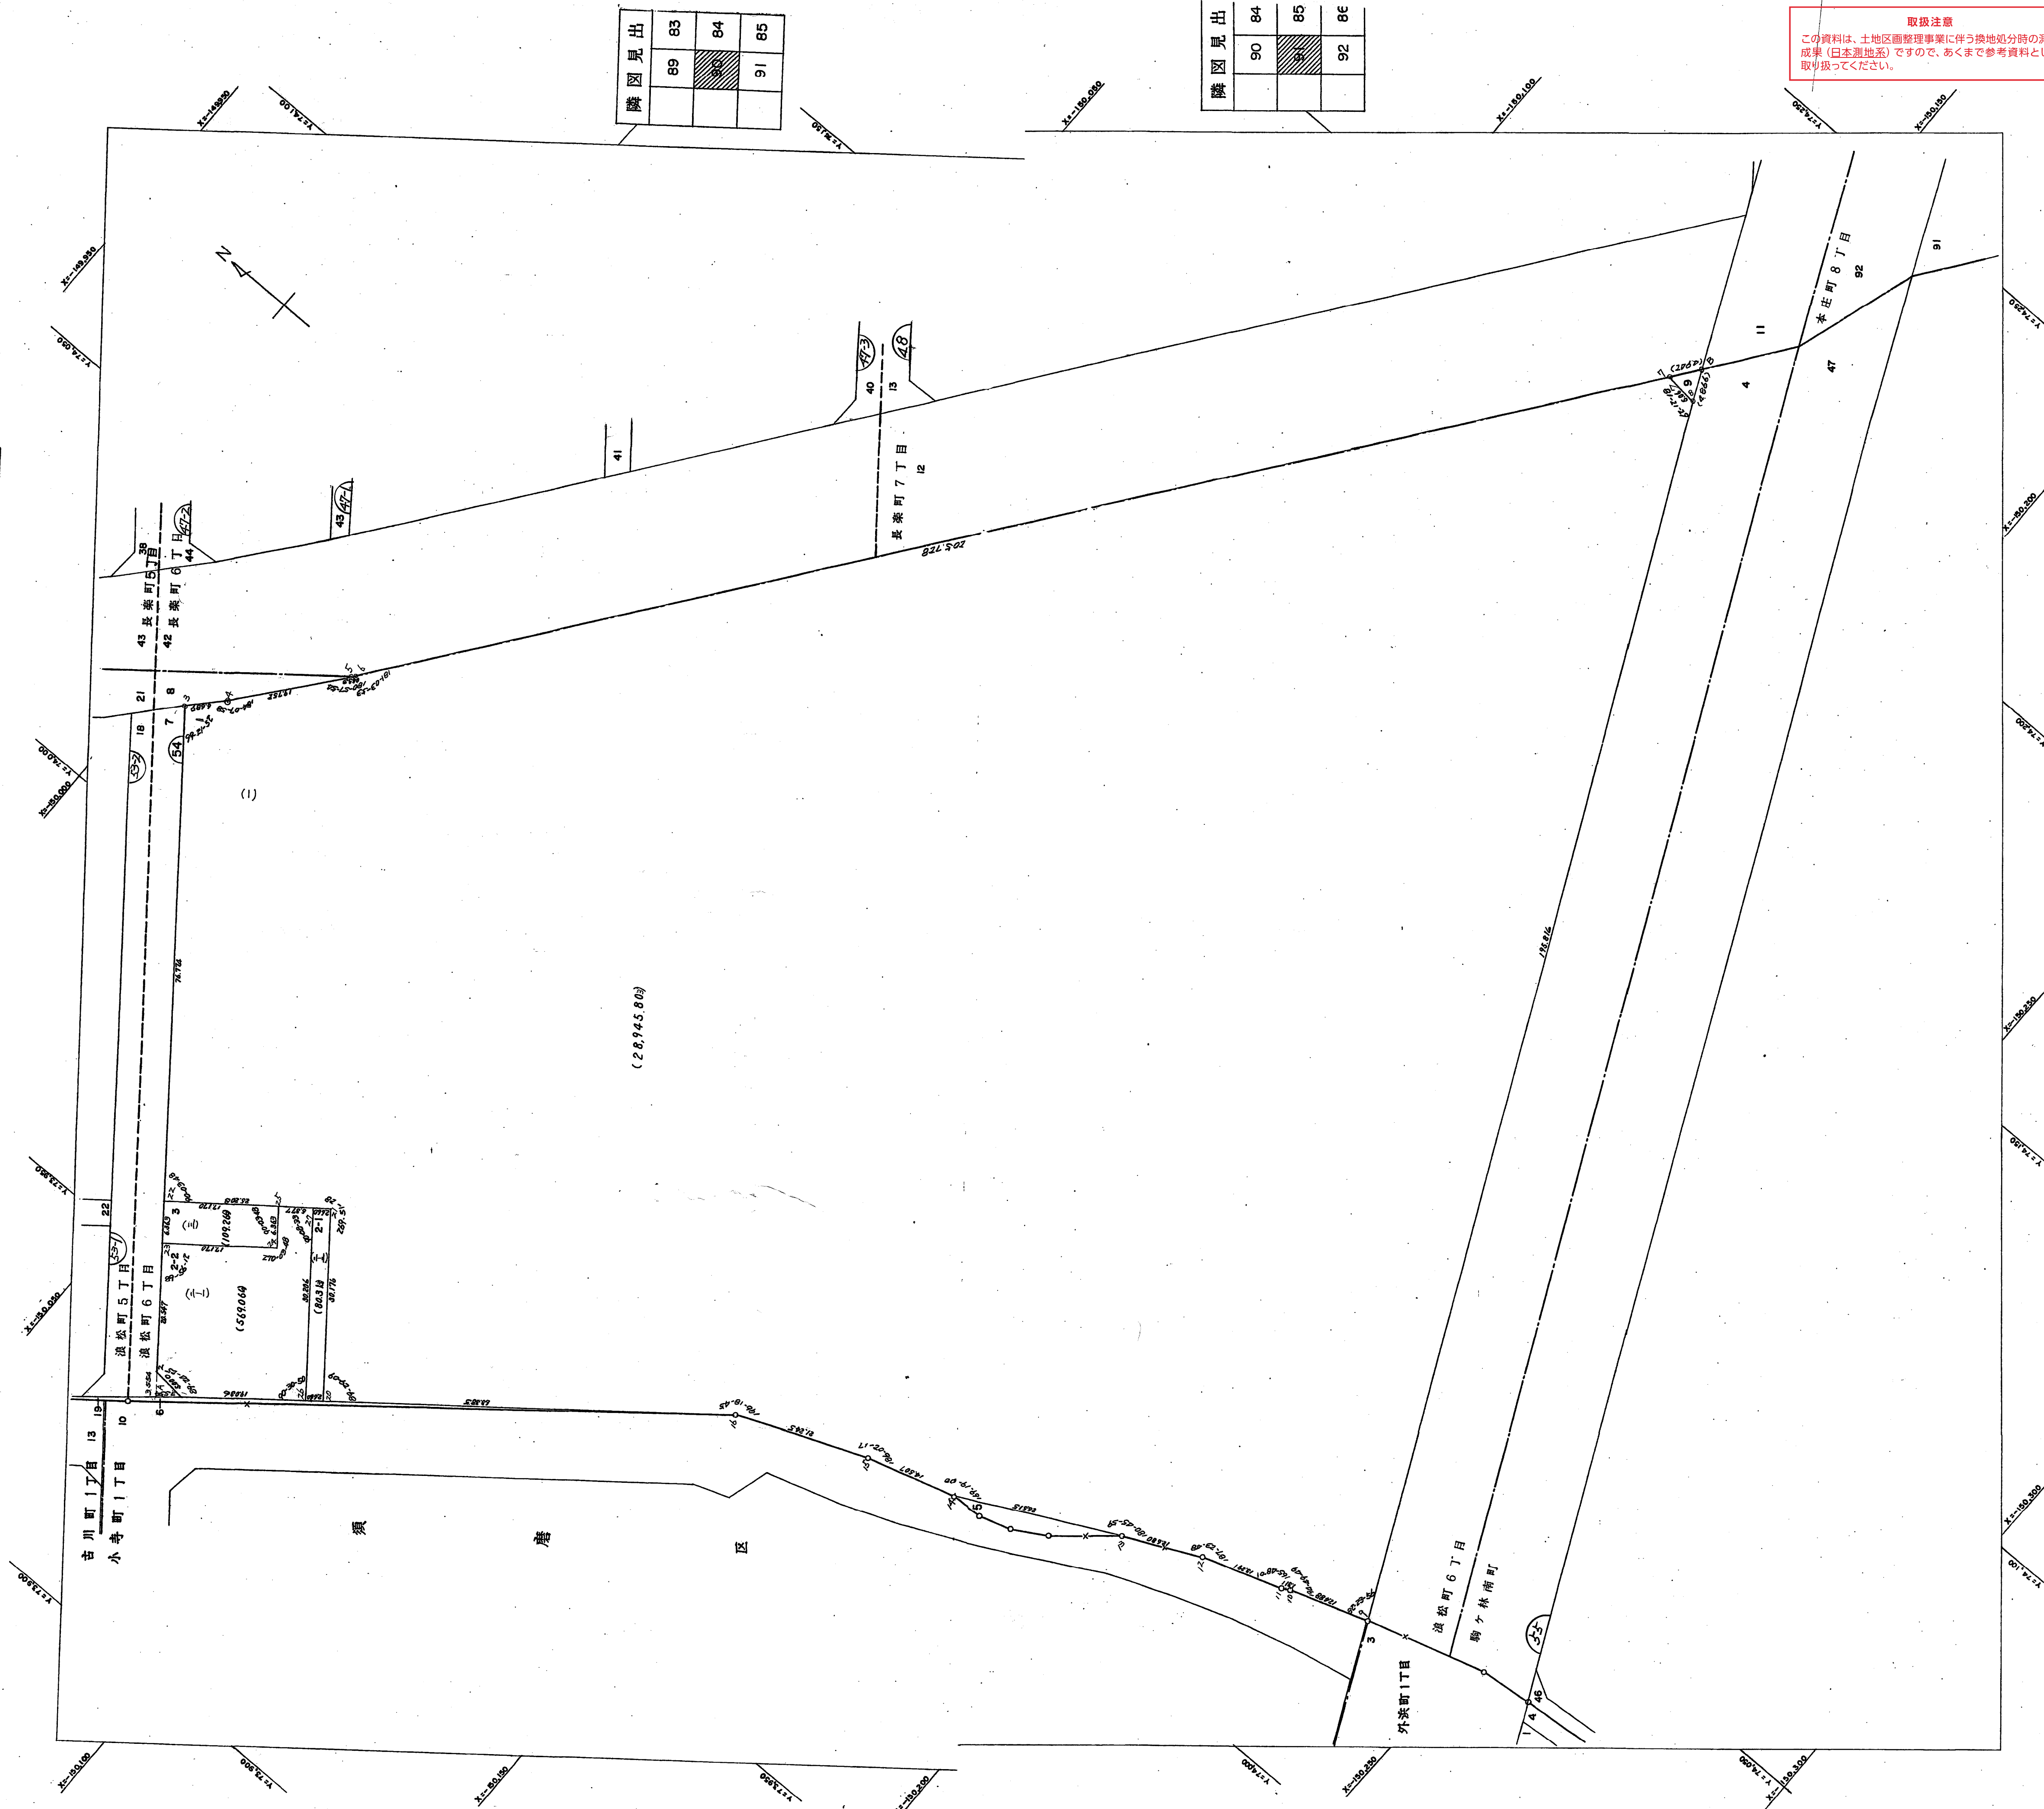

隣図見出			
89	83		
		90	84
		91	85

隣図見出			
90	84		
		91	85
		92	86

取扱注意
この資料は、土地区画整理事業に伴う換地処分時の測量
成果（日本測地系）ですので、あくまで参考資料として
取り扱ってください。